RAFLAGNAUPPDRÆTTIR

C
Hús III

Húsveita nr. 2493 Teikning nr. 1702
Samþykkt þ. 22-3 1977
f.h. RAFVEITU HAFNARFJARDAR
Jens Eversson
Eftirlitsmaður raflagna

Inntök samþykkt 2.13. 1977
f.h. RAFVEITU HAFNARFJARDAR
Albert Sindhammar

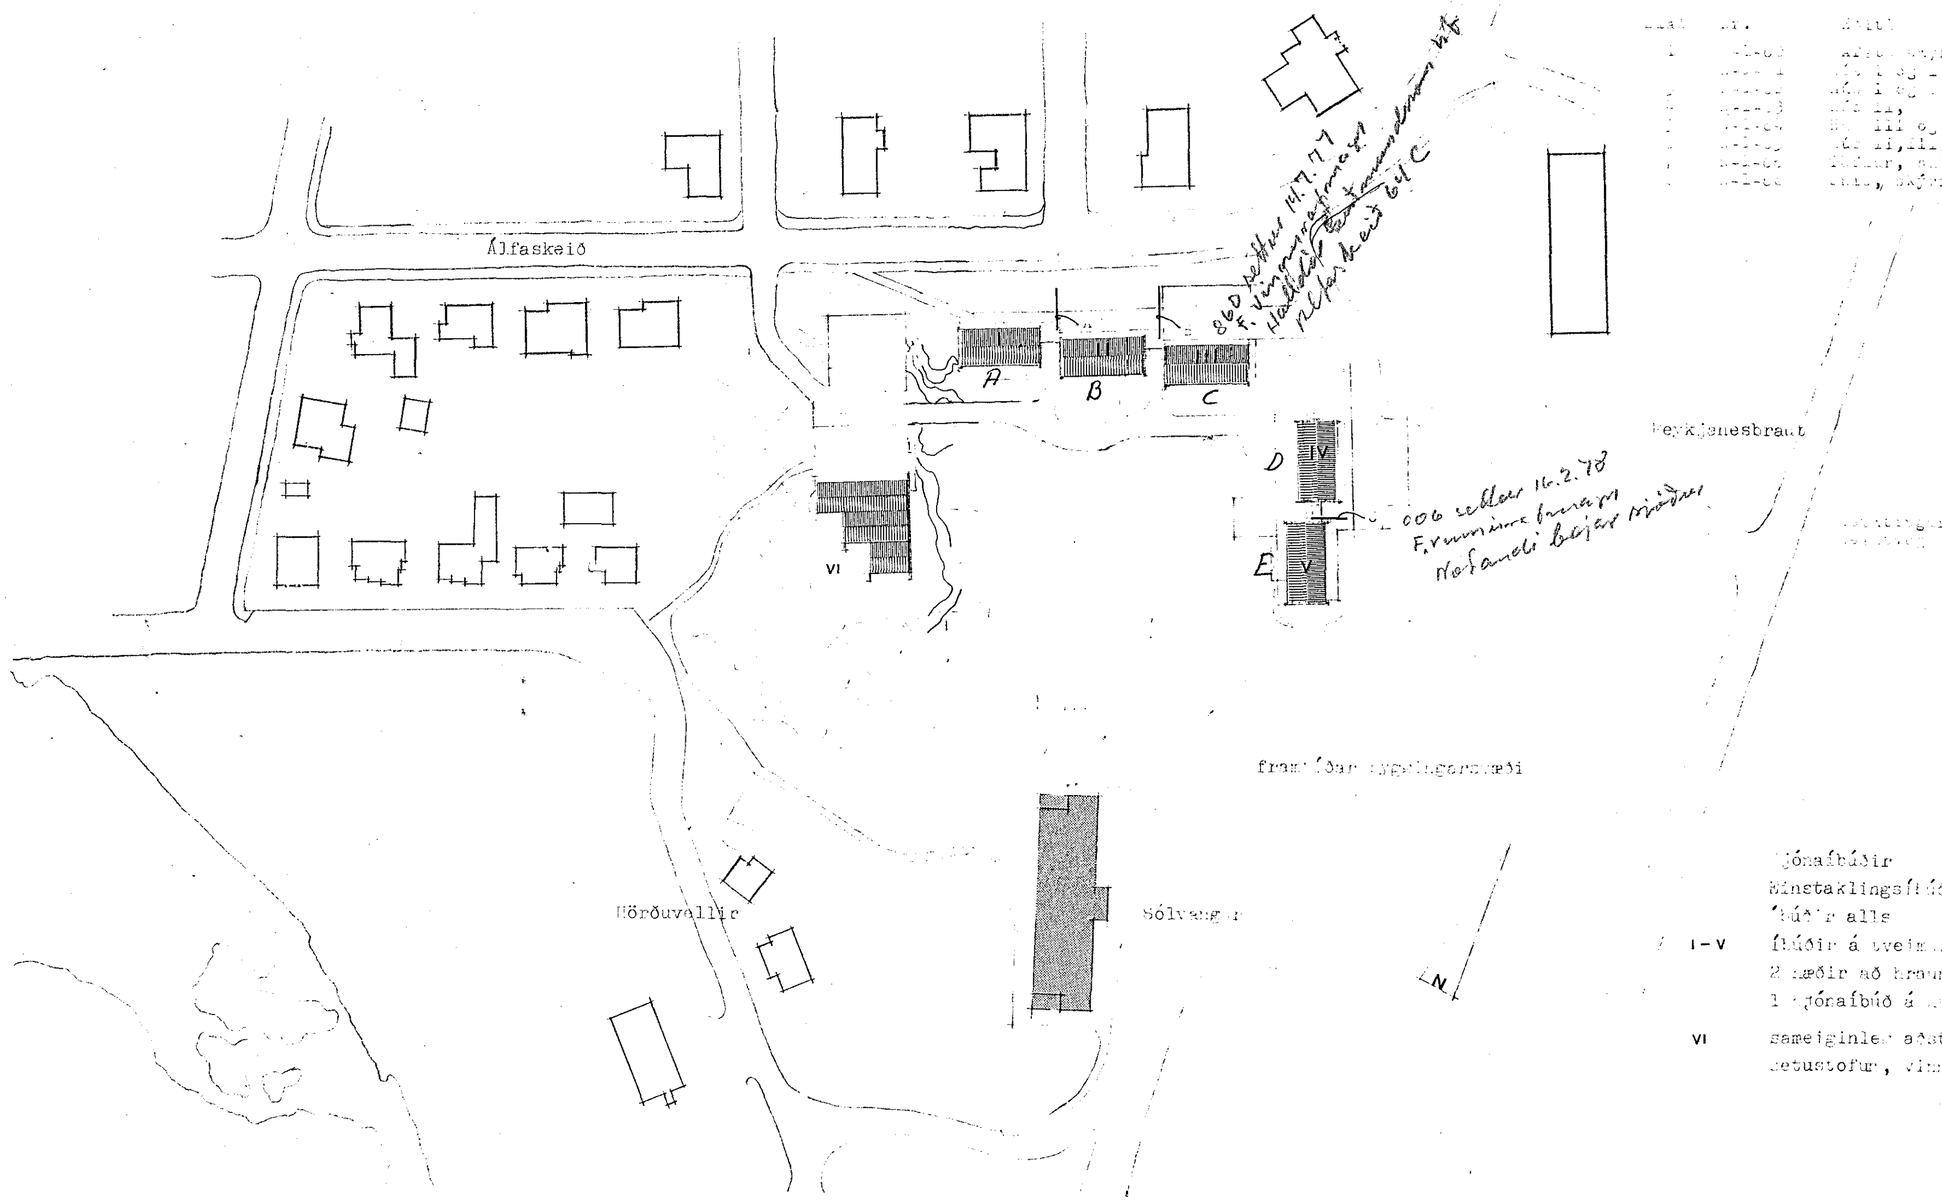

Íbúðir fyrir aldraða hafnarfirði

Íbúðir	1o
Einstaklingsíbúðir	2o
Íbúðir alls	3o

I – V Íbúðir á tveimur hæðum. 1 hæð að götu. 2 hæðir að hrauni. 2 einmennings- og 1 hjónaíbúð á hverri hæð.

VI sameiginleg aðstaða. 1. hæðar hús um 3oo m²
setustofur, vinnuaðstaða, félagsleg aðstaða o.s.frv

1702

BREYTT	DAGS.	LÝSING	TEIKNAÐ

SIGURÐUR HALLDÓRSSON
RAFMAGNSVERKFRÆÐINGUR MÁVANESI 11 SÍMI 43877

HANNAÐ	TEIKNAÐ	ÍBÚÐIR ALDRAÐRA HAFNARFIRÐI AFSTÖÐUMYND 64-C	BLAÐ 1 AF 8
YFIRF	SAMÞ		
KVARÐI 1:1000	DAGS. MAÍ '75		N-1-60