Húsveita nr. 2564 Teikning nr. 1769
Samþykkt þ. 19-10 1978
f.h. RAFVEITU HAFNARFJARÐAR
Jens Burlsson
Eftirlitsmaður rafloga

Stofnvör eru í dreifistöð v/Óseyrarbraut.
Albert Kristinsson

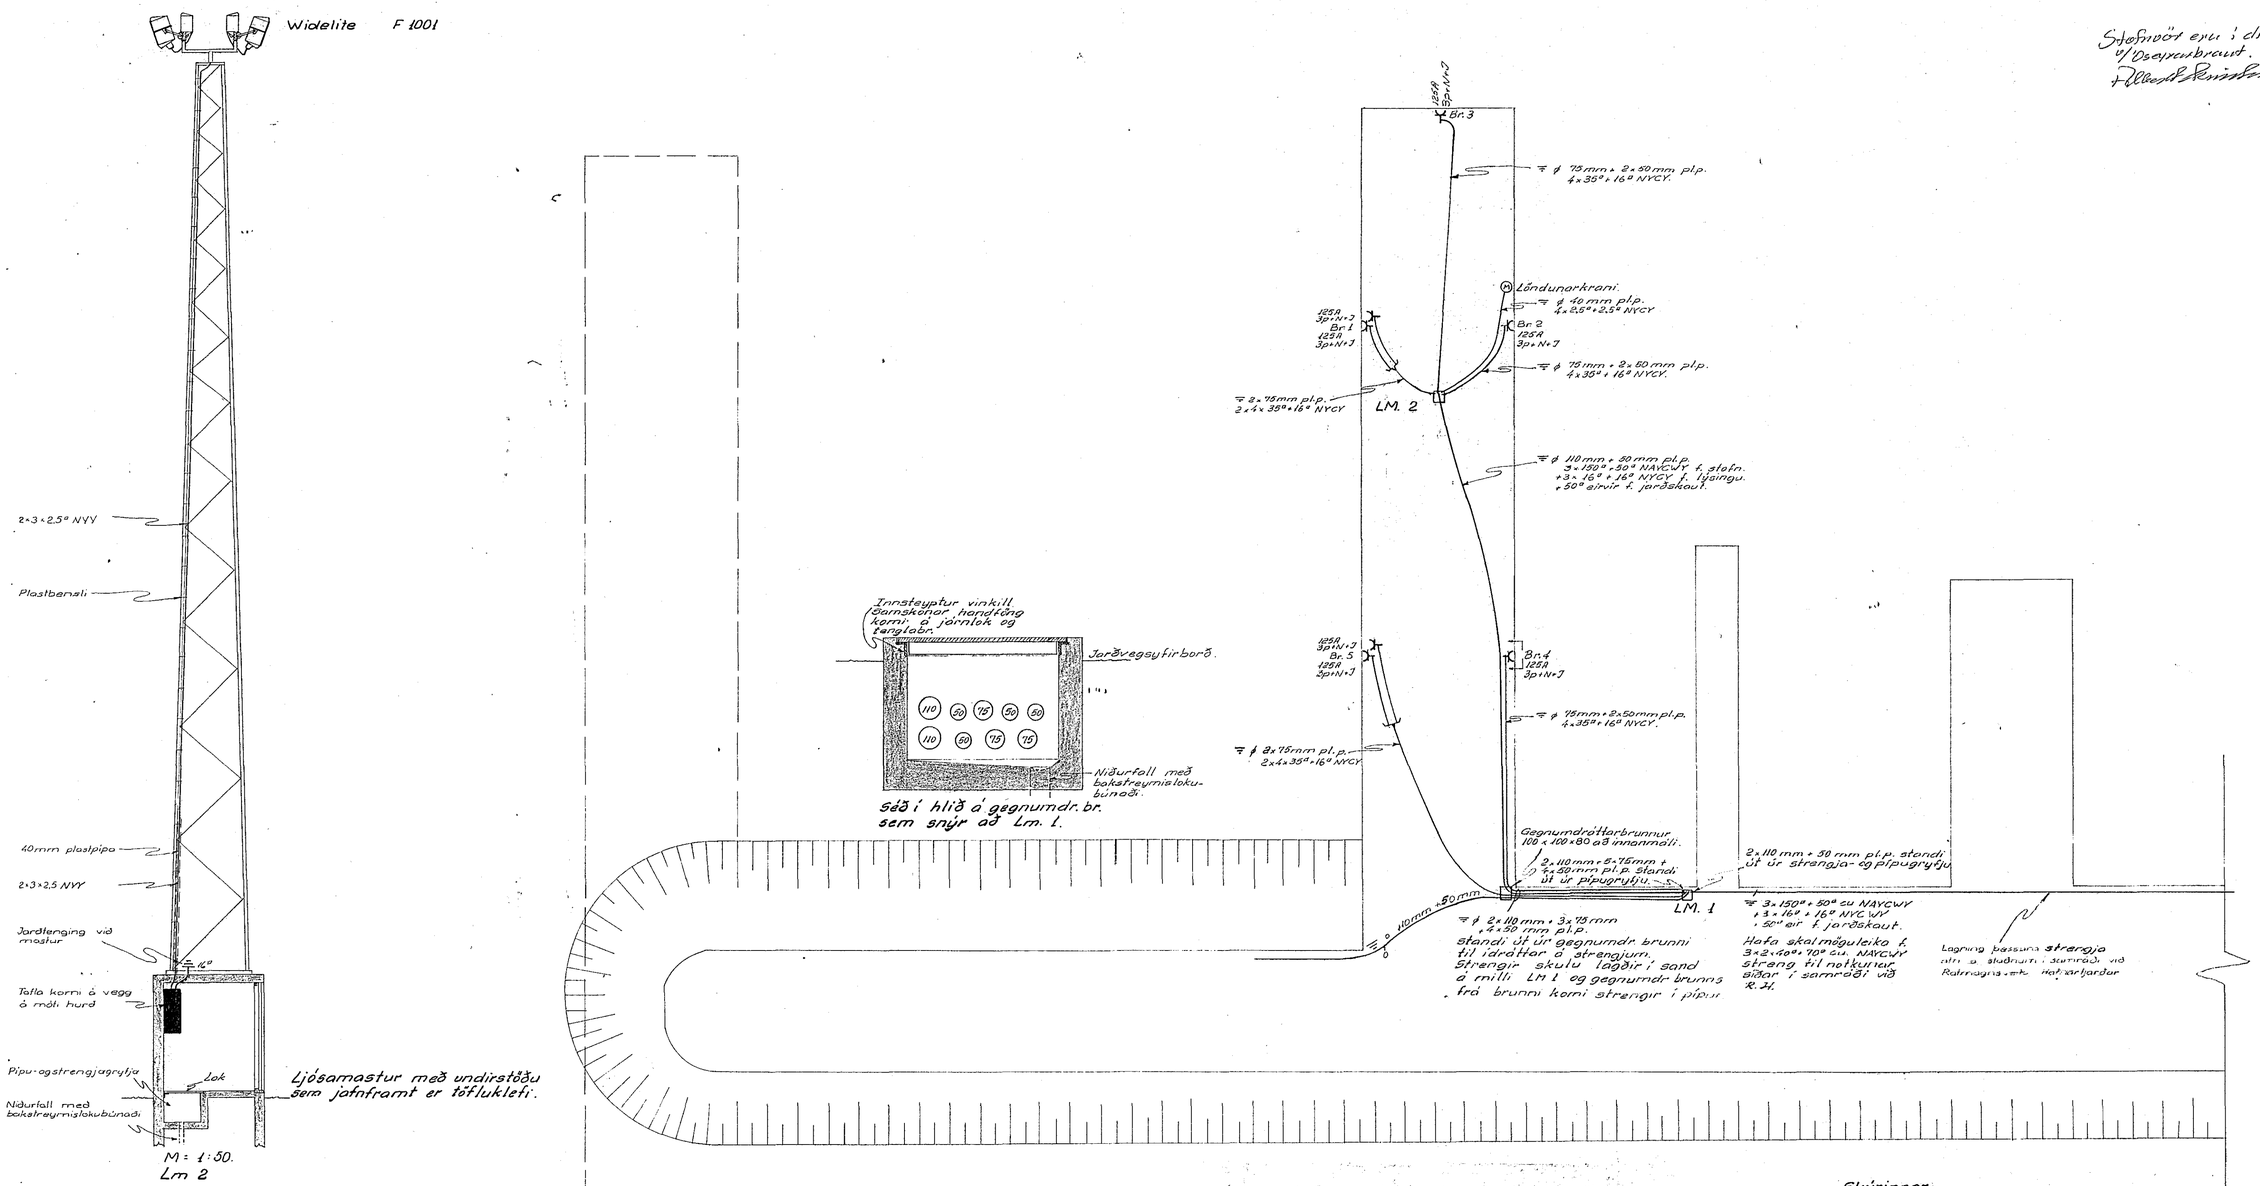

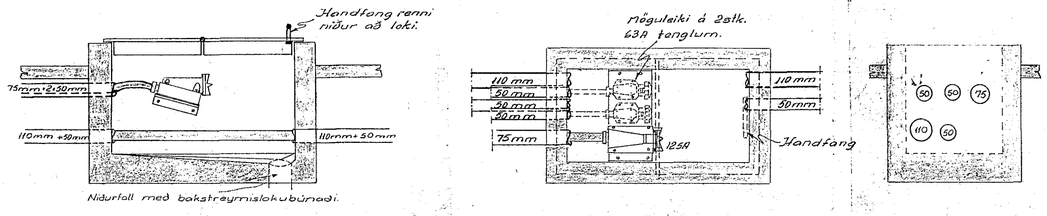

Snið í tenglabrunn 4
M = 1:20

Séð ofan í tenglabrunn 4
M = 1:20.

Séð í enda á tenglabrunni 4
M = 1:20

Skýringar:

Hlífðarflokkur tengla samkvæmt IEC-IP6
Mæling verði í ljósamastrum.
Sjá uppdrætti Vita- og hafnarmálast. um frágang og smíði mastra, undirstaða, strengjagryfja, tenglabrunna og lokun tenglabrunna.

Óseyrarbr. 13

1769

Brunnum breytt í des. 1975. S.E.J./s.æ.
Pípum, strengjum og tenglum breytt í nóv. 1976. S.E.J.

RAFTEIKNING S F ÁLFTAMÝRI 9 SÍMI 83240

Vita og Hafnarmálastofnunin	R.S.E.J. T.HS/SEJ B.
Hafnarfirði	M. 1:500; 1:50; 1:20.
Pípu- og strengjalögn í bryggju.	Teikn.nr. S-28 bl. 1 af 3
Ljósamastur og snið.	Dags. Júní 1975
	Gustav Jónsson