


Reykjavíkurvegur

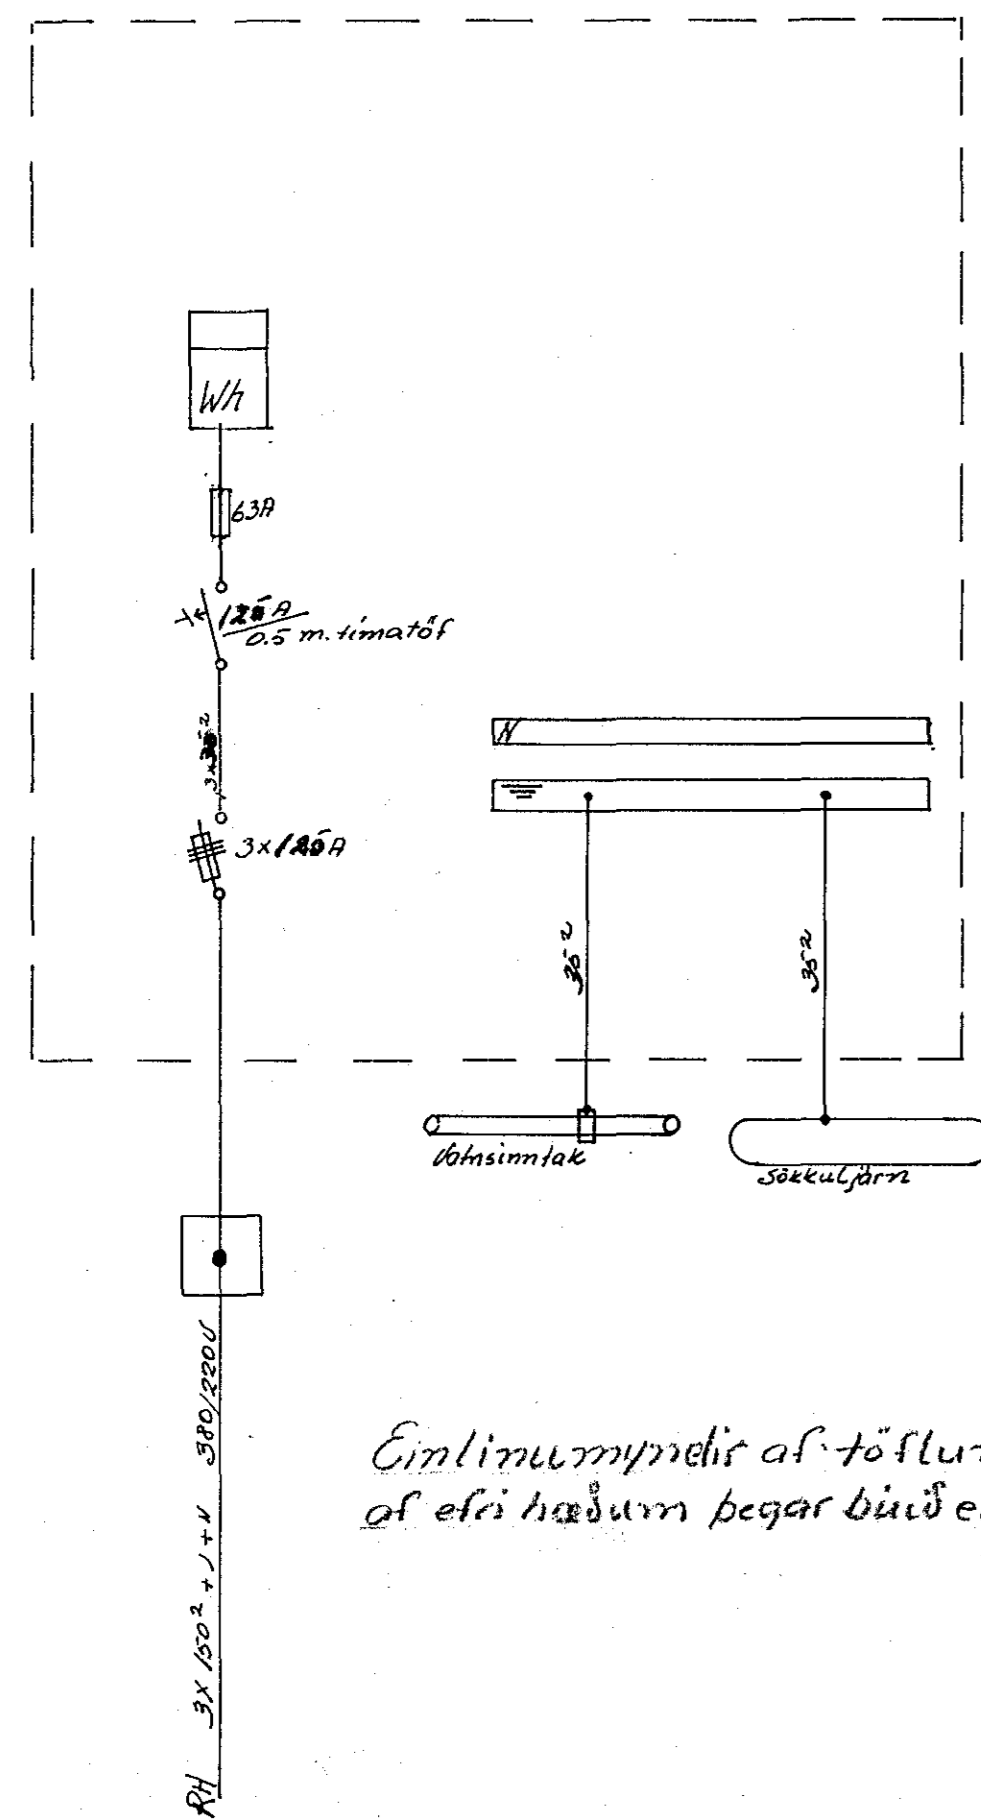

Eimlínur myndir af tölum koma með teikningum af elri hæðum þegar búið er að ákveða skipulag þeirra

Breytingar	Albert Hvið
NR	Jóns Eiríks
	Reykjavíkurvegur
	Raflagnateiknir