
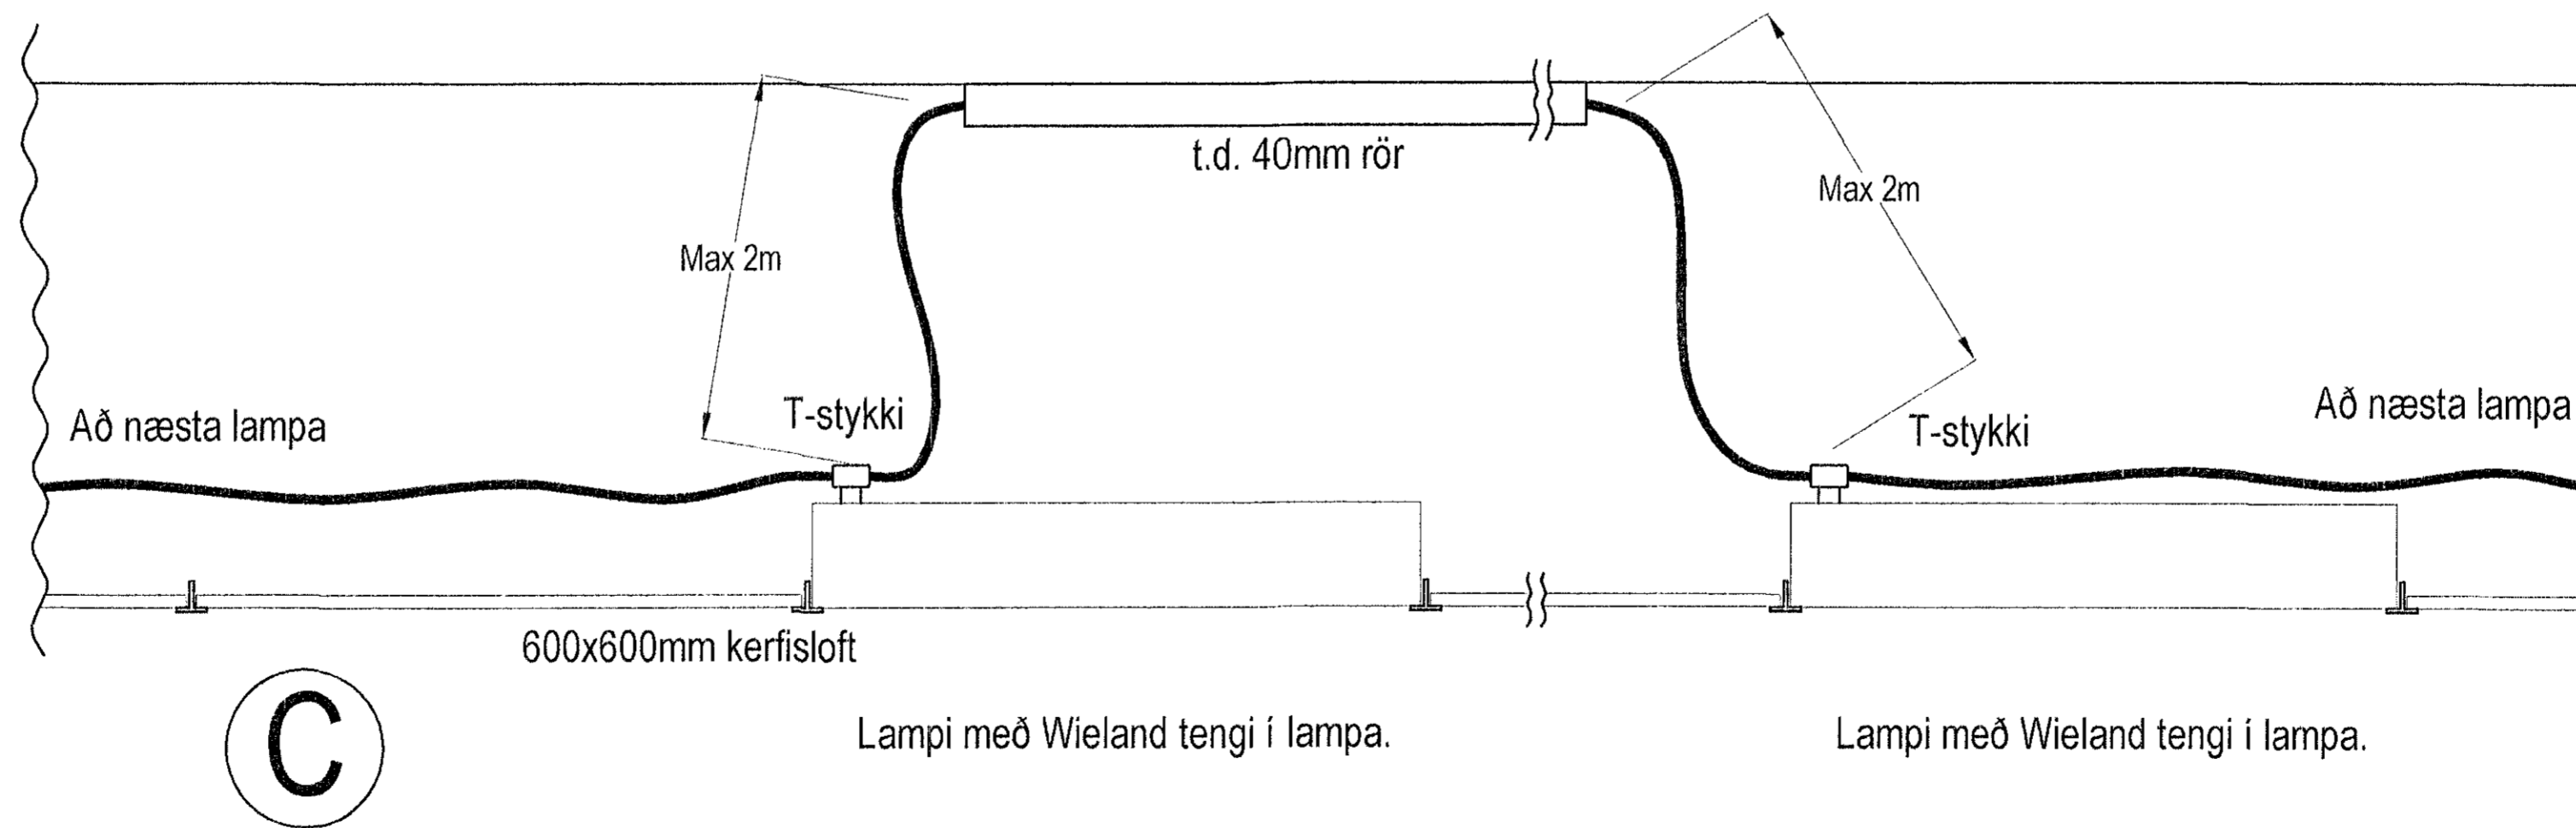
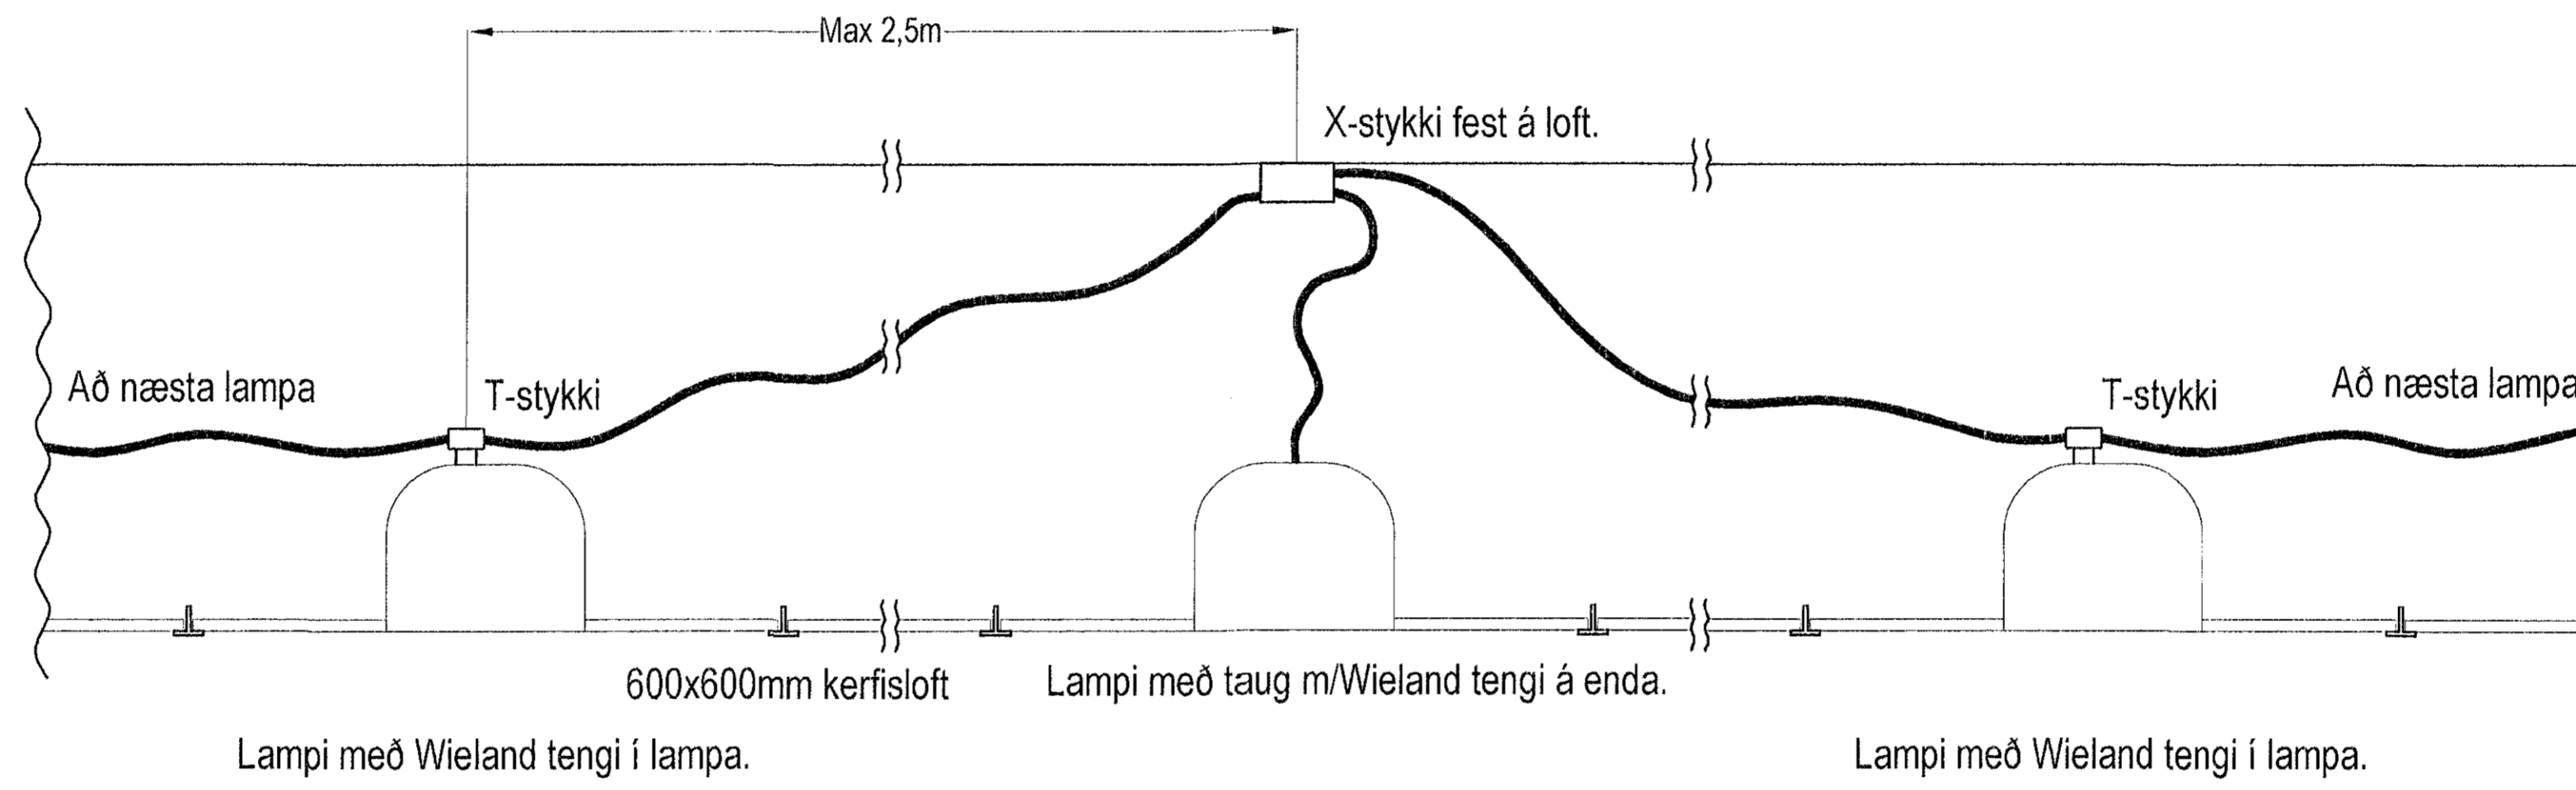


Skýringar:

Þar sem lausataug er lengri en 2,5m skal ganga frá henni samkv. reglugerð.

Nota skal Gesis tengikerfi frá Wieland eða sambærilegt. Hönnu miðast við Gesis tengikerfið.

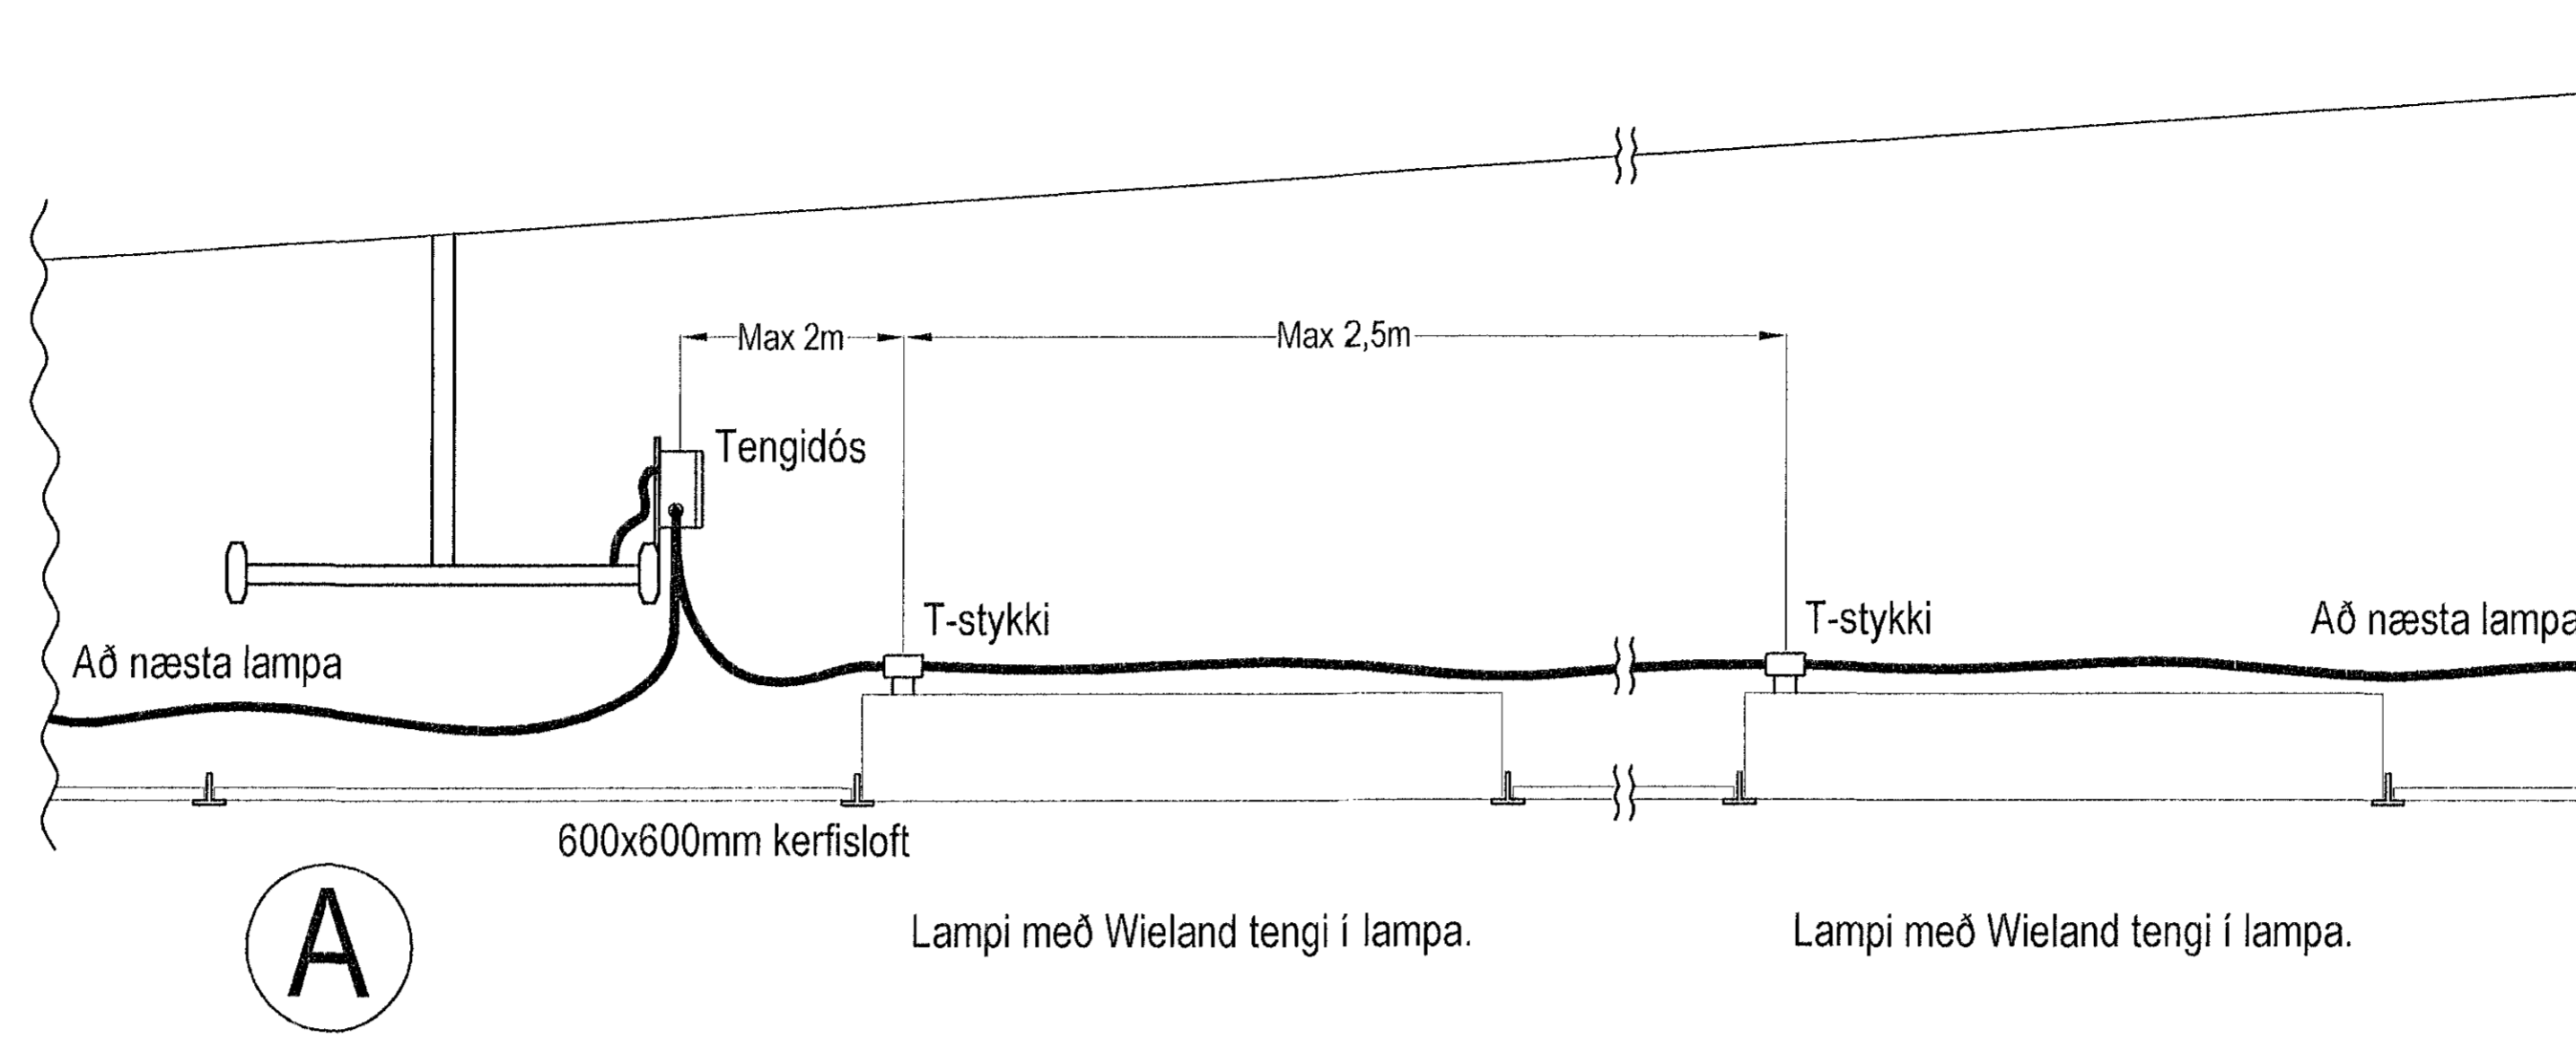

ÍSTAK

BREYTING A DAGS 09.04.2002 REYNDARTEIÐNINGAR	BREYTING B DAGS	BREYTING C DAGS	BREYTING D DAGS	TEKIÐ ags	YFIR RTS	TÖLVINUM 1097-015 . DWG	VERKHEITI BJARKARHÚS, HAUKAHLAUNI 1, 220 HAFNARFJÖRÐUR	ÍSTAK	RAFTÆKNISTOFAN	TÍÐNINGIR 56-1097-1-015
MÆLISTOKUR 0 5 10 15 20 25 30 cm				MÆLIKVARÐI ENGINN /	SAVNVEG Davíð E. Sölvason Kr. 100356-3339	VERKHEITI SKÝRINGARMYND - TENGINGAR LAMPA	HAFNAR ags	GRENASVEGUR 3 • 108 REYKJAVÍK 520 9900 • FAX: 520 9901	DAGS 13.12.2001	BREYTI A