


56-1097-1-110 56-1097-1-111


ALMENNAR SKÝRINGAR.

1. ALLAR PÍPUR ERU 16mm OG VÍR 1.5mm² NEMA ANNAD KOMI FRAM Á TEIKNINGUM.
2. HÆÐIR ROFA FRÁ FULLFRÁGENGNUM GÓLFI ERU 1100 mm NEMA ANNAD KOMI FRAM Á TEIKNINGU.
3. HÆÐIR RAFMAGNS OG ANNARA SMÁSPENNUTENGLA FRÁ FULLFRÁGENGNUM GÓLFI ER 200 mm NEMA ANNAD KOMI FRAM Á TEIKNINGUM.
4. ÖLL MÁL ERU GEFIN UPP Í MILLIMETRUM OG ER ALLTAF MIÐAD VÍÐ FULLFRÁGENGIÐ GÓLF EÐA VEGGI. ÖLL MÁL MIÐAST VÍÐ MIÐJA DÓS.
5. ÞAR SEM PÍPUR ERU LAGÐAR HLIÐ VÍÐ HLIÐ Í LOFTUM EÐA VEGGJUM SKAL HAFA A.M.K. 3 cm BIL Á MILLI RÓRA, ÞANNIG AD STEYPA GETI RUNNID NIÐUR Á MILLI.
6. ÖLL TÁKN ERU TÁKNRÆN OG BER AD SAMRÆMA LAGNIR AD TÆKJUM EFTIR ADSTÆÐUM Á STADNUM OG EFTIR SÉRTEIKNINGUM.
7. GREINAR ERU EKKI SÝNDAR Í ÖLLUM TILVIKUM AD TÓFLU, EN ERU ÞÁ MERKTIR VIÐKOMANDI TÓFLU. DÆMI: +T1.0-F1.1 ER GREIN 1.1 FRÁ TÓFLU T1.0
8. TIL SNERTUSPENNUNARNA SKAL NOTA NÚLLUN OG LEKASTRAUMSVÖRN.
9. MÁLMHLUTA LAGNA, TÆKJA, LAMPA OG RAFBÚNAÐAR SKAL JARÐBINDA VANDLEGA.
10. MÁLSTRAUMUR ROFA OG TENGLA SKAL VERA MINST 16A.
11. JARÐBINDA SKAL PÍPUKERFI FYRIR HEITA OG KALDAVATNSLÖGN. SKILA SKAL MÆLINGU AF JARÐBINDINGUNNI OG SKAL HÚN UPPFYLLA KRÖFUR RAFVEITUNNAR.

Strengir frá ljósum nr. 15 fara að dimmaskáp í áhaldageymslu.

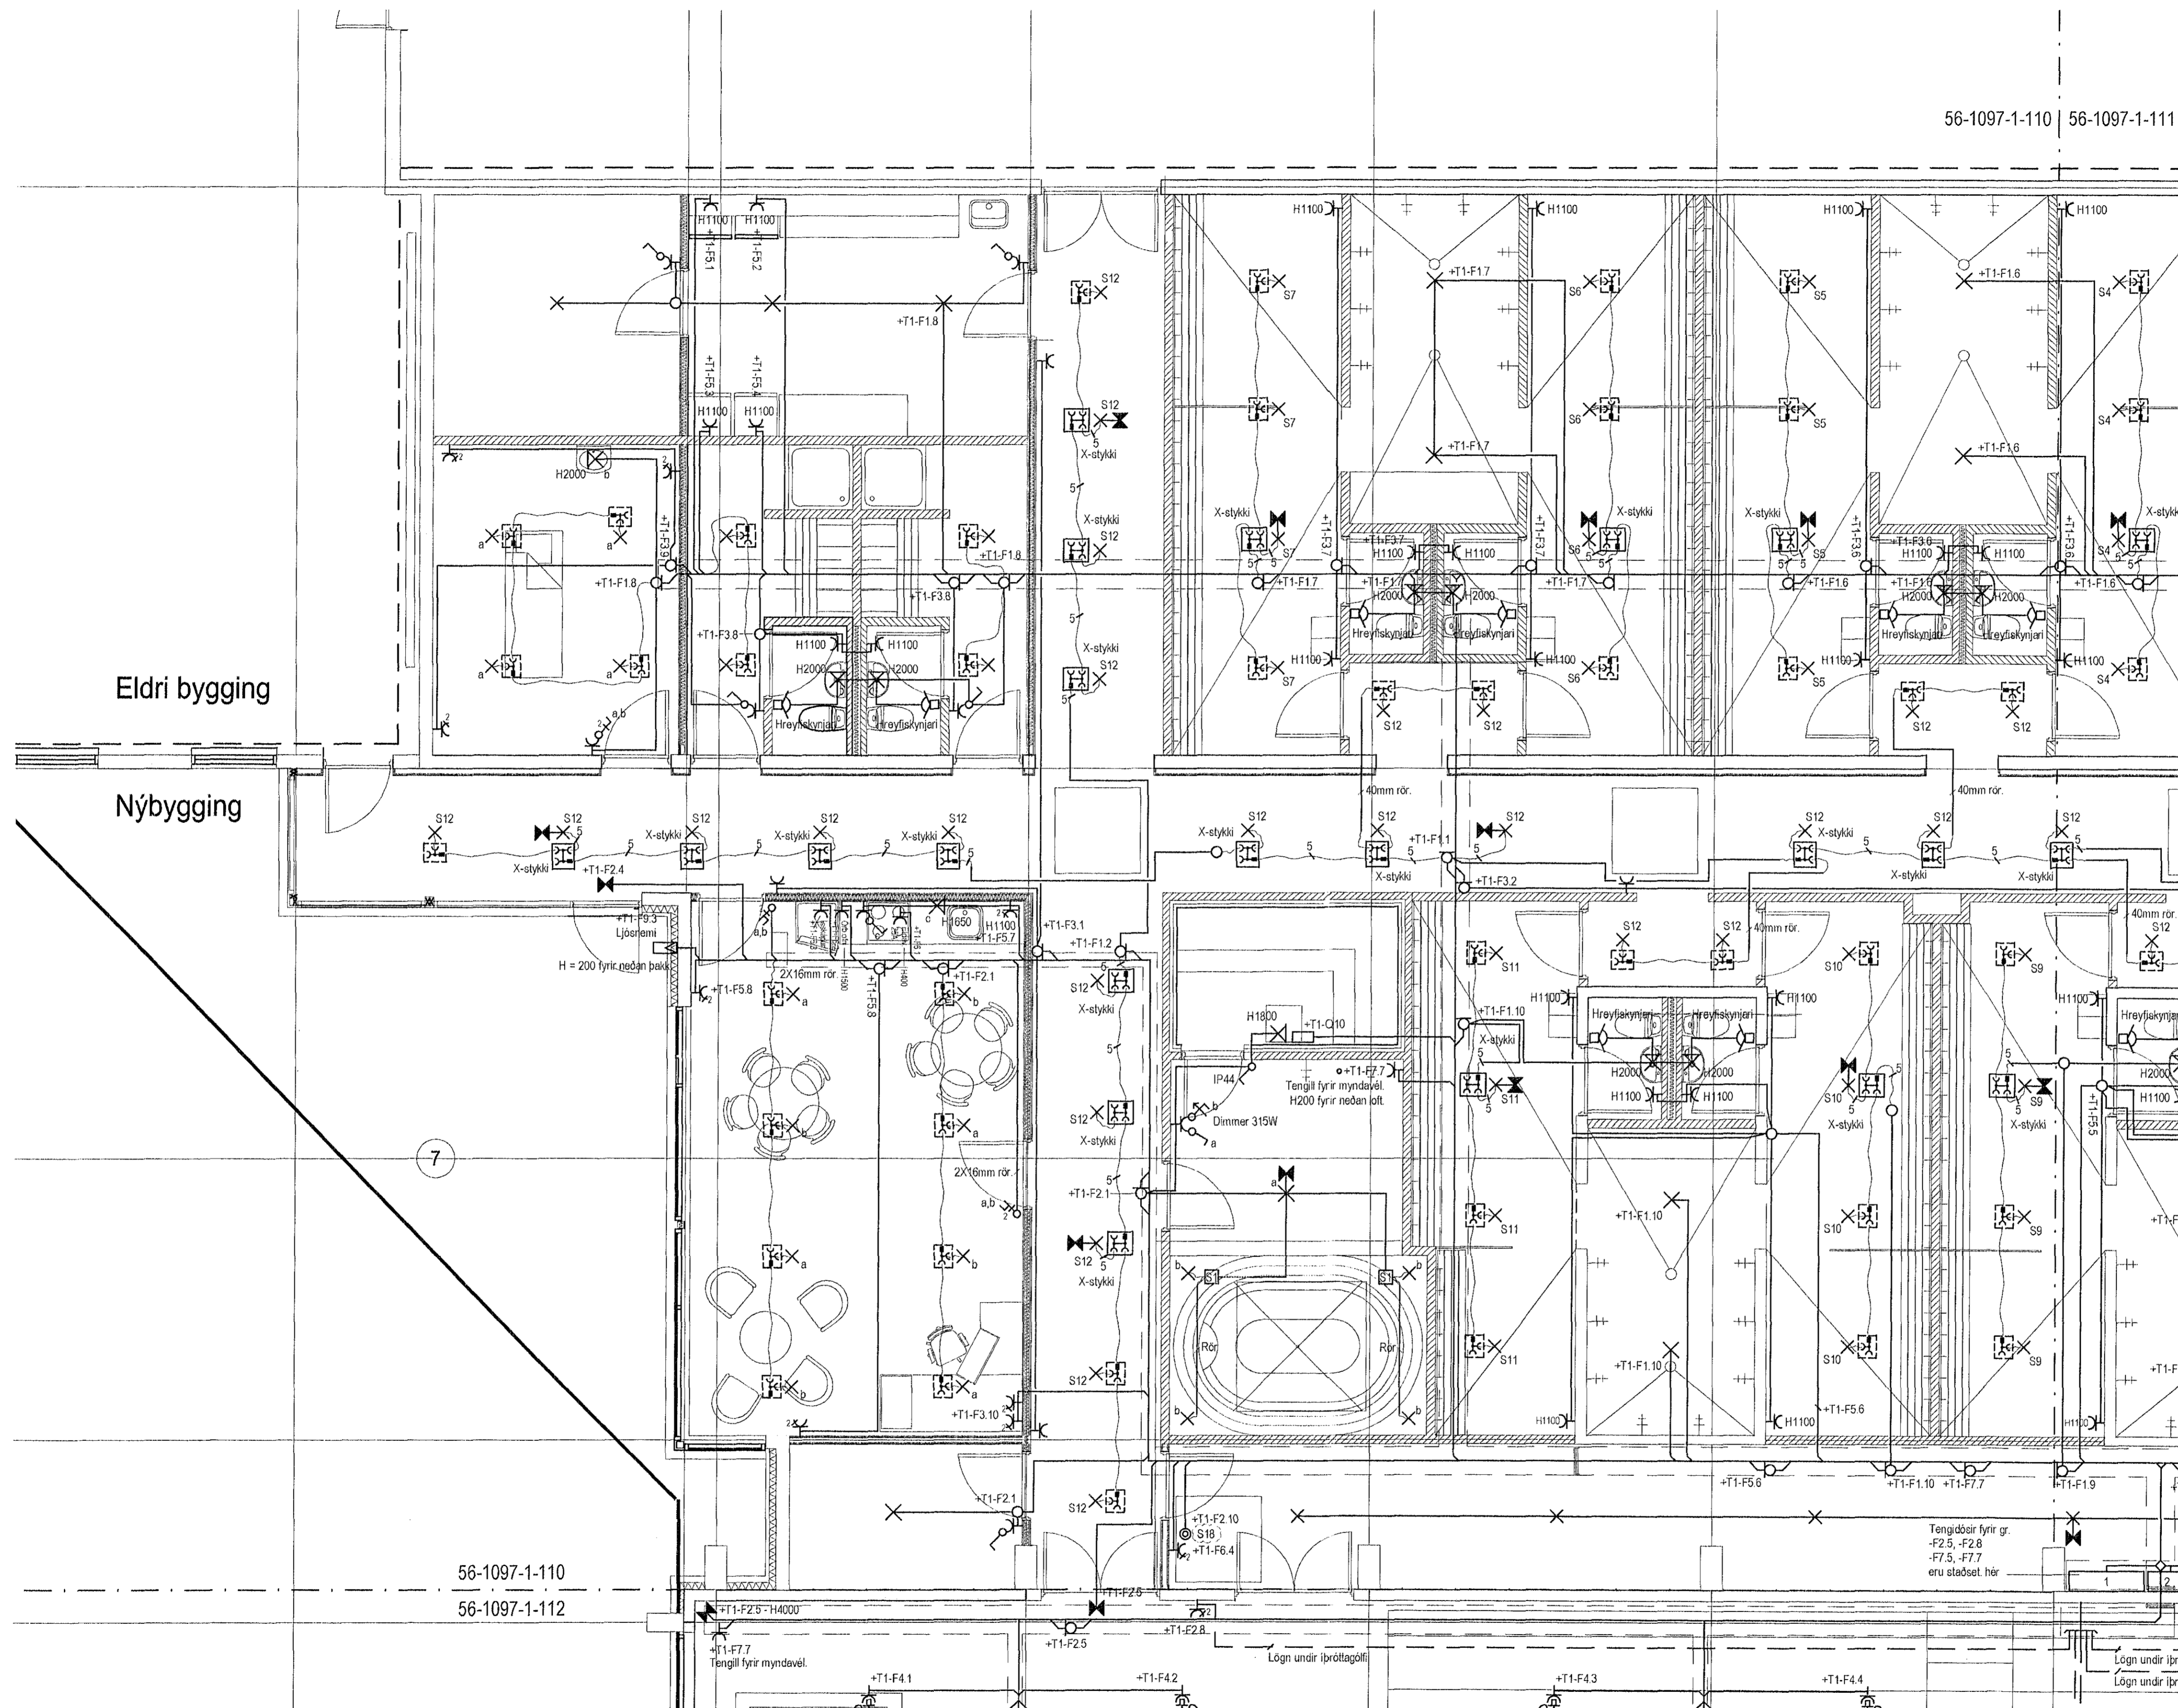

Lykilmynd.

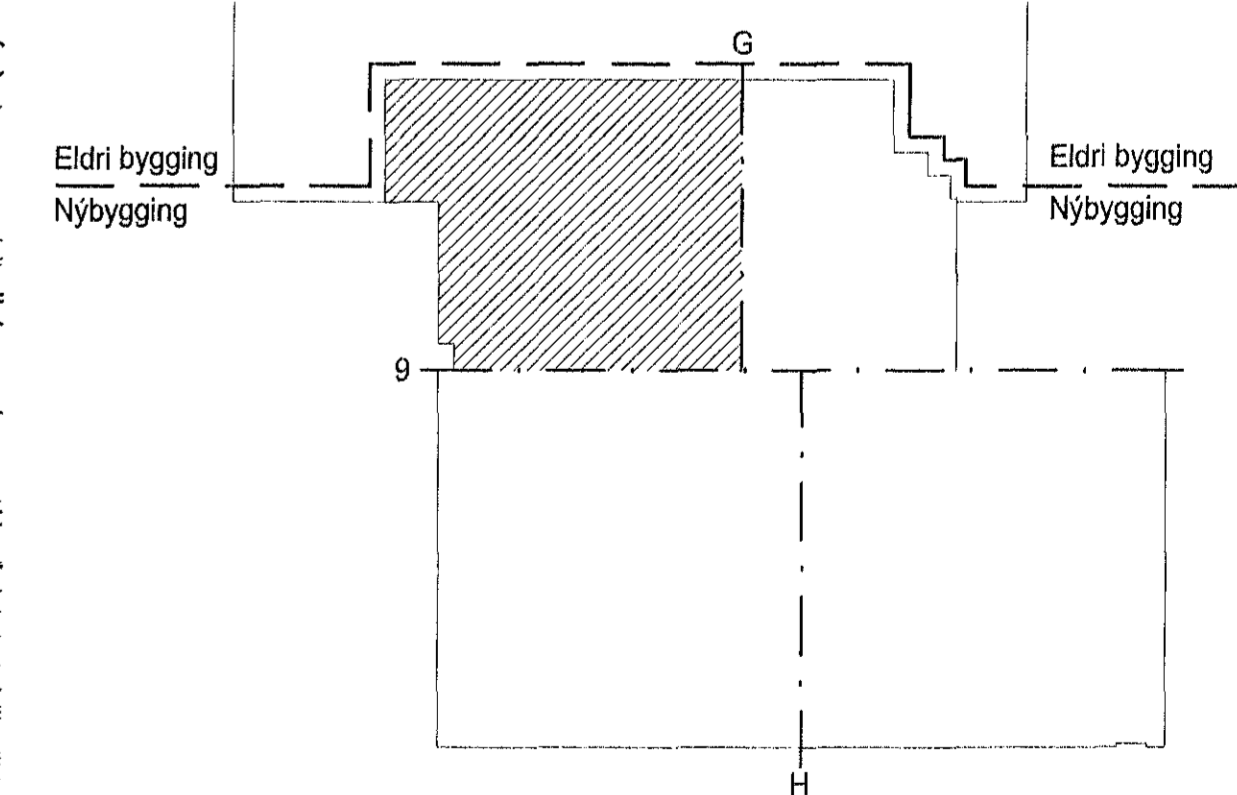

56-1097-1-110
56-1097-1-112

BREYTING E
DAGS: 09.04.2002
REYNDARTEIKNINGAR

BREYTING A
DAGS: 22.11.2001
Viðbætur og breytingar.

BREYTING B
DAGS: 13.12.2001
Viðbætur og breytingar.

BREYTING C
DAGS: 08.01.2002
Tæðibreytinga og viðbætur.

BREYTING D
DAGS: 19.02.2002
Tæðibreytingar á rotum.


TEIKNANDI
RBS

YFIRF
RTS

TÖLVUHEIT
1097-110 . DWG

VERKHEITI
BJARKARHÚS, HAUKAHLAUNI 1, 220 HAFNARFJÖRÐUR

VERKHLUTI
LÁGSPENNULAGNIR

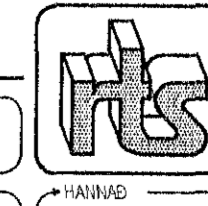

RAFTÆKNISTOFAN

56-1097-1-110

GRENSÁVEGUR 3 • 108 REYKJAVÍK
220 9900 • FAX: 520 9901

DAGS: 31.10.2001

BREYTING: E

ÍSTAK

David H. Silvason
Kt. 100356-3339

MÆLIVARPI
1:50

0 5 10 15 20 25 30 cm