


ALMENNAR SKÝRINGAR.


1. ALLAR PÍPUR ERU 16mm OG VÍR 1.5mm² NEMA ANNAD KOMI FRAM Á TEIKNINGUM.
2. HÆÐIR ROFA FRÁ FULLFRÁGENGNUM GÓLFI ERU 1100 mm NEMA ANNAD KOMI FRAM Á TEIKNINGU.
3. HÆÐIR RAFMAGNS OG ANNARA SMÁSPENNUTENGLA FRÁ FULLFRÁGENGNUM GÓLFI ER 200 mm NEMA ANNAD KOMI FRAM Á TEIKNINGUM.
4. ÖLL MÁL ERU GEFIN UPP Í MILLIMETRUM OG ER ALLTAF MIÐAD VÍÐ FULLFRÁGENGIÐ GÓLF EDA VEGGI. ÖLL MÁL MIÐAST VÍÐ MIÐJA DÓS.
5. ÞAR SEM PÍPUR ERU LAGÐAR HLIÐ VÍÐ HLIÐ Í LOFTUM EDA VEGGJUM SKAL HAFA A.M.K. 3 cm BIL Á MILLI RÓRA, ÞANNIG AÐ STEYPA GETI RUNNID NIÐUR Á MILLI.
6. ÖLL TÁKN ERU TÁKNRÆN OG BER AÐ SAMRÆMA LAGNIR AÐ TÆKJUM EFTIR AÐSTÆÐUM Á STADNUM OG EFTIR SÉRTEIKNINGUM.
7. GREINAR ERU EKKI SÝNDAR Í ÖLLUM TILVIKUM AÐ TÖFLU, EN ER ÞÁ MERKTIR VIÐKOMANDI TÖFLU. DÆMI: +T1.0-F1.1 ER GREIN 1.1 FRÁ TÖFLU T1.0
8. TIL SNERTUSPENNUNARNA SKAL NOTA NÜLLUN OG LEKASTRAUMSVÖRN.
9. MÁLMHLUTA LAGNA, TÆKJA, LAMPA OG RAFBÚNADAR SKAL JARÐBINDA VANDLEGA.
10. MÁLSTRAUMUR ROFA OG TENGLA SKAL VERA MINST 16A.
11. JARÐBINDA SKAL PÍPUKERFI FYRIR HEITA OG KALDAVATNSLÖGN. SKILA SKAL MÆLINGU AF JARÐBINDINGUNNI OG SKAL HÚN UPPFYLLA KRÖFUR RAFVEITUNNAR.

Strengir frá ljósum nr. 15 fara að dimmaskáp í áhaldageymslu.

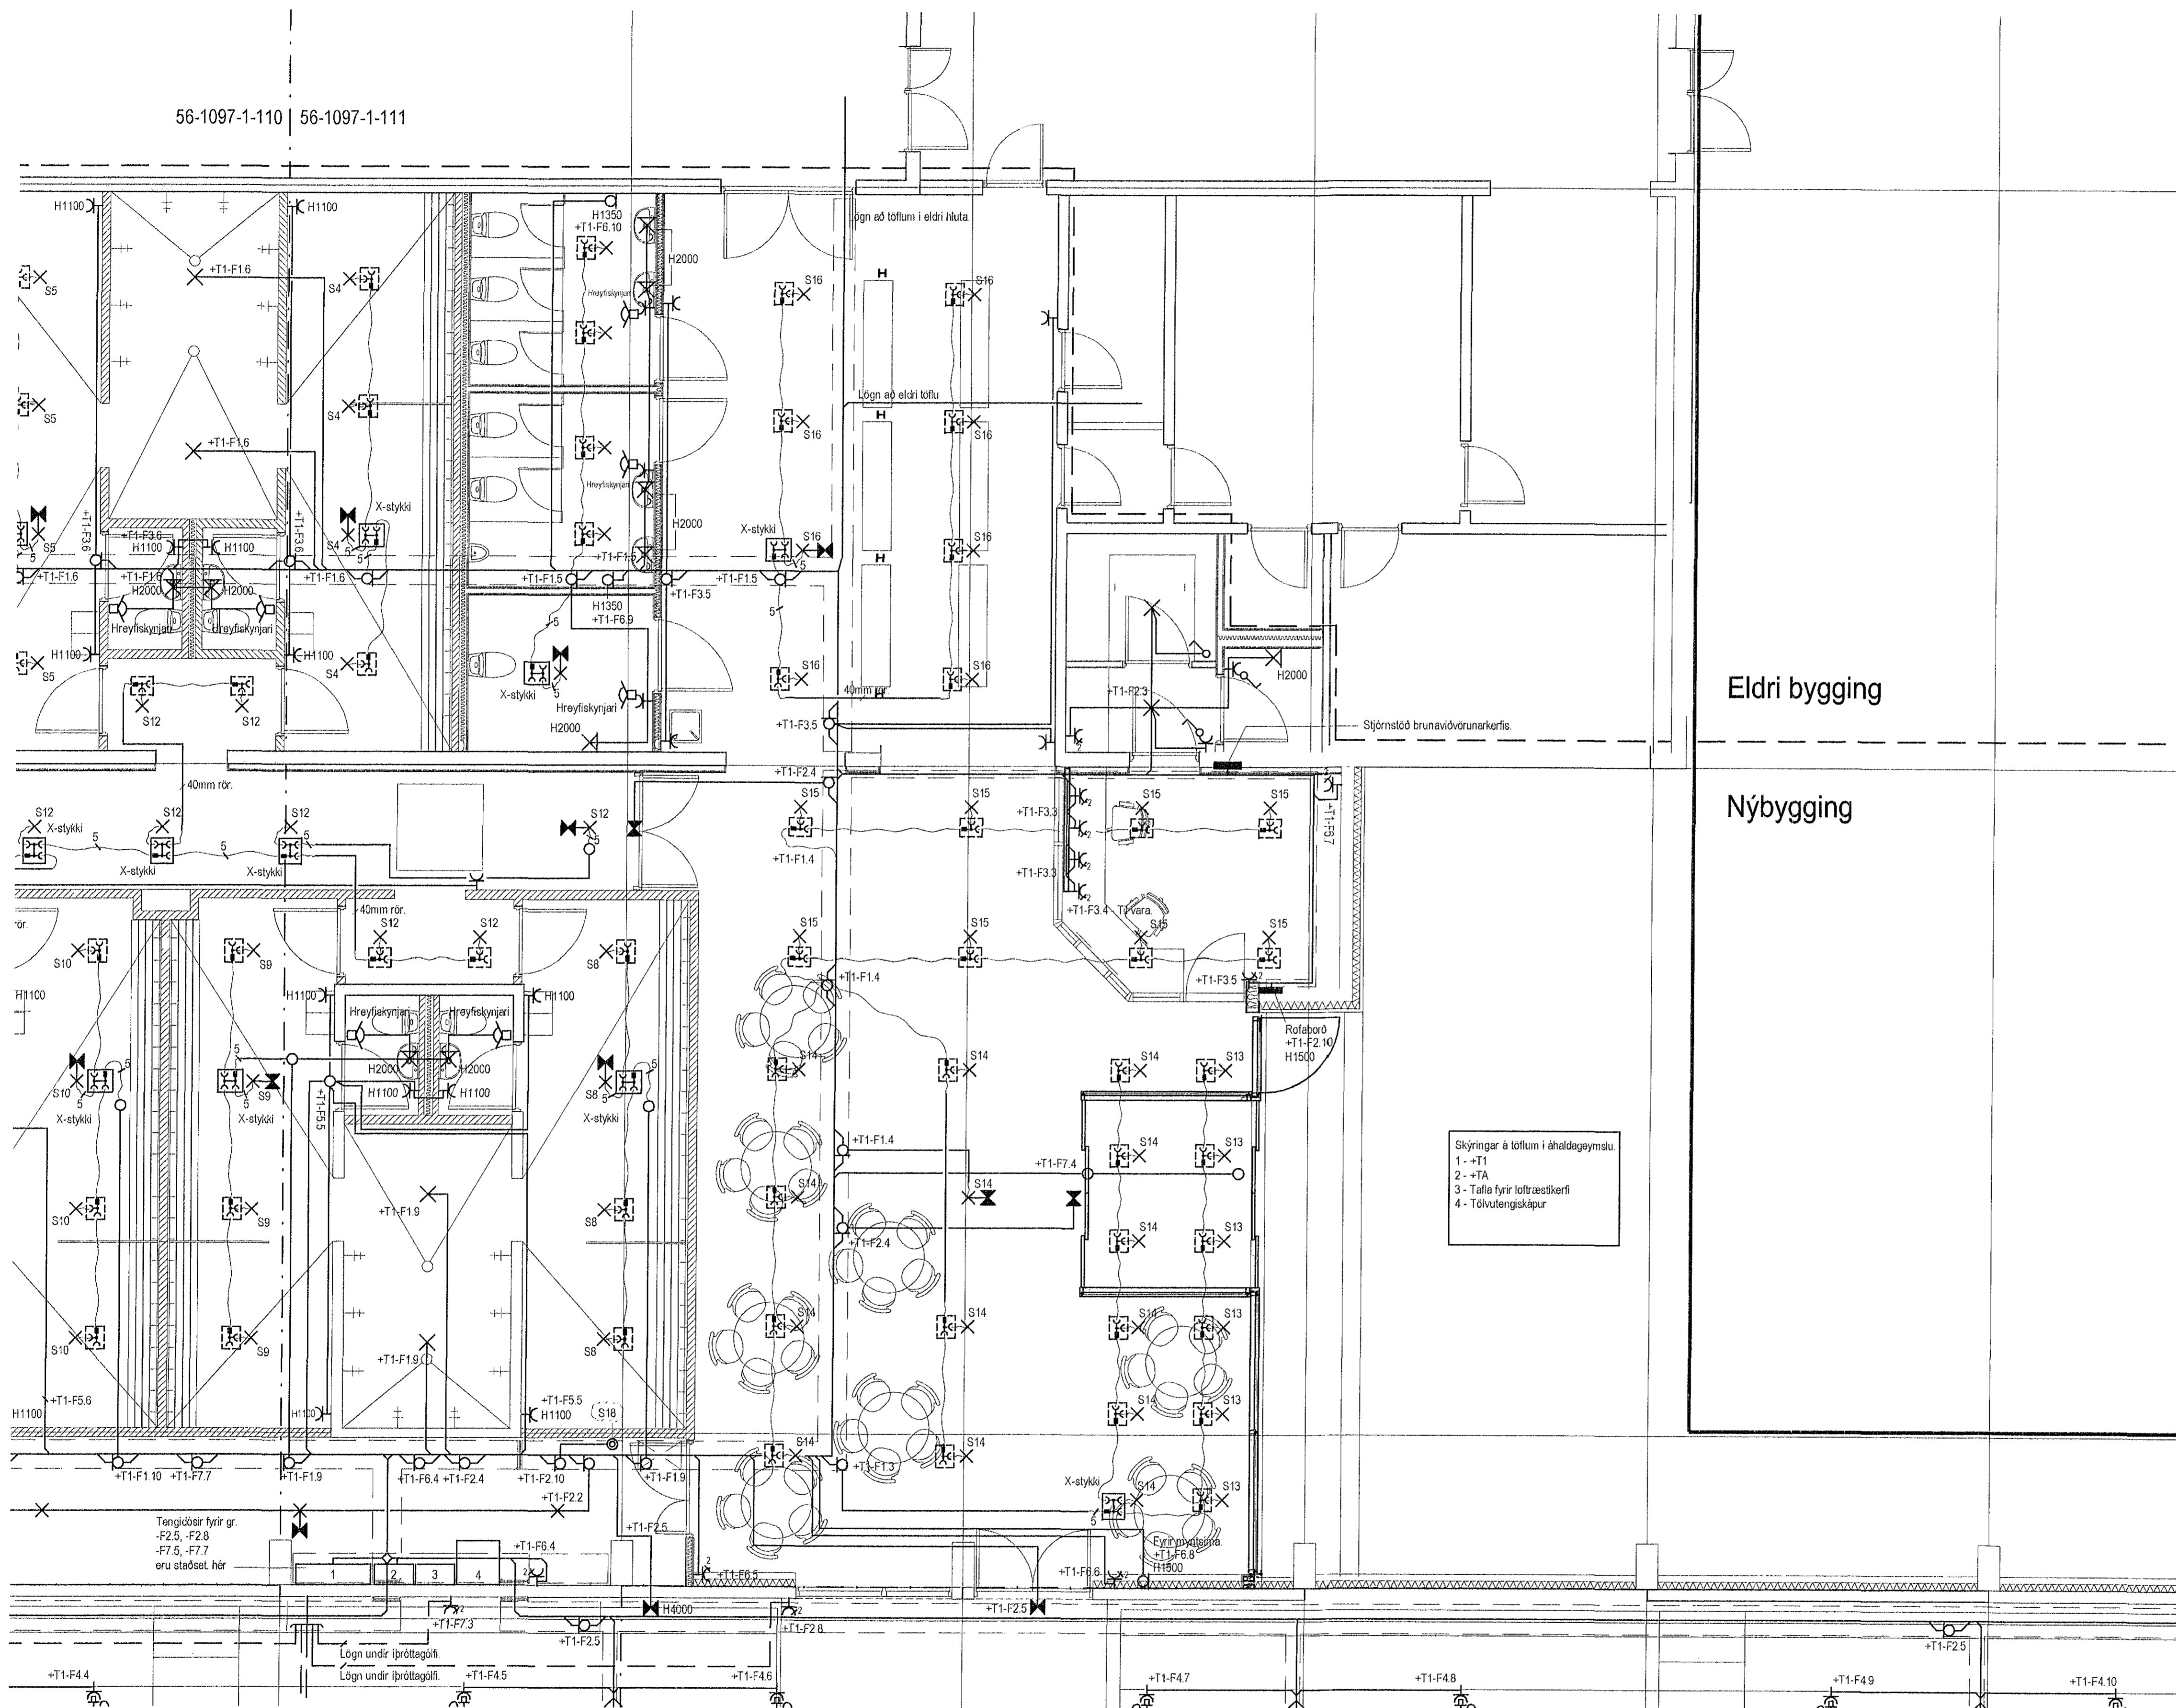


Skýringar á loftum í áhaldageymslu
 1 - +T1
 2 - +TA
 3 - Talla fyrir lofttræstikerfi
 4 - Tölvulengiskápur

Lykilmynd.

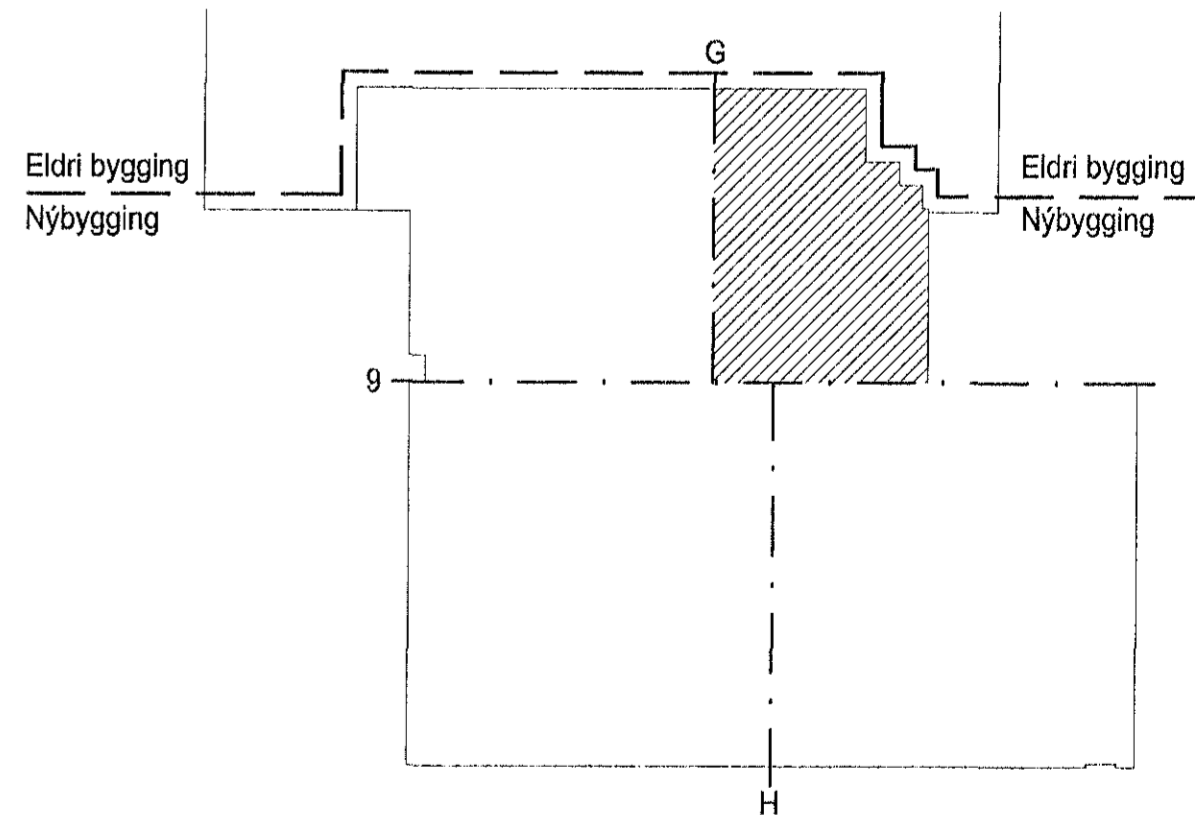

BREYTING E
 DAGS: 09.04.2002
 REYNDARTEIKNINGAR

BREYTING A DAGS: 22.11.2001 Vöðubatur og breytingar	BREYTING B DAGS: 13.12.2001 Vöðubatur og breytingar	BREYTING C DAGS: 08.01.2002 Textabreytingar og vöðubatur	BREYTING D DAGS: 19.02.2002 Textabreytingar og rotun	TEIKNING DAGS: 19.02.2002 Textabreytingar og rotun	TEIKNING DAGS: 19.02.2002 Textabreytingar og rotun	TÖLVUNUM 1097-110 . DWG	VERKHEIÐ BJARKARHÚS, HAUKAHRAUNI 1, 220 HAFNARFJÖRÐUR	VERKHEIÐ LÁGSPENNULAGNIR	RAFTÆKNISTOFAN 56-1097-1-111	31.10.2001	E
---	---	--	--	--	--	----------------------------	--	-----------------------------	---------------------------------	------------	---

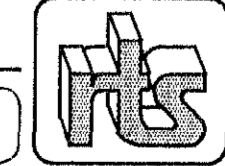

SAÐBYGGI
 Davíð E. Sólvason
 Kr. 100356-3339

GRENSÁSVEGUR 3 • 108 REYKJAVÍK
 520 9900 • FAX: 520 9901