


56-1097-1-110  
56-1097-1-112


Tengidásir fyrir gr.  
-F2.5, -F2.8  
-F7.5, -F7.7  
eru staðset hér

- ALMENNAR SKÝRINGAR.**
1. ALLAR PÍPUR ERU 16mm OG VÍR 1.5mm<sup>2</sup> NEMA ANNAD KOMI FRAM Á TEIKNINGUM.
  2. HÆDIR ROFA FRÁ FULLFRÁGENGNUM GÓLFI ERU 1100 mm NEMA ANNAD KOMI FRAM Á TEIKNINGU.
  3. HÆDIR RAFMAGNS OG ANNARA SMÁSPENNUTENGLA FRÁ FULLFRÁGENGNUM GÓLFI ER 200 mm NEMA ANNAD KOMI FRAM Á TEIKNINGUM.
  4. ÖLL MÁL ERU GEFIN UPP Í MILLIMETRUM OG ER ALLTAF MIÐAÐ VÍÐ FULLFRÁGENGID GÓLF EDA VEGGI. ÖLL MÁL MIÐAST VÍÐ MIÐJA DÓS.
  5. ÞAR SEM PÍPUR ERU LAGÐAR HLIÐ VÍÐ HLIÐ Í LOFTUM EDA VEGGJUM SKAL HAFA A.M.K. 3 cm BIL Á MILLI RÖRA, ÞANNIG AÐ STEYPA GETI RUNNID NIÐUR Á MILLI.
  6. ÖLL TÁKN ERU TÁKNRÆN OG BER AÐ SAMRÆMA LAGNIR AÐ TÆKJUM EFTIR AÐSTÆÐUM Á STAÐNUM OG EFTIR SÉRTEIKNINGUM.
  7. GREINAR ERU EKKI SÝNDAR Í ÖLLUM TILVIKUM AÐ TÓFLU, EN ERU ÞÁ MERKTIR VIÐKOMANDI TÓFLU. DÆMI: +T1.0-F1.1 ER GREIN 1.1 FRÁ TÓFLU T1.0
  8. TIL SNERTUSPENNUNARNA SKAL NOTA NÜLLUN OG LEKA STRAUMSVÖRN.
  9. MÁLMHLUTA LAGNA, TÆKJA, LAMPA OG RAFBÚNAÐAR SKAL JARÐBINDA VANDLEGA.
  10. MÁLSTRAUMUR ROFA OG TENGLA SKAL VERA MINST 16A.
  11. JARÐBINDA SKAL PÍPUKERFI FYRIR HEITA OG KALDA VATNSLÖGN. SKILA SKAL MÆLINGU AF JARÐBINDINGUNNI OG SKAL HÚN UPPFYLLA KRÖFUR RAFVEITUNNAR.

Strengir frá ljósum nr. 15 fara að dimmaskáp í áhaldageymslu.

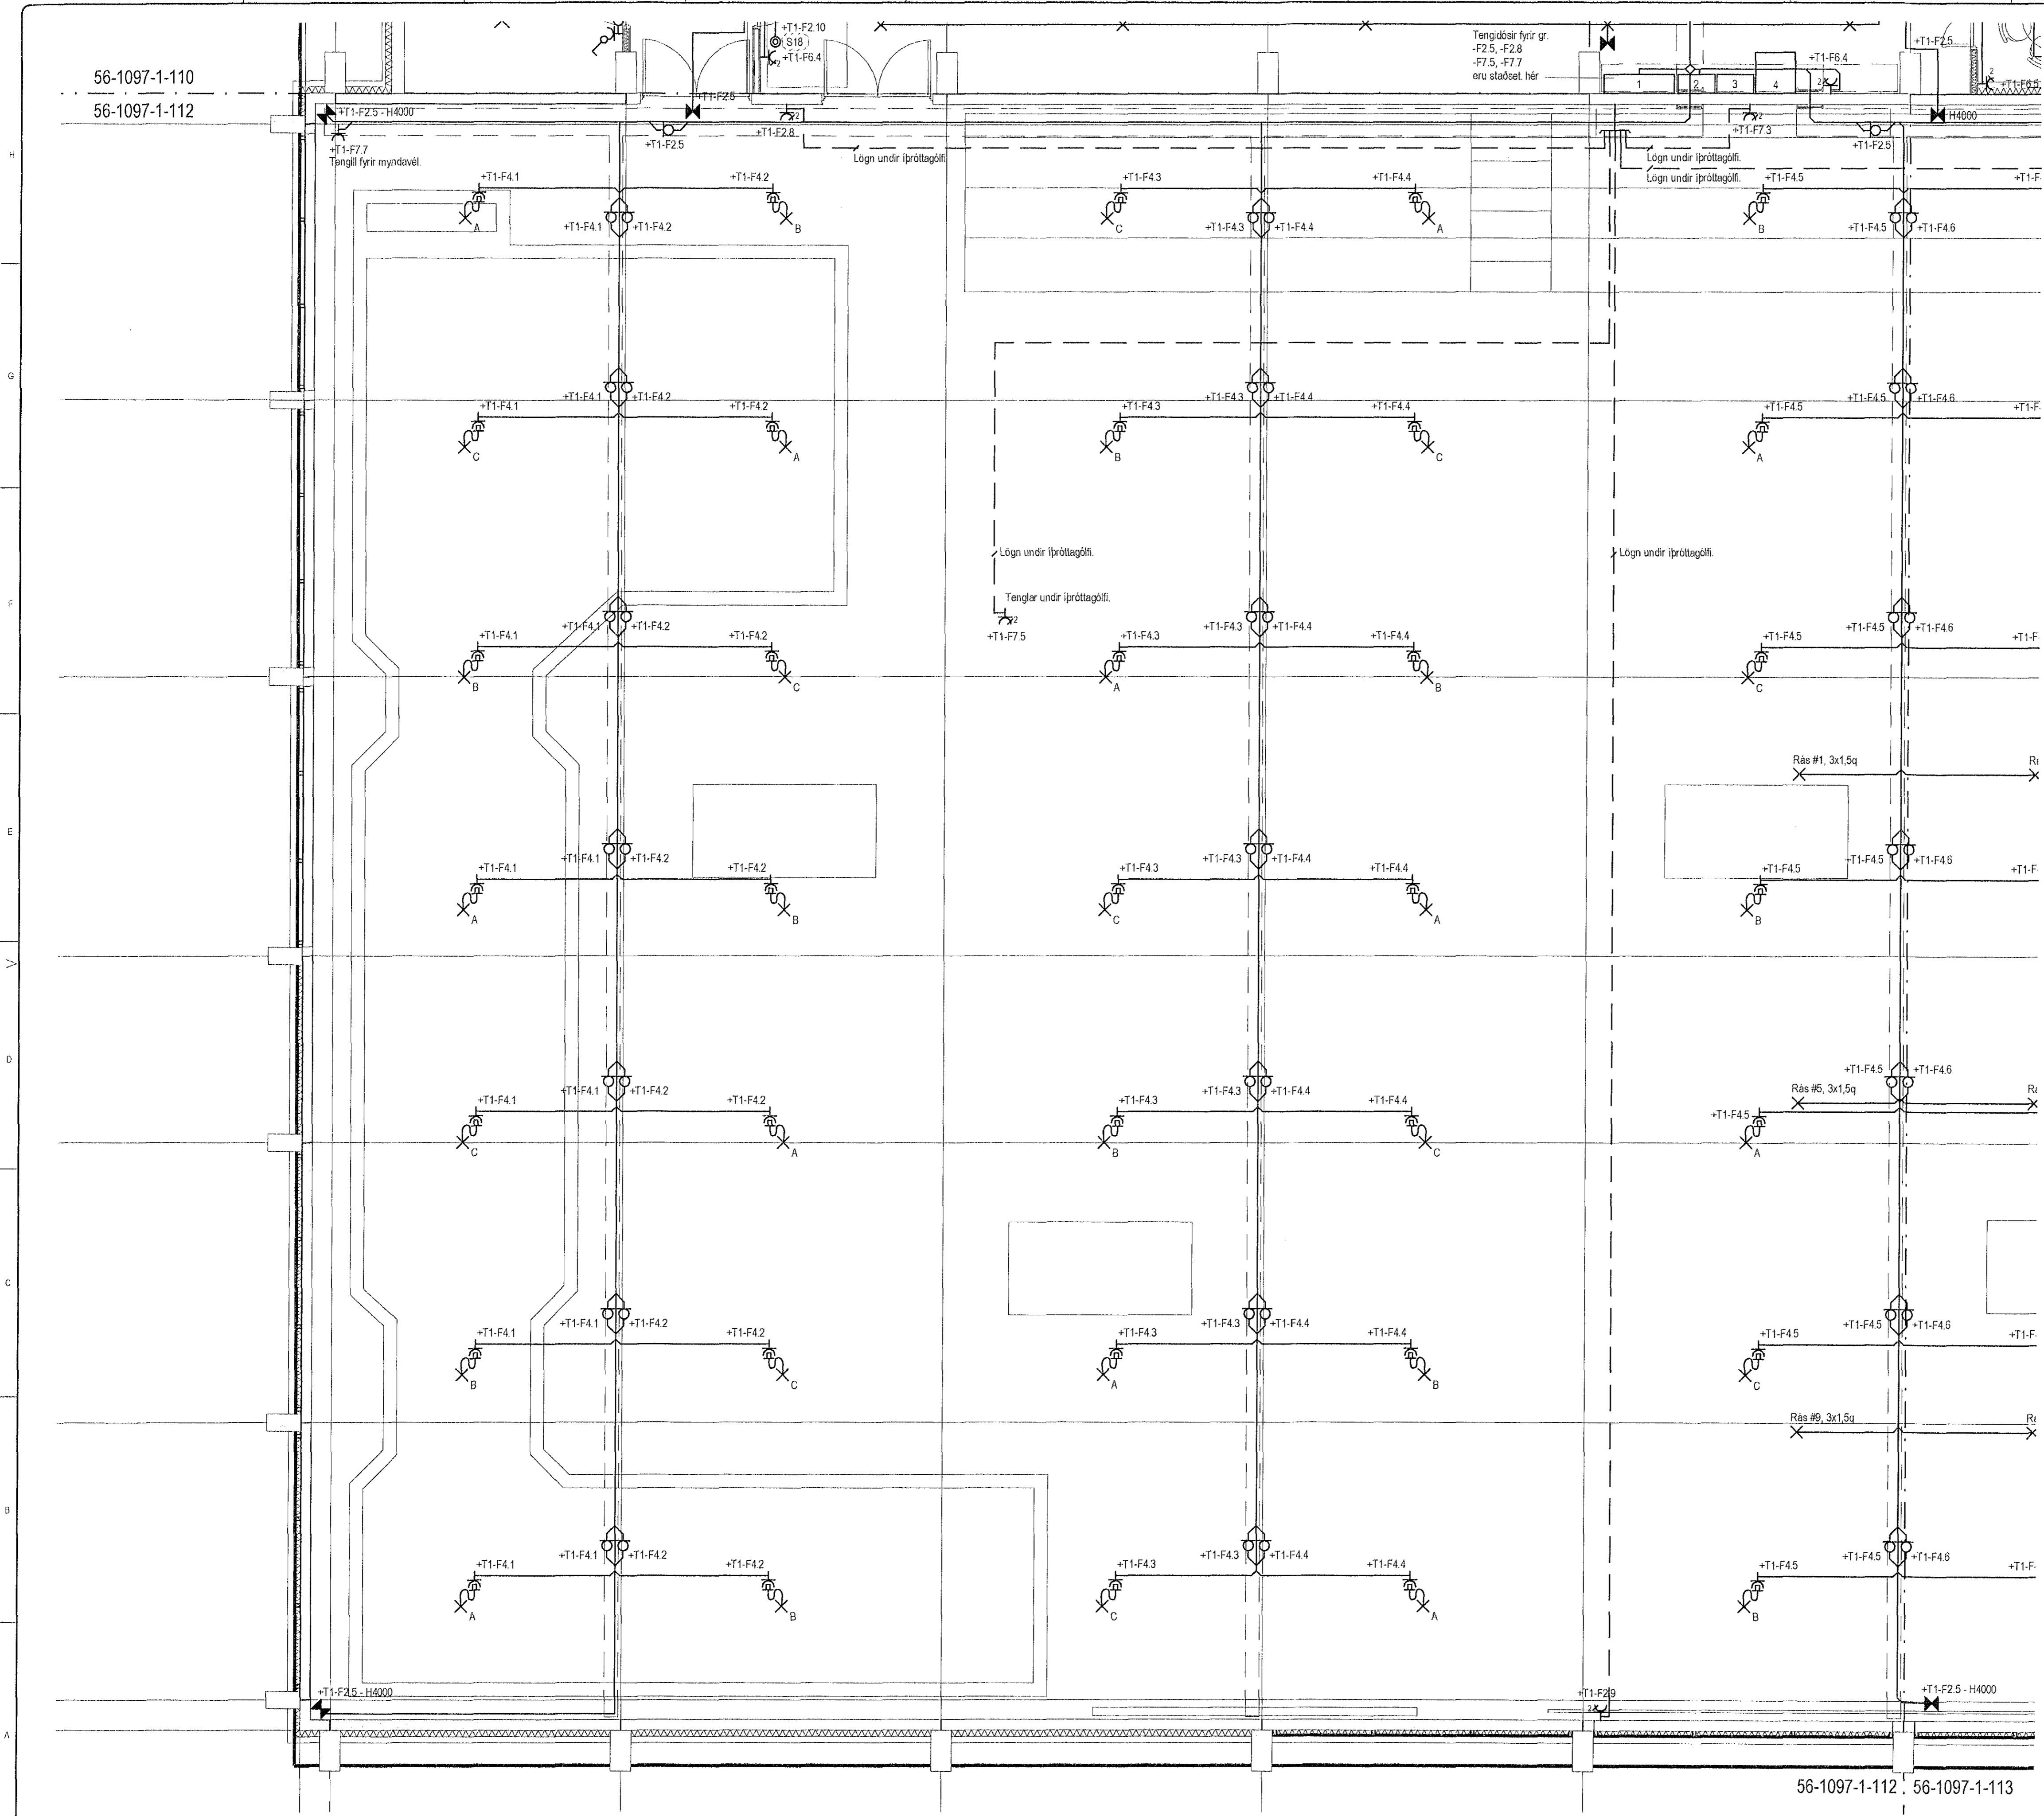

**Lykilmynd.**

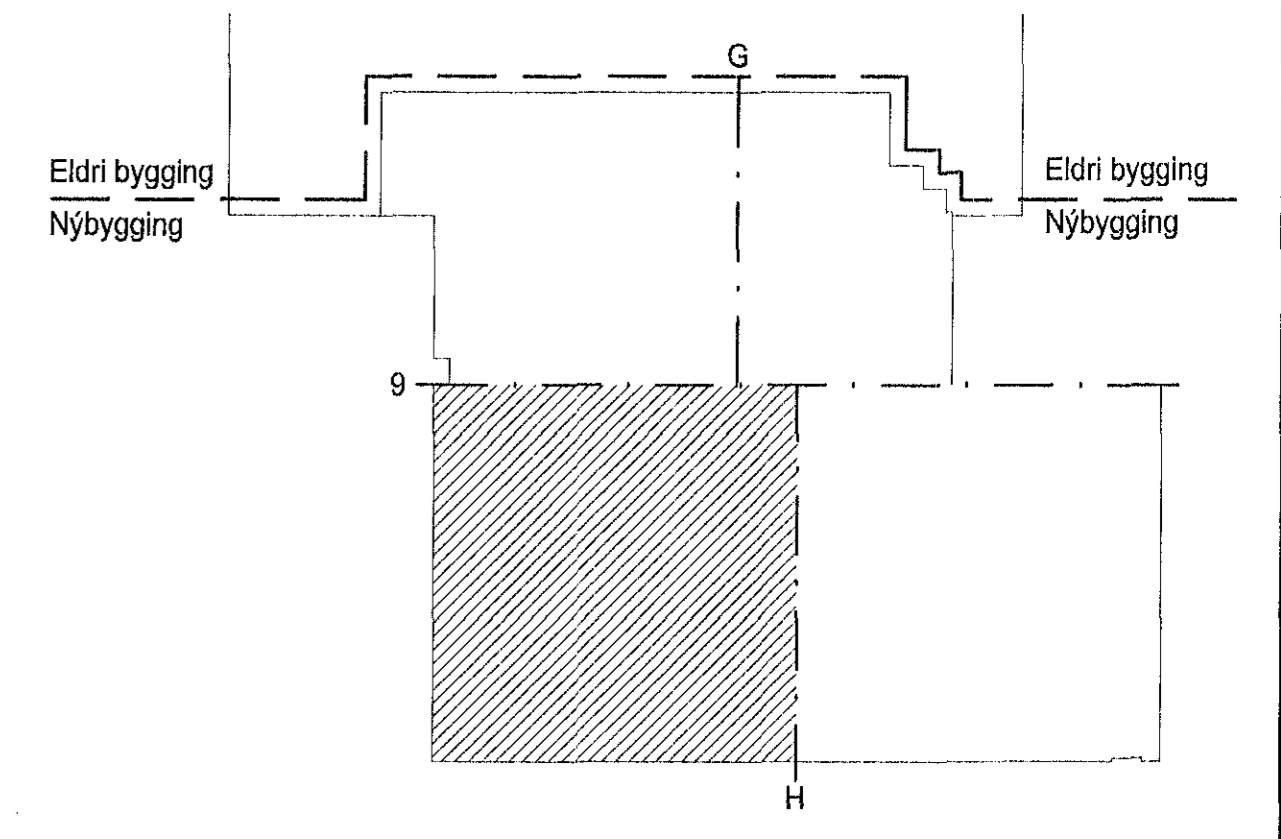

56-1097-1-112 . 56-1097-1-113

	<b>BREYTINGA</b> DAGS: 13.12.2001 Viðbætur og breytingar	<b>BREYTING B</b> DAGS: 08.01.2002 Tæðiskeytingar og viðbætur	<b>BREYTING C</b> DAGS: 19.02.2002 Ljósúr nr. 15 og 16 bætt við, tengdar í sál	<b>BREYTING D</b> DAGS: 09.04.2002 REYNDARTEIKNINGAR	TEIKNAD: HGS	YRFR: RTS	TÖLVUNHEITI: 1097-110, DWG	VERKJAFI: BJARKARHÚS, HAUKAHRÁUNI 1, 220 HAFNARFJÖRÐUR	VERKJAFI: LAGSPENNULAGNIR		TILVINGUNAR: 56-1097-1-112
	MÆLISKEMUR: 1:50	SAMÞYKKT: Davíð E. Sölvason Kt. 100356-3339	HANUÐ: GRENASVÆGUR 3 • 108 REYKJAVÍK 520 9900 • FAX: 520 9901	DÆG: 22.11.2001	BREYTI: D						

**ÍSTAK**