


- ALMENNAR SKÝRINGAR.
1. ALLAR PÍPUR ERU 16mm OG VÍR 1.5mm² NEMA ANNAD KOMI FRAM Á TEIKNINGUM.
 2. HÆDIR ROFA FRÁ FULLFRÁGENGNU GÓLFI ERU 1100 mm NEMA ANNAD KOMI FRAM Á TEIKNINGU.
 3. HÆDIR RAFMAGNS OG ANNARA SMÁSPENNUTENGLA FRÁ FULLFRÁGENGNU GÓLFI ER 200 mm NEMA ANNAD KOMI FRAM Á TEIKNINGUM.
 4. ÖLL MÁL ERU GEFIN UPP Í MILLIMETRUM OG ER ALLTAF MIDAD VIÐ FULLFRÁGENGID GÓLF EDA VEGGI. ÖLL MÁL MIDAST VIÐ MIÐJA DÓS.
 5. ÞAR SEM PÍPUR ERU LAGÐAR HLIÐ VIÐ HLIÐ Í LOFTUM EDA VEGGJUM SKAL HÁFA A.M.K. 3 cm BIL Á MILLI RÖRA, ÞANNIG AD STEYPA GETI RUNNID NIÐUR Á MILLI.
 6. ÖLL TÁKN ERU TÁKNRÆN OG BER AD SAMRÆMA LAGNIR AD TÆKJUM EFTIR AÐSTÆÐUM Á STAÐNUM OG EFTIR SÉRTEIKNINGUM.
 7. GREINAR ERU EKKI SÝNDAR Í ÖLLUM TILVIKUM AD TÖFLU, EN ERU ÞÁ MERKTIR VIÐKOMANDI TÖFLU. DÆMI: +T1.0-F1.1 ER GREIN 1.1 FRÁ TÖFLU T1.0
 8. TIL SNERTUSPENNUNARNA SKAL NOTA NÚLLUN OG LEKASTRAUMSVÖRN.
 9. MÁLMHLUTA LAGNA, TÆKJA, LAMPA OG RAFBÚNAÐAR SKAL JARÐBINDA VANDLEGA.
 10. MÁLSTRAUMUR ROFA OG TENGLA SKAL VERA MINST 16A.
 11. JARÐBINDA SKAL PÍPUKERFI FYRIR HEITA OG KALDAVATNSLÖGN. SKILA SKAL MÆLINGU AF JARÐBINDINGUNNI OG SKAL HÚN UPPFYLLA KRÖFUR RAFVEITUNNAR.


Strengir frá ljósum nr. 15 fara að dimmaskáp í áhaldageymnslu.

Lykilmynd.

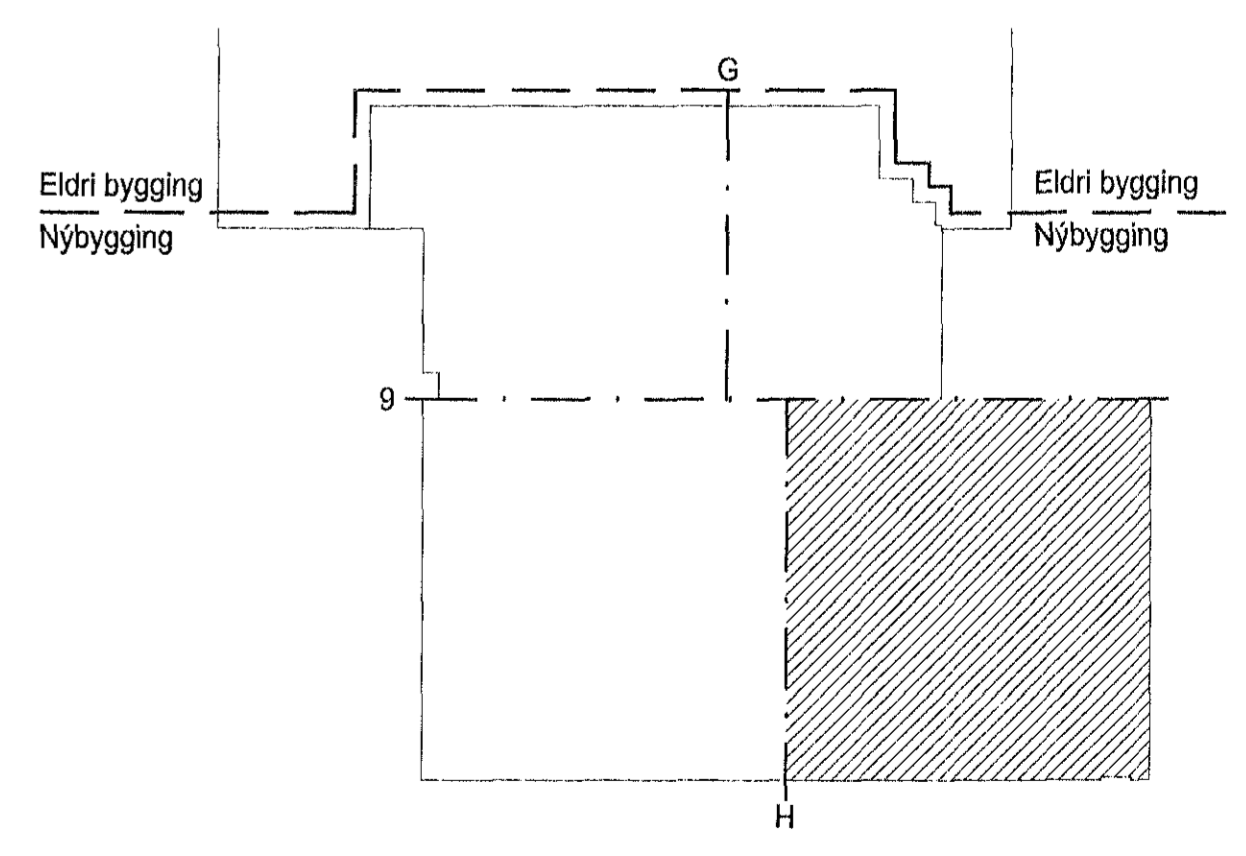

56-1097-1-112, 56-1097-1-113

BREYTINGA DAGS 13.12.2001 Viðbætur og breytingar	BREYTING B DAGS 08.01.2002 Textabreytingar og viðbætur	BREYTING C DAGS 19.02.2002 Ljósarnr. 15 og 18 bætt við tengingar lóð	BREYTING D DAGS 09.04.2002 REYNDARTEIKNINGAR	TEIKNAD ags	VÍRF RTS	TÖLVAHEITI 1097-110 . DWG	VSKRHEITI BJARKARHÚS, HAUKAHLAUNI 1, 220 HAFNARFJÖRÐUR
MELISTOKUR 0 5 10 15 20 25 30 cm				MÆLIKVAÐI 1:50	SAMHYKKT Davíð E. Sólvarson Kt. 100356-3339	VERKHLUT LAGSPENNULAGNIR	RAFTÆKNISTOFAN 520 9900 • 108 REYKJAVÍK 520 9901 • FAX: 520 9901
56-1097-1-113							RAFTÆKNISTOFAN 56-1097-1-113

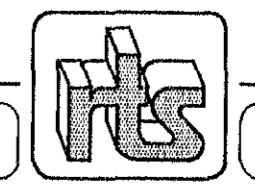

22.11.2001 D