
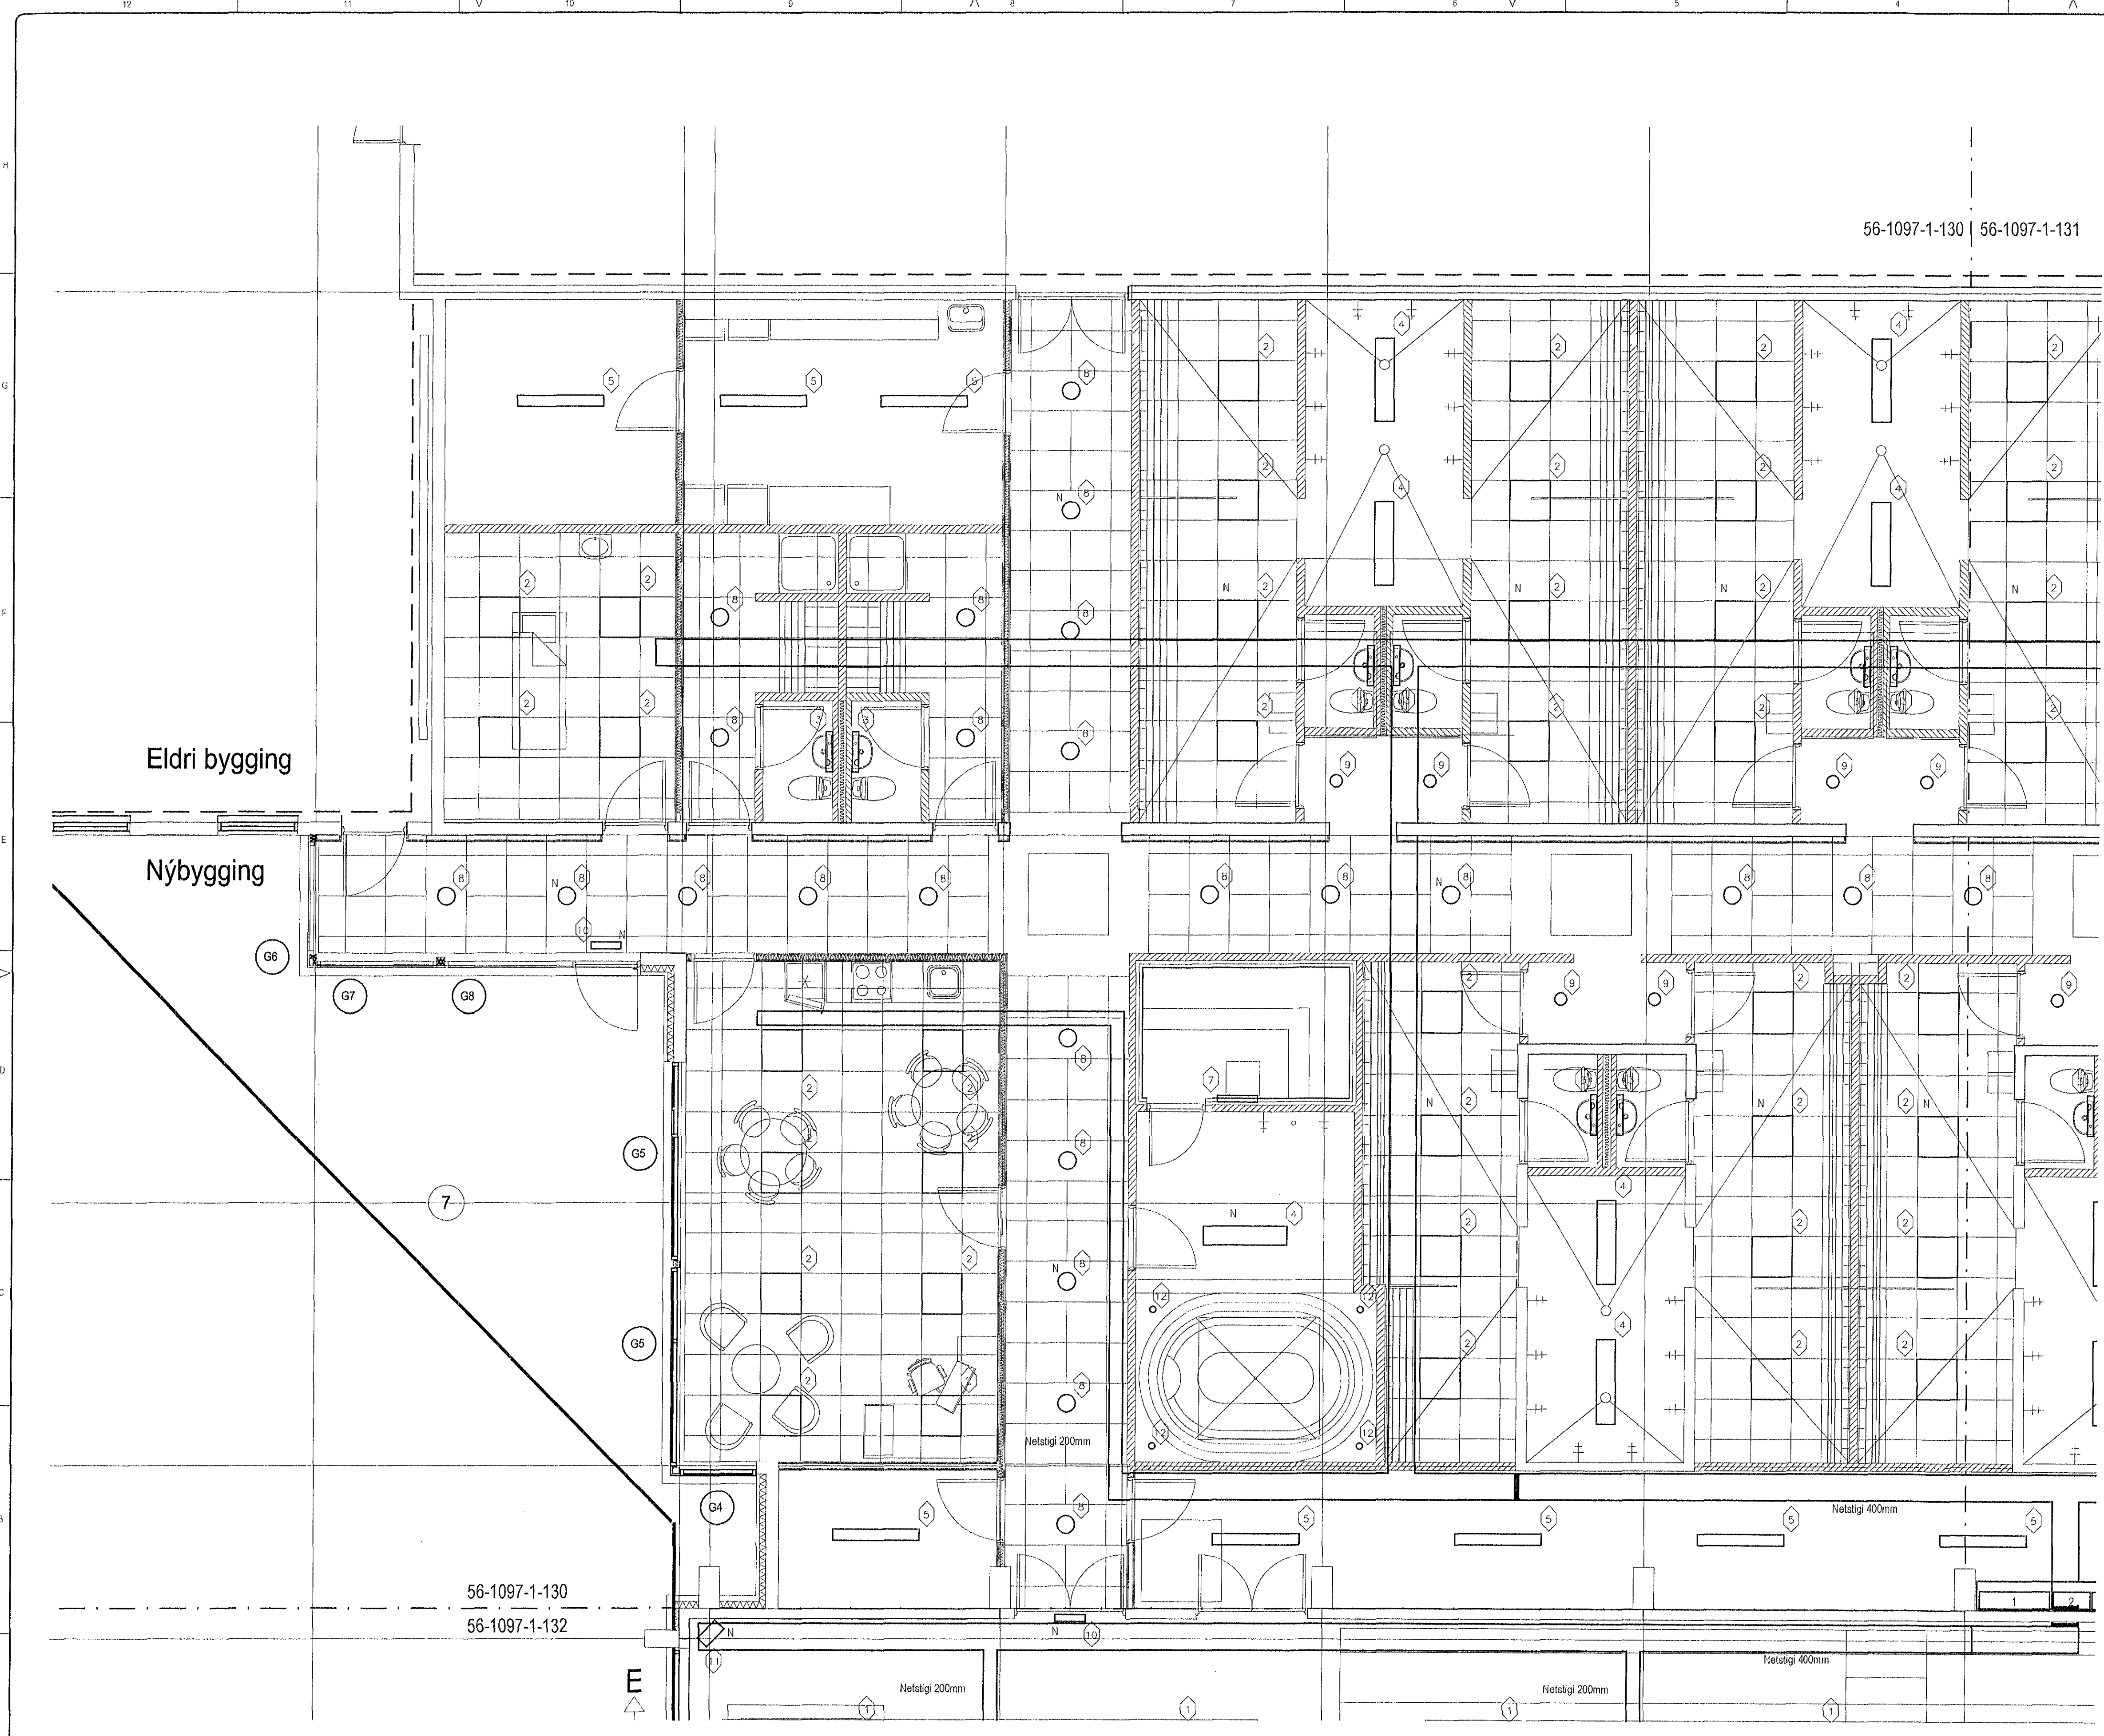


Skýringar:

- 1 - Lampi með 1x400W með HIT peru, er í sal.
- 2 - Flúrlampi með 4x18W peru, kemur í kerfisloft.
- 3 - Flúrlampi með 1x18W peru, kemur á vegg.
- 4 - Flúrlampi með 2x36W peru, IP44, utanálggjandi.
- 5 - Flúrlampi með 2x36W peru, utanálggjandi.
- 6 - Útljós, ekki enn búið að velja.
- 7 - Flúrlampi með 1x18W peru, IP44.
- 8 - Strokkur með 2x18W sparperu, kemur í kerfisloft.
- 9 - Strokkur með 1x13W sparperu, kemur í kerfisloft.
- 10 - Út-ljós, sílogandi, 1x8W peru.
- 11 - Neyðarlýsingarlampi með 2x55W kösturum, kemur í sal.
- 12 - Halogen-lampi, 1x12V/50W.
- 13 - Utanálggjandi sparperulampi með 2x9W perum.
- 14 - Strokkur með 1x18W sparperu, kemur í kerfisloft.
- 15 - Halogen-kastari fyrir 1500W peru.
- 16 - 3x58W flúrlampi, fyrir íþróttahús.

N = lampi með neyðarlýsingarbúnaði.
Nánari lýsing á lömpum er að finna í lampaskrá.

Lykilmynd.

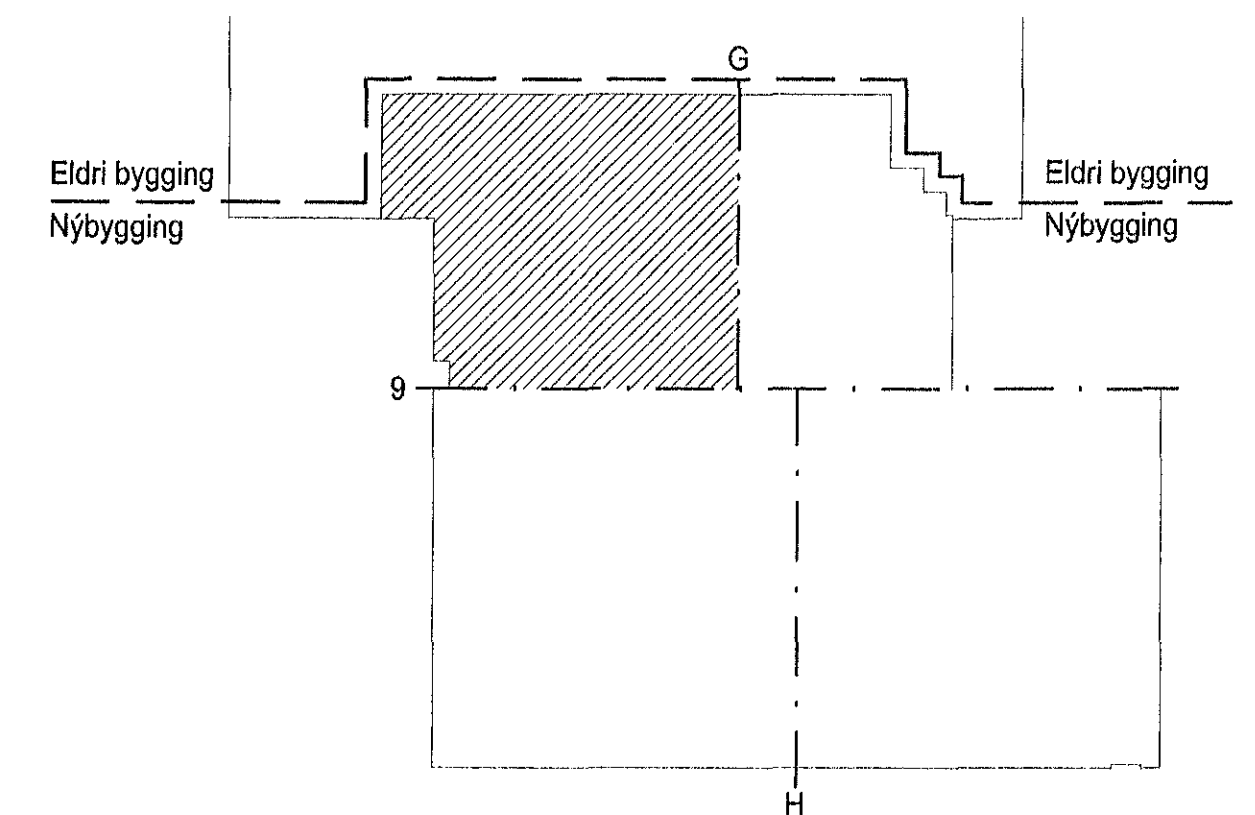

56-1097-1-130
56-1097-1-132

ÍSTAK

	BREYTING A DAGS 13.12.2001 Viðbætur og breytingar	BREYTING B DAGS 09.01.2002 Viðbætur og breytingar	BREYTING C DAGS 09.04.2002 REYNDARTEIÐINGAR	BREYTING D DAGS	TEIKNAR ags	VEFIR RTS	TÖLVUNEYTI 1097-130 . DWG	VERKHEITI BJARKARHÚS, HAUKAHRAUNI 1, 220 HAFNARFJÖRDUR		TEIKNINGUR 56-1097-1-130
MELISTOKUR	0 5 10 15 20 25 30 cm			MELIRVARI 1:50	SAÐBYKTI Davíð E. Sólvason Kt. 100356-3339	VERKHLUTI LAMPAPLAN, STIGAR, RENNUR	HANNAÐ ags	DAGS 22.11.2001	BREYTI C	