
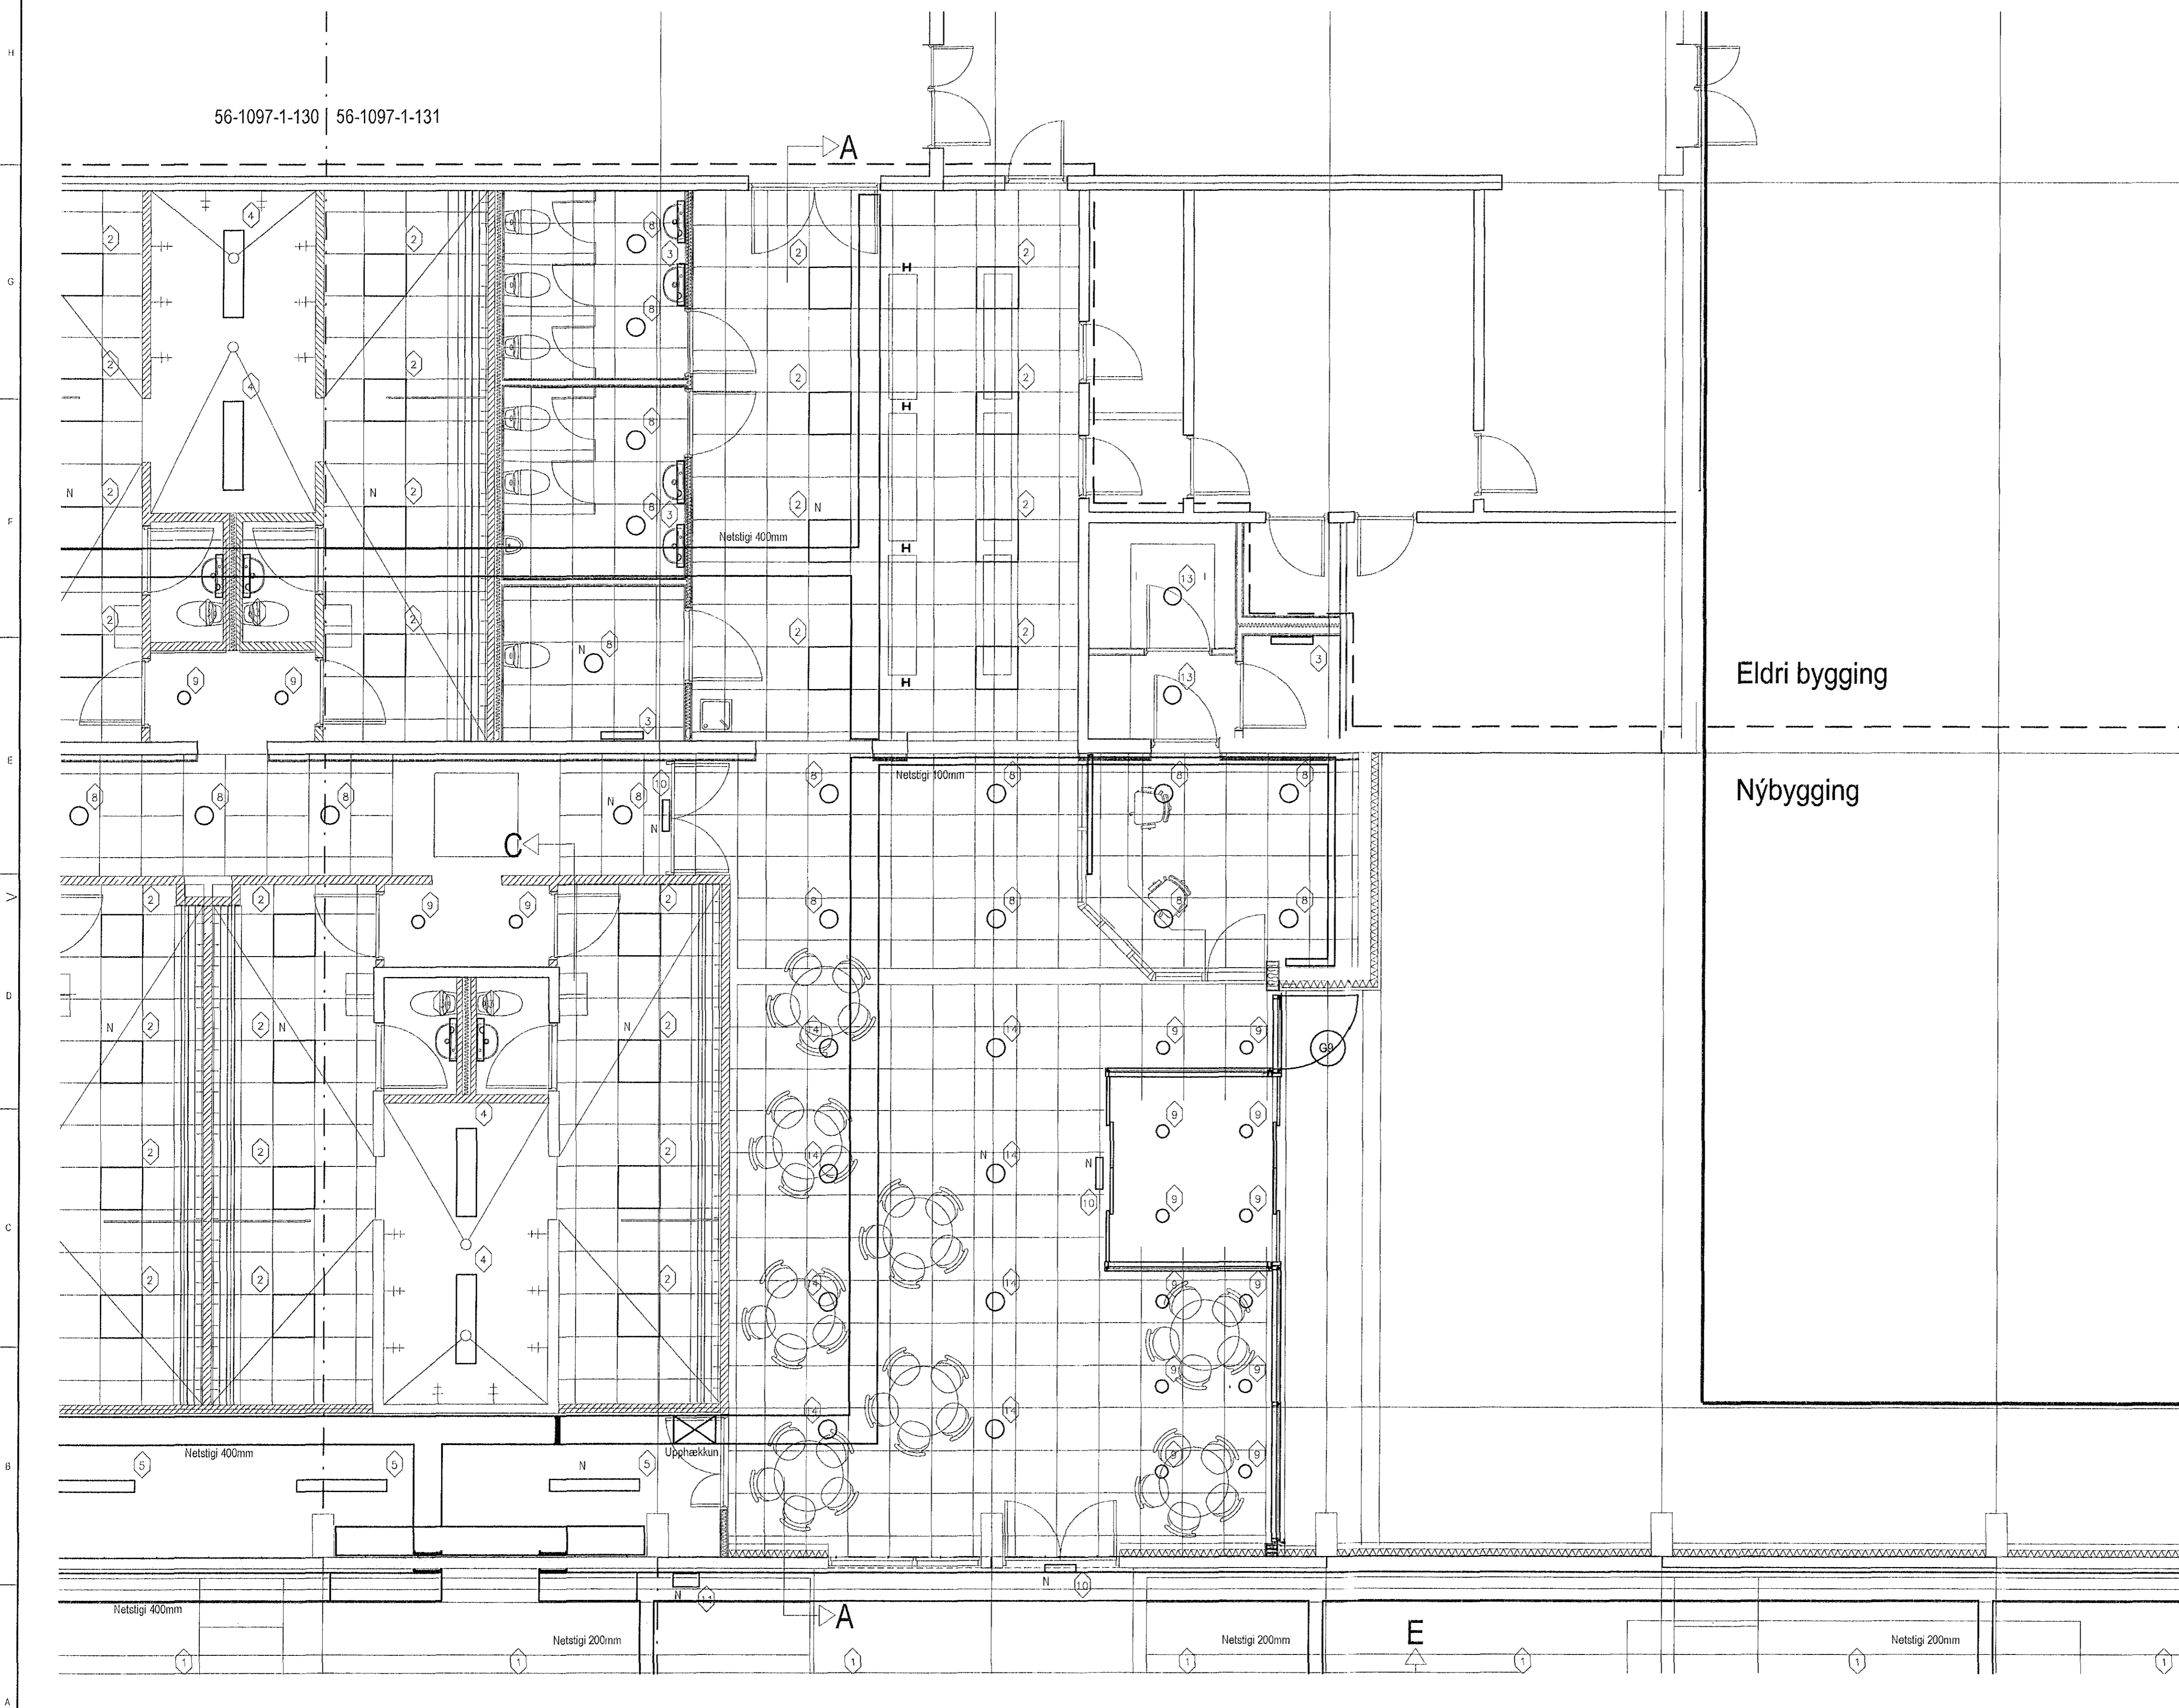


Skýringar:


- 1 - Lampi með 1x400W með HIT peru, er í sal.
- 2 - Flúrlampi með 4x18W peru, kemur í kerfisloft.
- 3 - Flúrlampi með 1x18W peru, kemur á vegg.
- 4 - Flúrlampi með 2x36W peru, IP44, utanálggjandi.
- 5 - Flúrlampi með 2x36W peru, utanálggjandi.
- 6 - Útljós, ekki enn búið að velja.
- 7 - Flúrlampi með 1x18W peru, IP44.
- 8 - Strokur með 2x18W sparperu, kemur í kerfisloft.
- 9 - Strokur með 1x13W sparperu, kemur í kerfisloft.
- 10 - Út-ljós, sílogandi, 1x8W peru.
- 11 - Neyðarlýsingarlampi með 2x55W kösturum, kemur í sal.
- 12 - Halogen-lampi, 1x12V/50W.
- 13 - Utanálggjandi sparperulampi með 2x9W perum.
- 14 - Strokur með 1x18W sparperu, kemur í kerfisloft.
- 15 - Halogen-kastari fyrir 1500W peru.
- 16 - 3x58W flúrlampi, fyrir íþróttahús.

N = lampi með neyðarlýsingarbúnaði.
 Nánari lýsing á lömpum er að finna í lampaskrá.

Lykilmynd.

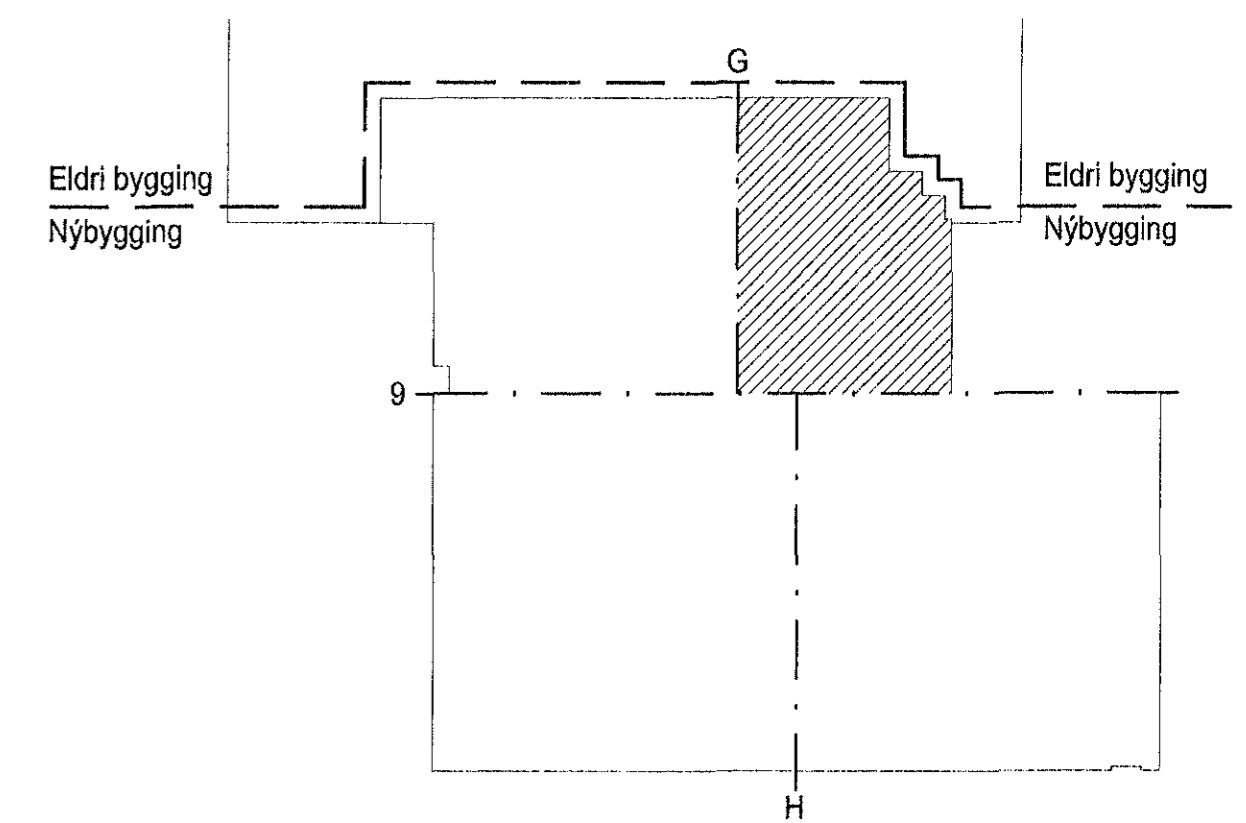

ISTAK

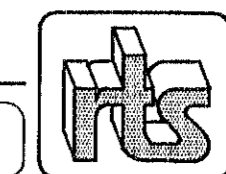

RAFTÆKNISTOFAN 56-1097-1-131
 Grensasvegur 3 • 108 Reykjavík
 Sími 520 9900 • Faxi 520 9901

FRV
 BREYTINGA
 DAGS. 13.12.2001
 Vöðubatur og breytingar
 BREYTING B
 DAGS. 08.01.2002
 Vöðubatur og breytingar
 BREYTING C
 DAGS. 09.04.2002
 REYNDARTEIKNINGAR
 TEKING
 ags
 MYNIR
 RTS
 TOLVURIN
 1097-130 . DWG
 VERKHETI
 BJARKARHÚS, HAUKAHRÁUNI 1, 220 HAFNARFJÖRÐUR
 VERKSLOTI
 LAMPAPLAN, STIGAR, RENNUR
 SAMBYGGI
 Davíð E. Sólvason
 Kt. 100356-3339
 MELKURIN
 1:50
 DRAG
 22.11.2001
 BREYTI
 C