


**Skýringar:**

- 1 - Lampi með 1x400W með HIT peru, er í sal.
- 2 - Flúrlampi með 4x18W peru, kemur í kerfisloft.
- 3 - Flúrlampi með 1x18W peru, kemur á vegg.
- 4 - Flúrlampi með 2x36W peru, IP44, utanáliggjandi.
- 5 - Flúrlampi með 2x36W peru, utanáliggjandi.
- 6 - Útljós, ekki enn búið að velja.
- 7 - Flúrlampi með 1x18W peru, IP44.
- 8 - Strokur með 2x18W sparperu, kemur í kerfisloft.
- 9 - Strokur með 1x13W sparperu, kemur í kerfisloft.
- 10 - Útljós, silogandi, 1x8W peru.
- 11 - Neyðarlýsingarlampi með 2x55W kösturum, kemur í sal.
- 12 - Halogen-lampi, 1x12V/50W.
- 13 - Utanáliggjandi sparperulampi með 2x9W perum.
- 14 - Strokur með 1x18W sparperu, kemur í kerfisloft.
- 15 - Halogen-kastari fyrir 1500W peru.
- 16 - 3x58W flúrlampi, fyrir íþróttahús.

N = lampi með neyðarlýsingarbúnaði.  
 Nánari lýsing á löpum er að finna í lampaskrá.

**Lýkilmynd.**

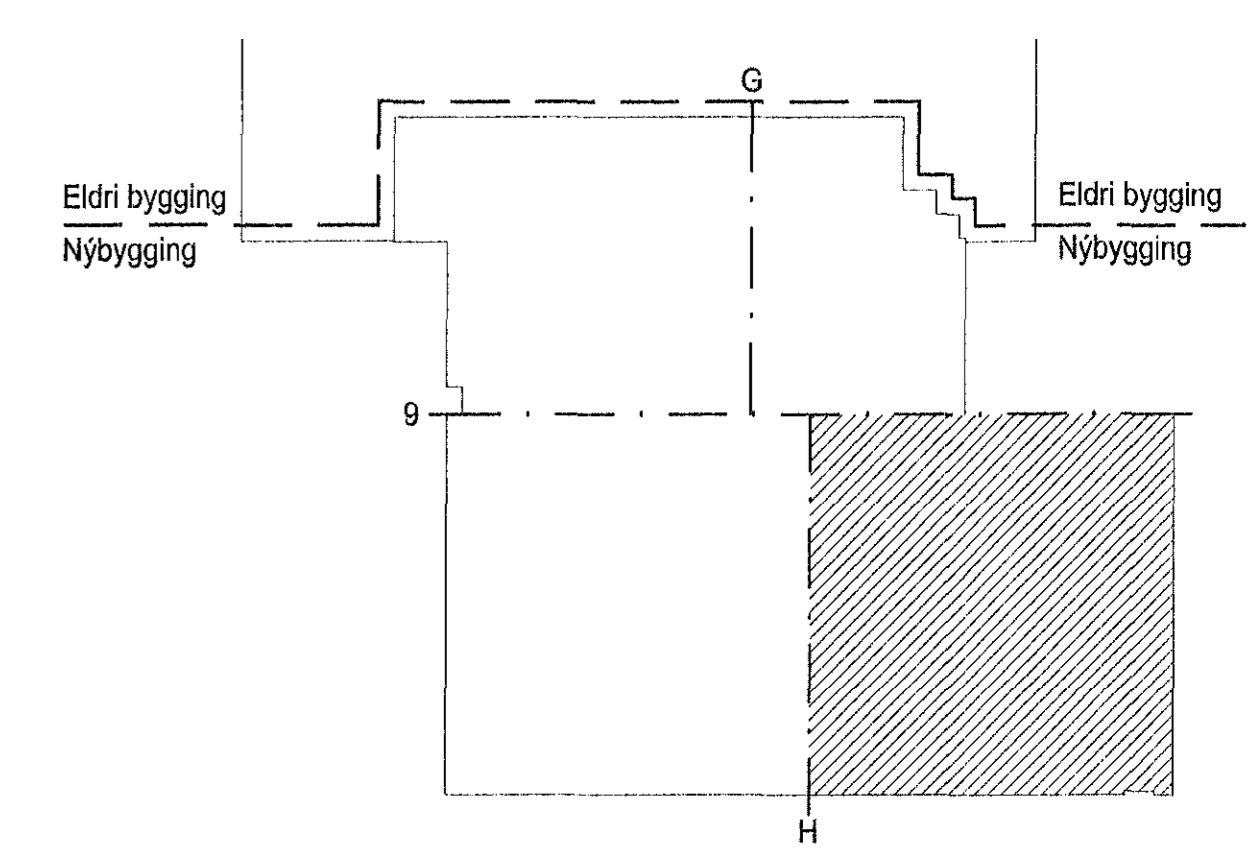

**ÍSTAK**

BREYTING A DÁGS: 13.12.2001 Viðbætur og breytingar	BREYTING B DÁGS: 09.01.2002 Viðbætur og breytingar	BREYTING C DÁGS: 19.02.2002 Lögum nr. 15 og 16 búið við	BREYTING D DÁGS: 08.04.2002 REYNDARTEKNIÐGAR	TERNING ags RTS	VYRFR 1097-130 . DWG	TÖLVUHEITI 1097-130 . DWG	VERNAHEITI ÞJARKARHÚS, HAUKAHRÁUNI 1, 220 HAFNARFJÖRDUR
MÆLISKAÐI 1:50				SÁMRYKKT Davíð E. Sólvason Kr. 100356-3339		VERKHEITI LAMPAFLAN, STIGAR, RENNUR	

	<b>RAFTÆKNISTOFAN</b>	TERNING NR. <b>56-1097-1-133</b>
HAFNARFJÖRDUR GRENSSÁVEGUR 3 520 9900	108 REYKJAVÍK FAX: 520 9901	DÁGS: 22.11.2001 BREYTI: D