


Skýringar:
SK = Skammhlaupseining

56-1097-1-140 | 56-1097-1-141

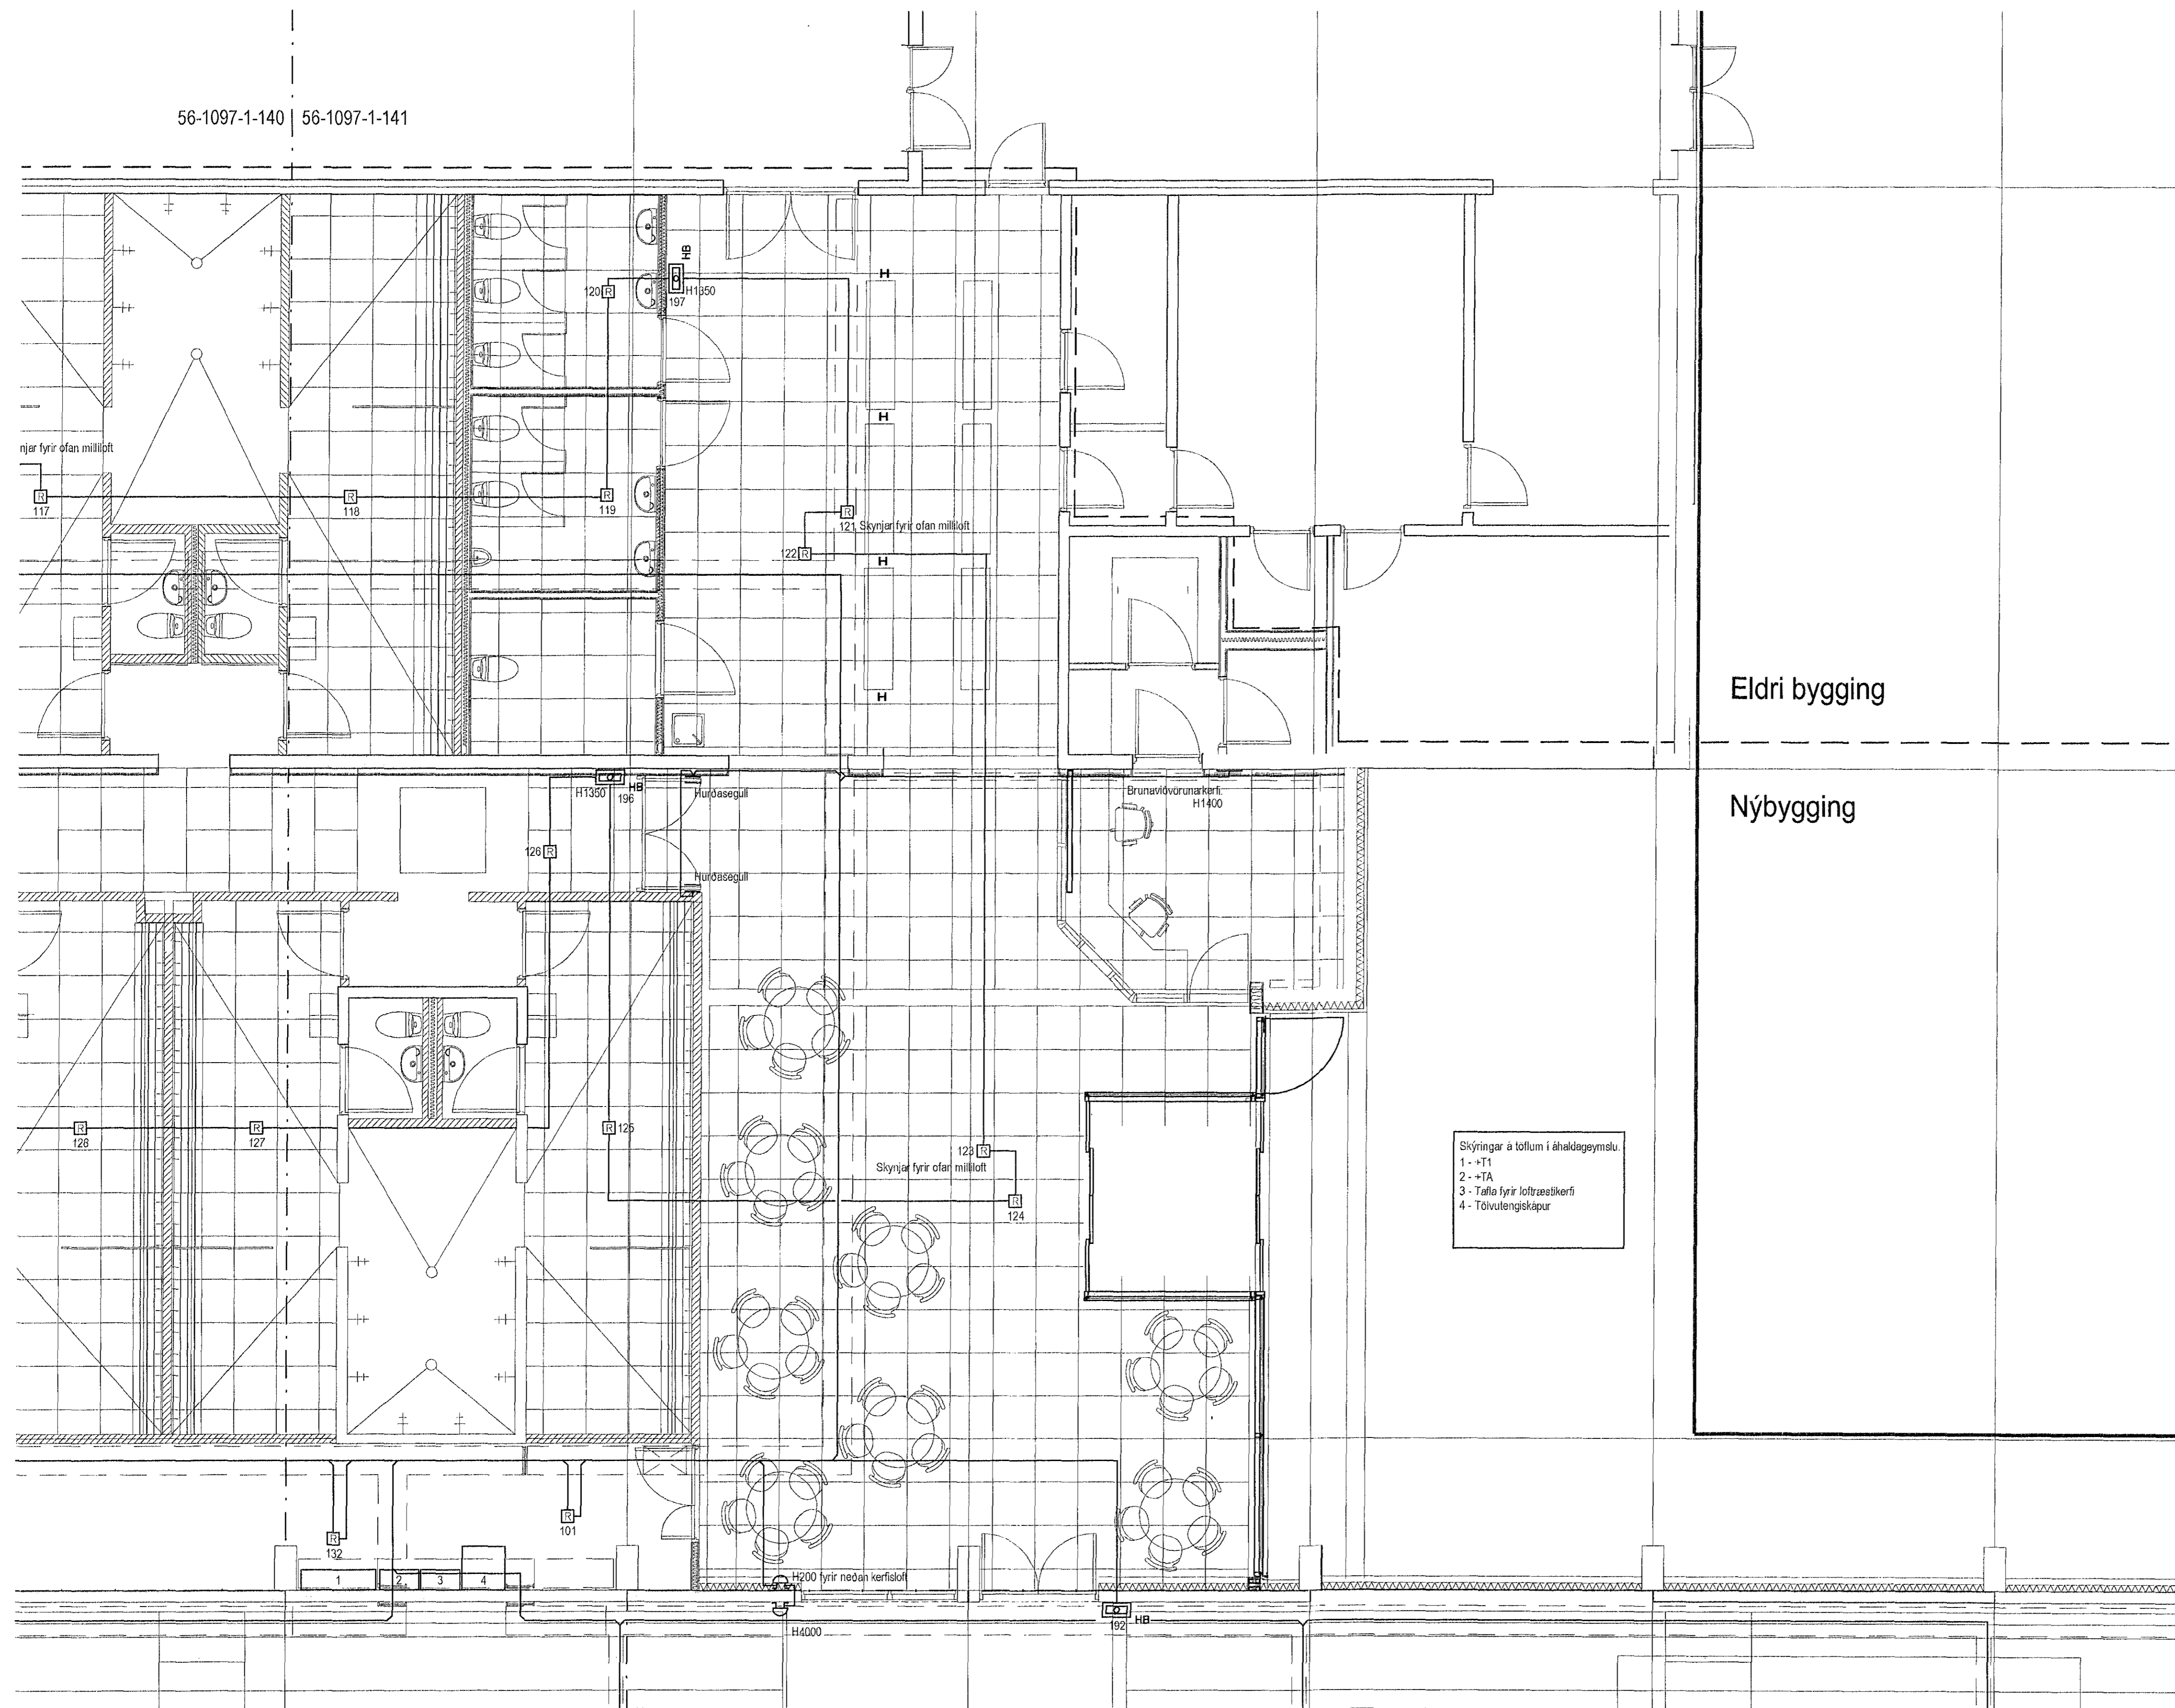


Eldri bygging

Nýbygging

Skýringar á tolfum í áhaldageymslu.
1 - +T1
2 - +TA
3 - Talla fyrir loftþræslikerfi
4 - Tölvulengiskápur

Lykilmynd.

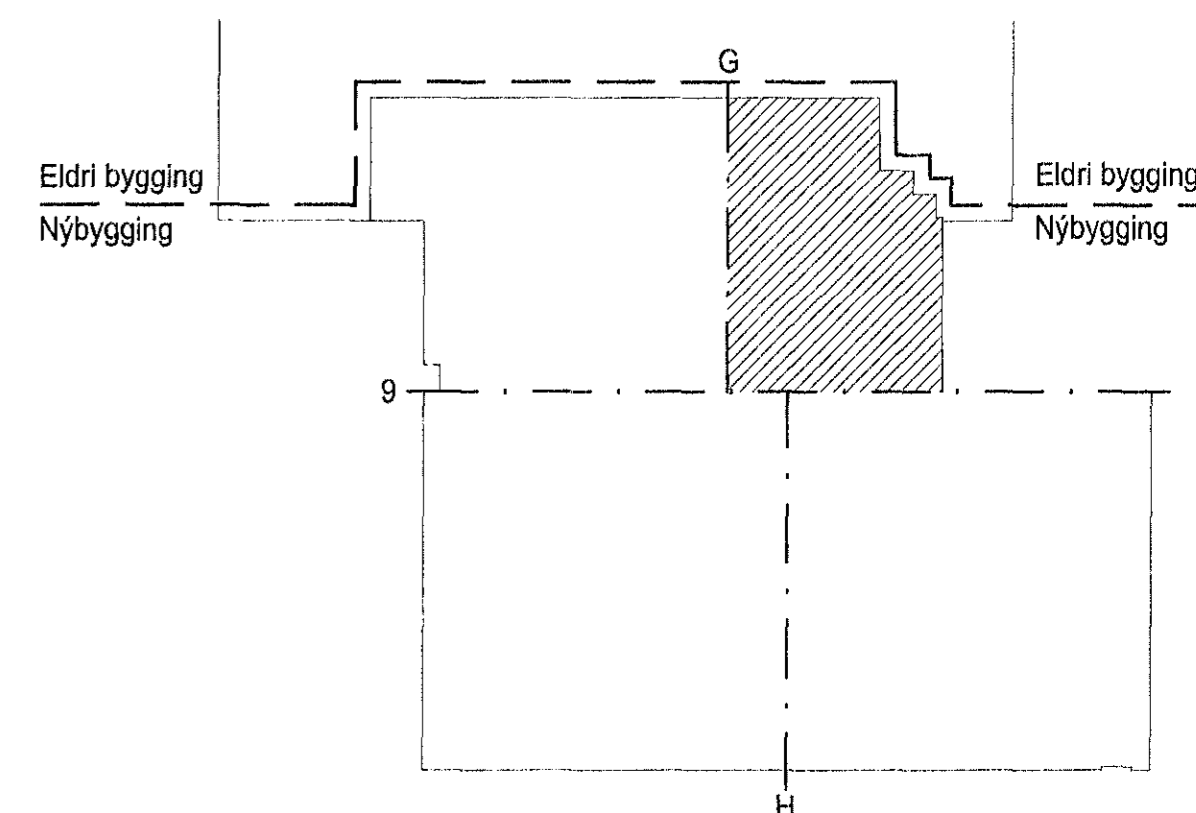

ÍSTAK

	BREYTING A DAGS: 13.12.2001 VÁÐAUFUR OG BREYTINGAR MELISTOKUR	BREYTING B DAGS: 08.01.2002 BREYTINGAR Á LAGNEIÐ	BREYTING C DAGS: 09.04.2002 REYNDAR EKKINGAR	BREYTING D DAGS:	TEKNAÐ ags	YFIR RTS	TÖLVUNITT 1097-140 . DWG	VERKHEIÐ BJARKARHÚS, HAUKAHLAUNI 1, 220 HAFNARFJÖRÐUR	VERKHEIÐ BRUNAVÍÐVÖRUNARKERFI	TÆMING 100 56-1097-1-141
	MELIKVARI 1:50	SAMMYKKT Davíð E. Sólvason Kt. 100356-3339	HANNAÐ ags	HANNAÐ ags	DAGS 13.11.2001	BREYTI C	GREININGAR 520 9900 • 108 REYKJAVÍK 520 9901 • FAX: 520 9901			