

Skýringar:

Strengir og búnaður þar að vera gerður fyrir 100Mbit/s flutninghraða.


56-1097-1-150 | 56-1097-1-151

Eldri bygging

Nýbygging

Skýringar á tölum í áhaldagymnu.
 1 - +T1
 2 - +TA
 3 - Tafía fyrir loftæstikerfi
 4 - Tölvutengiskápur

Lykilmynd.

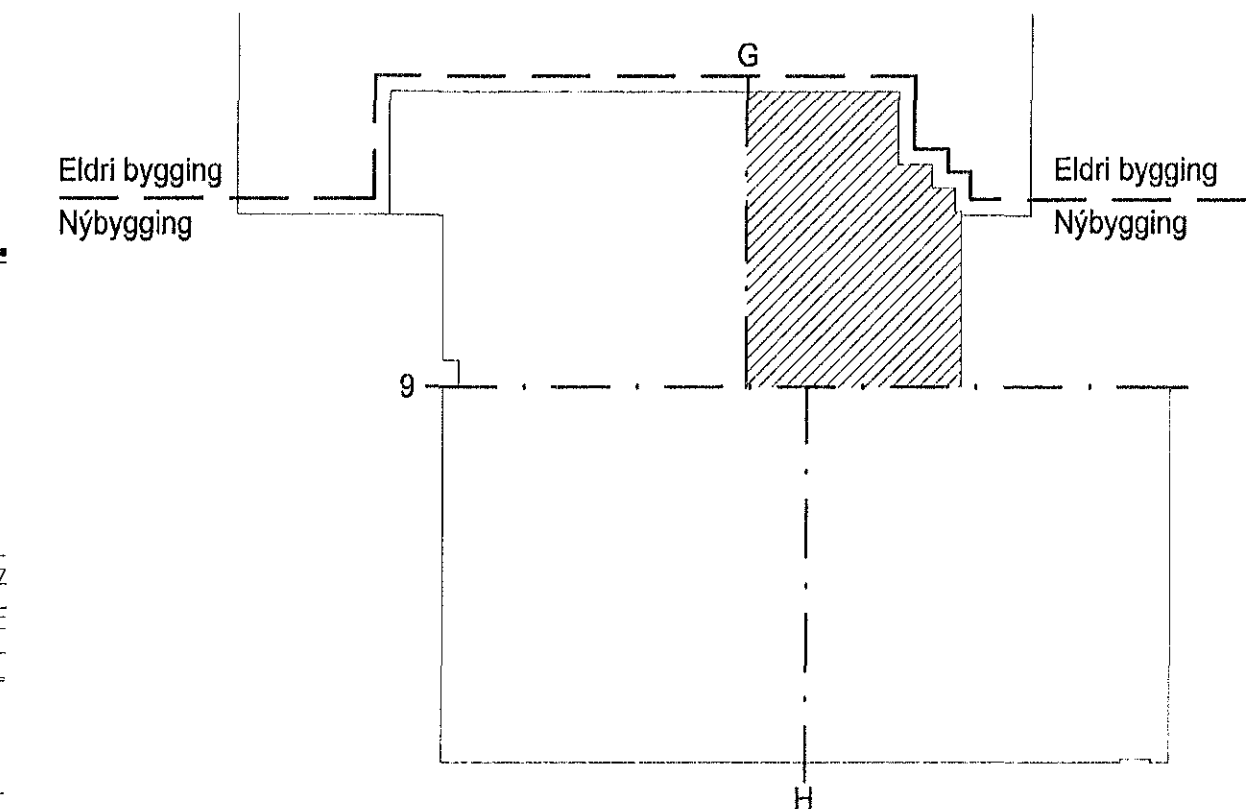

ÍSTAK

<p>FRV Fyrir Tölva- væðing</p>	<p>BREYTING A DAGS 08.01.2002 Breytingar á lagaleð</p>	<p>BREYTING B DAGS 09.04.2002 REYNDARTEIKNINGAR</p>	<p>BREYTING C DAGS</p>	<p>BREYTING D DAGS</p>	<p>TEIKNAD ags</p>	<p>YFIRF RTS</p>	<p>TÖLVUNETT 1097-150 . DWG</p>	<p>VERKJETT BJARKARHÚS, HAUKAHLAUNI 1, 220 HAFNARFJÖRDUR</p>	<p>VERKJETT TÖLVU- OG SIMLAGNIR</p>	<p>RAFTÆKNISTOFAN 56-1097-1-151</p>
<p>MELISTOKUR 0 5 10 15 20 25 30 cm</p>	<p>MELIVARÐI 1:50</p>	<p>SAMBYRKT Davíð E. Sólvason Kt. 100356-3339</p>	<p>GRENSÁVEGUR 3 • 108 REYKJAVÍK 520 9900 • FAX: 520 9901</p>	<p>LAGS 13.12.2001</p>	<p>BREYTT B</p>					