

56-1097-1-151
56-1097-1-153

9
10

Skýringar:
Strengir og búnaður þar að vera gerður fyrir 100Mbit/s flutninghraða.

11

12

13


14

15

16
17

56-1097-1-152, 56-1097-1-153

Lykilmynd.

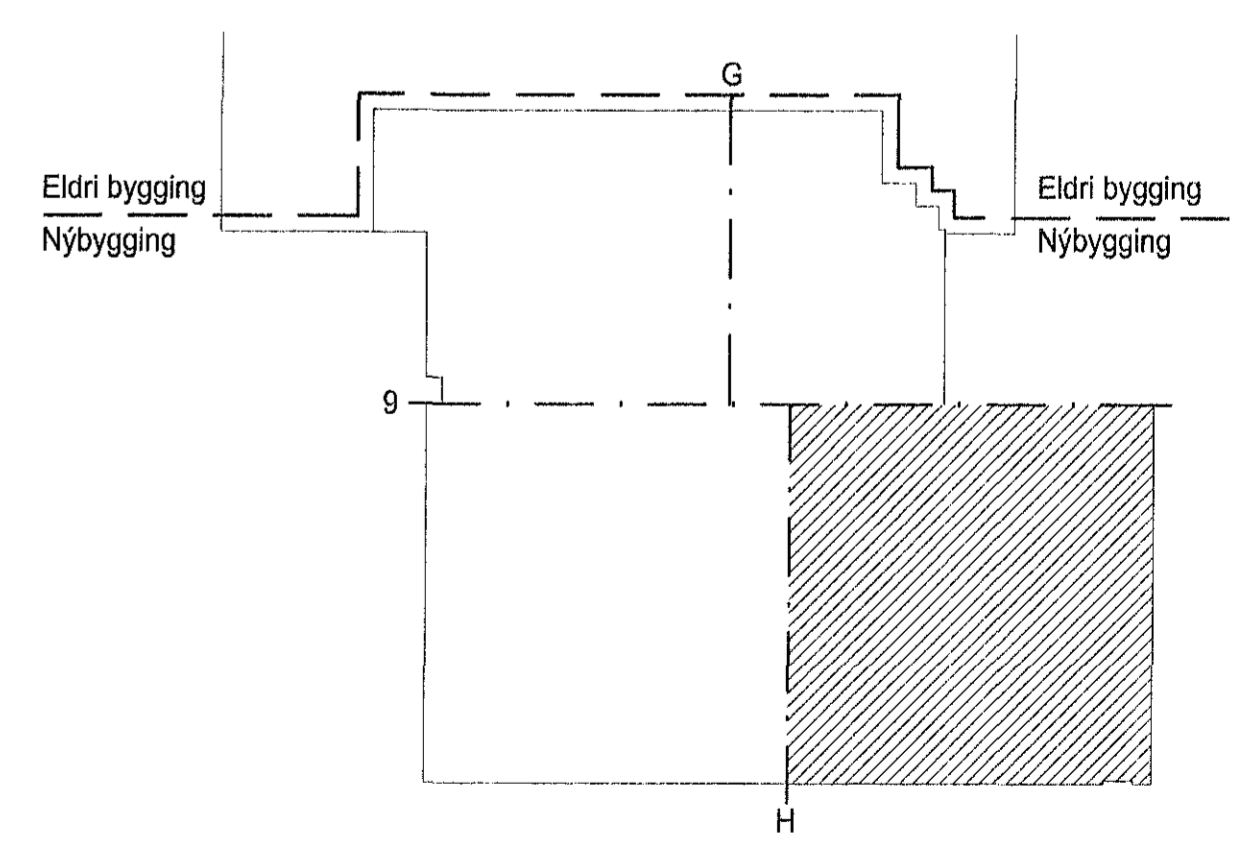

ÍSTAK

BREYTING A DAGS: 08.01.2002 Breytingar á lagningu	BREYTING B DAGS: 29.04.2002 REYNDARTEIKNINGAR	BREYTING C DAGS:	BREYTING D DAGS:	TEIKNAR ags	MYRIR RTS	TÖLVUHEITI 1097-150 . DWG	VERKHETI BJARKARHÚS, HAUKAHRAUNI 1, 220 HAFNARFJÖRÐUR
MÆLISKALAUR 0 5 10 15 20 25 30 cm		MÆLIVARHI 1:50		SAMÞYKKT Davíð E. Sölvason Kt. 100356-3339		VERKHLOTI TÖLVU- OG SÍMALAGNIR	
RAFTÆKNISTOFAN		56-1097-1-153		DAGS 13.12.2001		BREYTI B	