



17 og 9

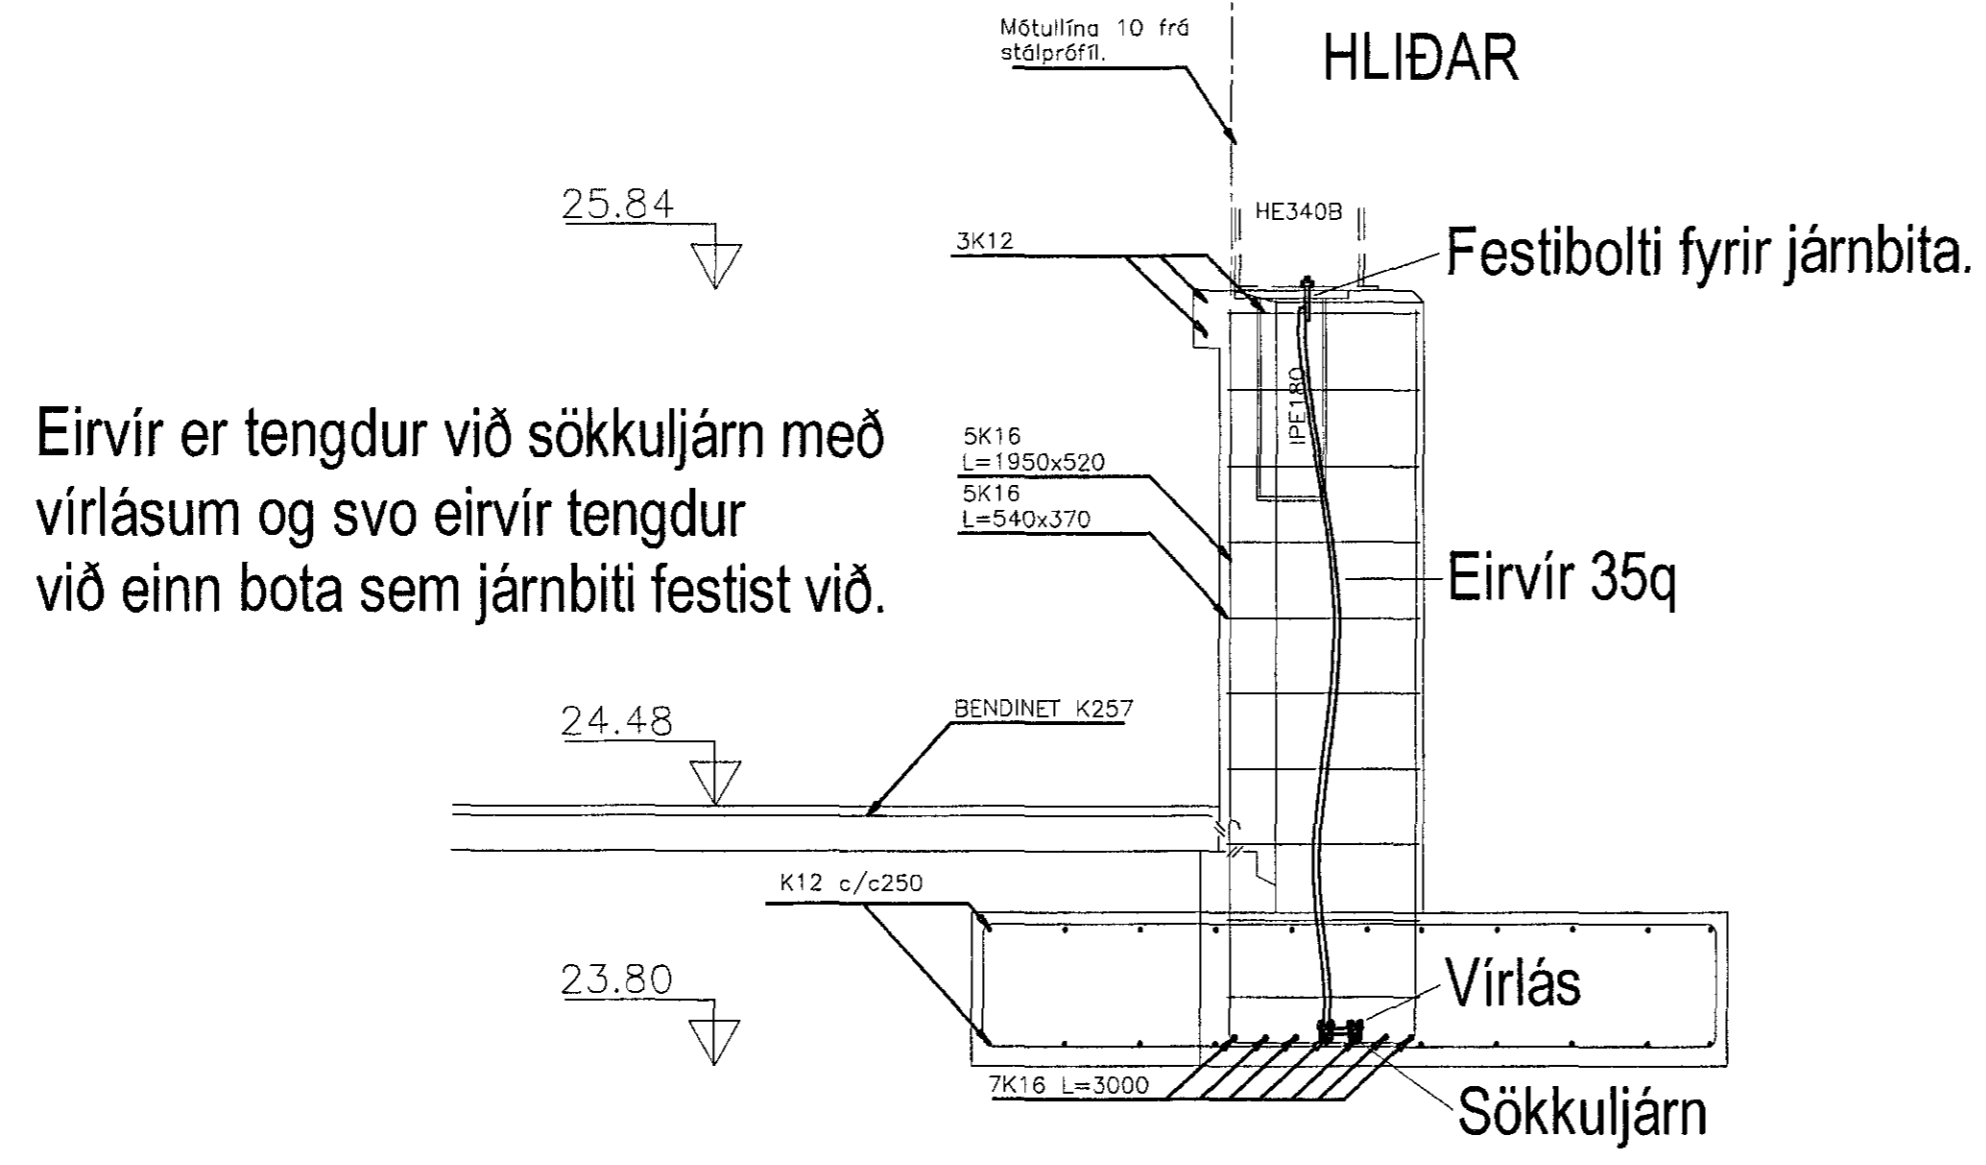


Eirvír er tengdur við sökkuljárn með virlásum og svo eirvír tengdur við einn bota sem járnbiti festist við.

C og O

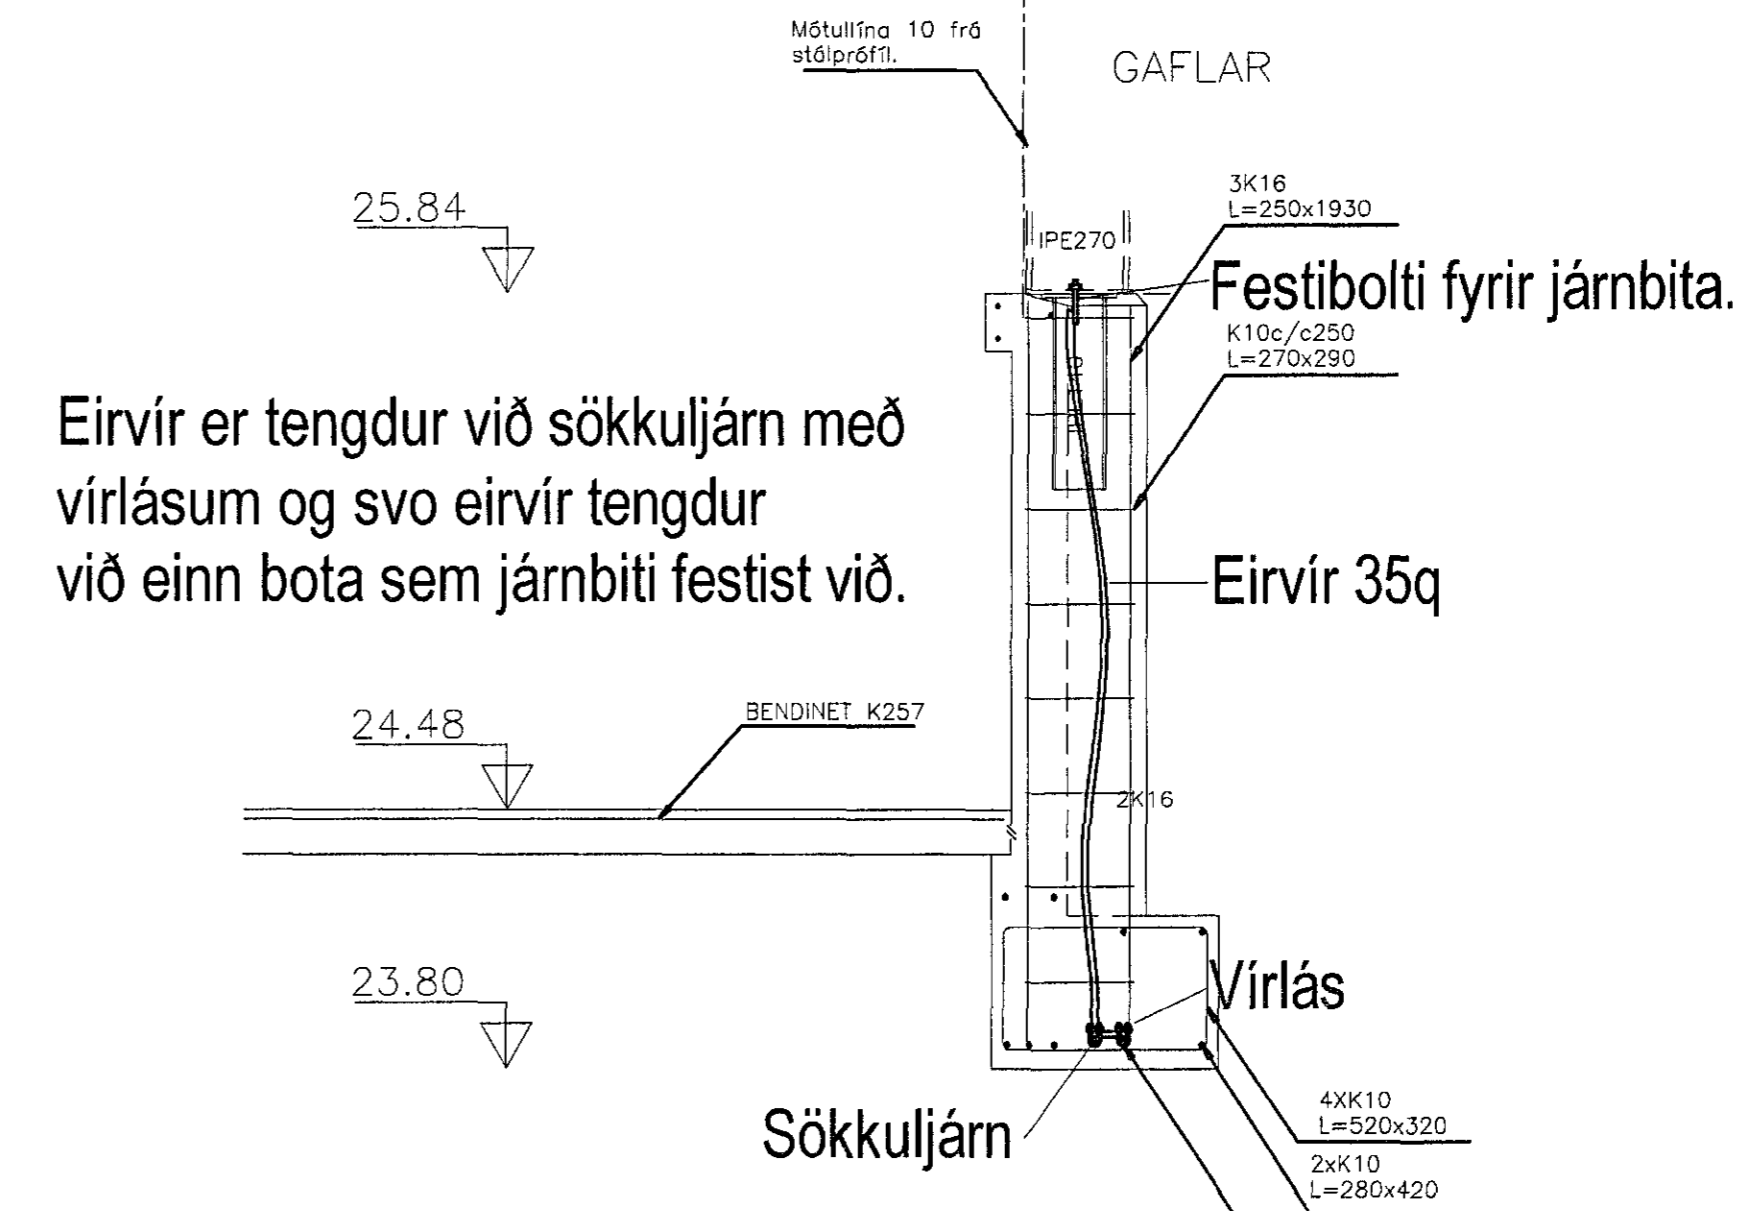

Eirvír er tengdur við sökkuljárn með virlásum og svo eirvír tengdur við einn bota sem járnbiti festist við.

Grunnmynd, mkv. 1:200

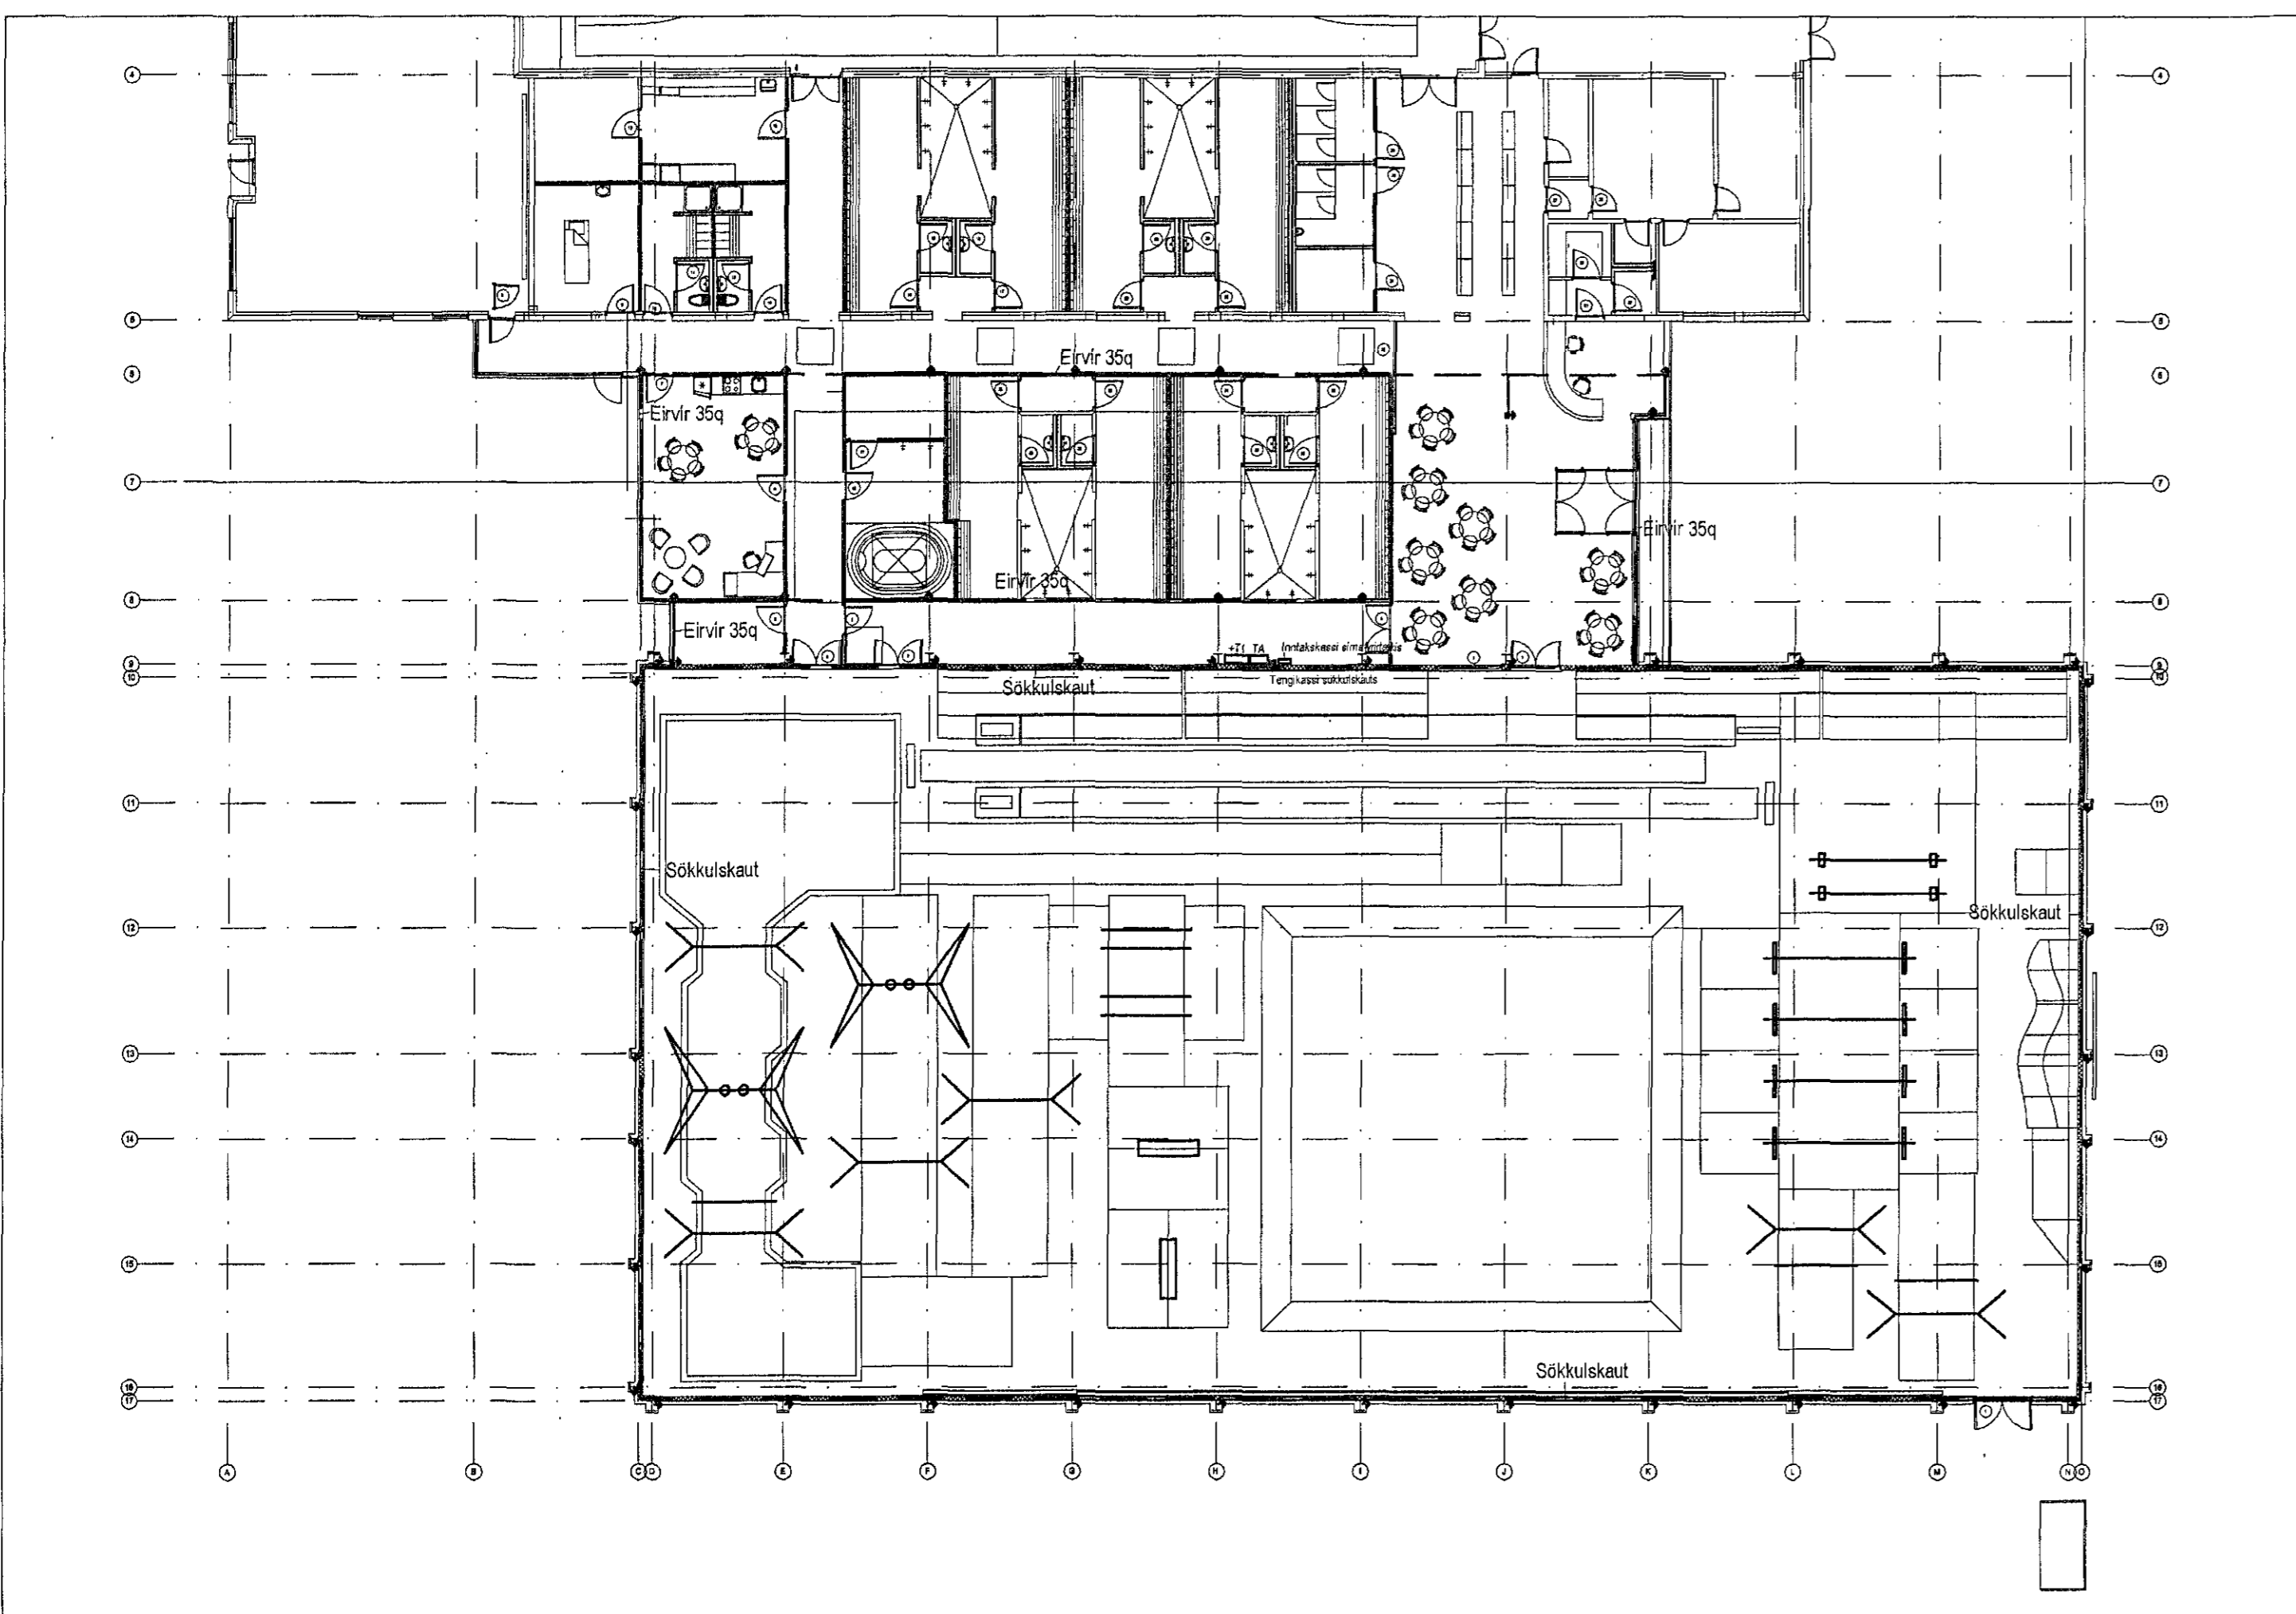

SKÝRINGAMYNDIR AF SÖKKULSKAUTI ERU EKKI Í MÆLIKVARÐA

