



Öv. nr. 480 Teikn. n. 1663  
 Samþykkt þ. 4/8 1976  
 Fh. RÁFVEITU HAERNAFJARÐAR  
*Jens Kristinn*  
 Lífritamaður rafleigna

Innick samþykkt 5/3. 1976  
 Fh. RÁFVEITU HAERNAFJARÐAR  
*Pállinn Kristinnsson*  
**Ur Gildi**

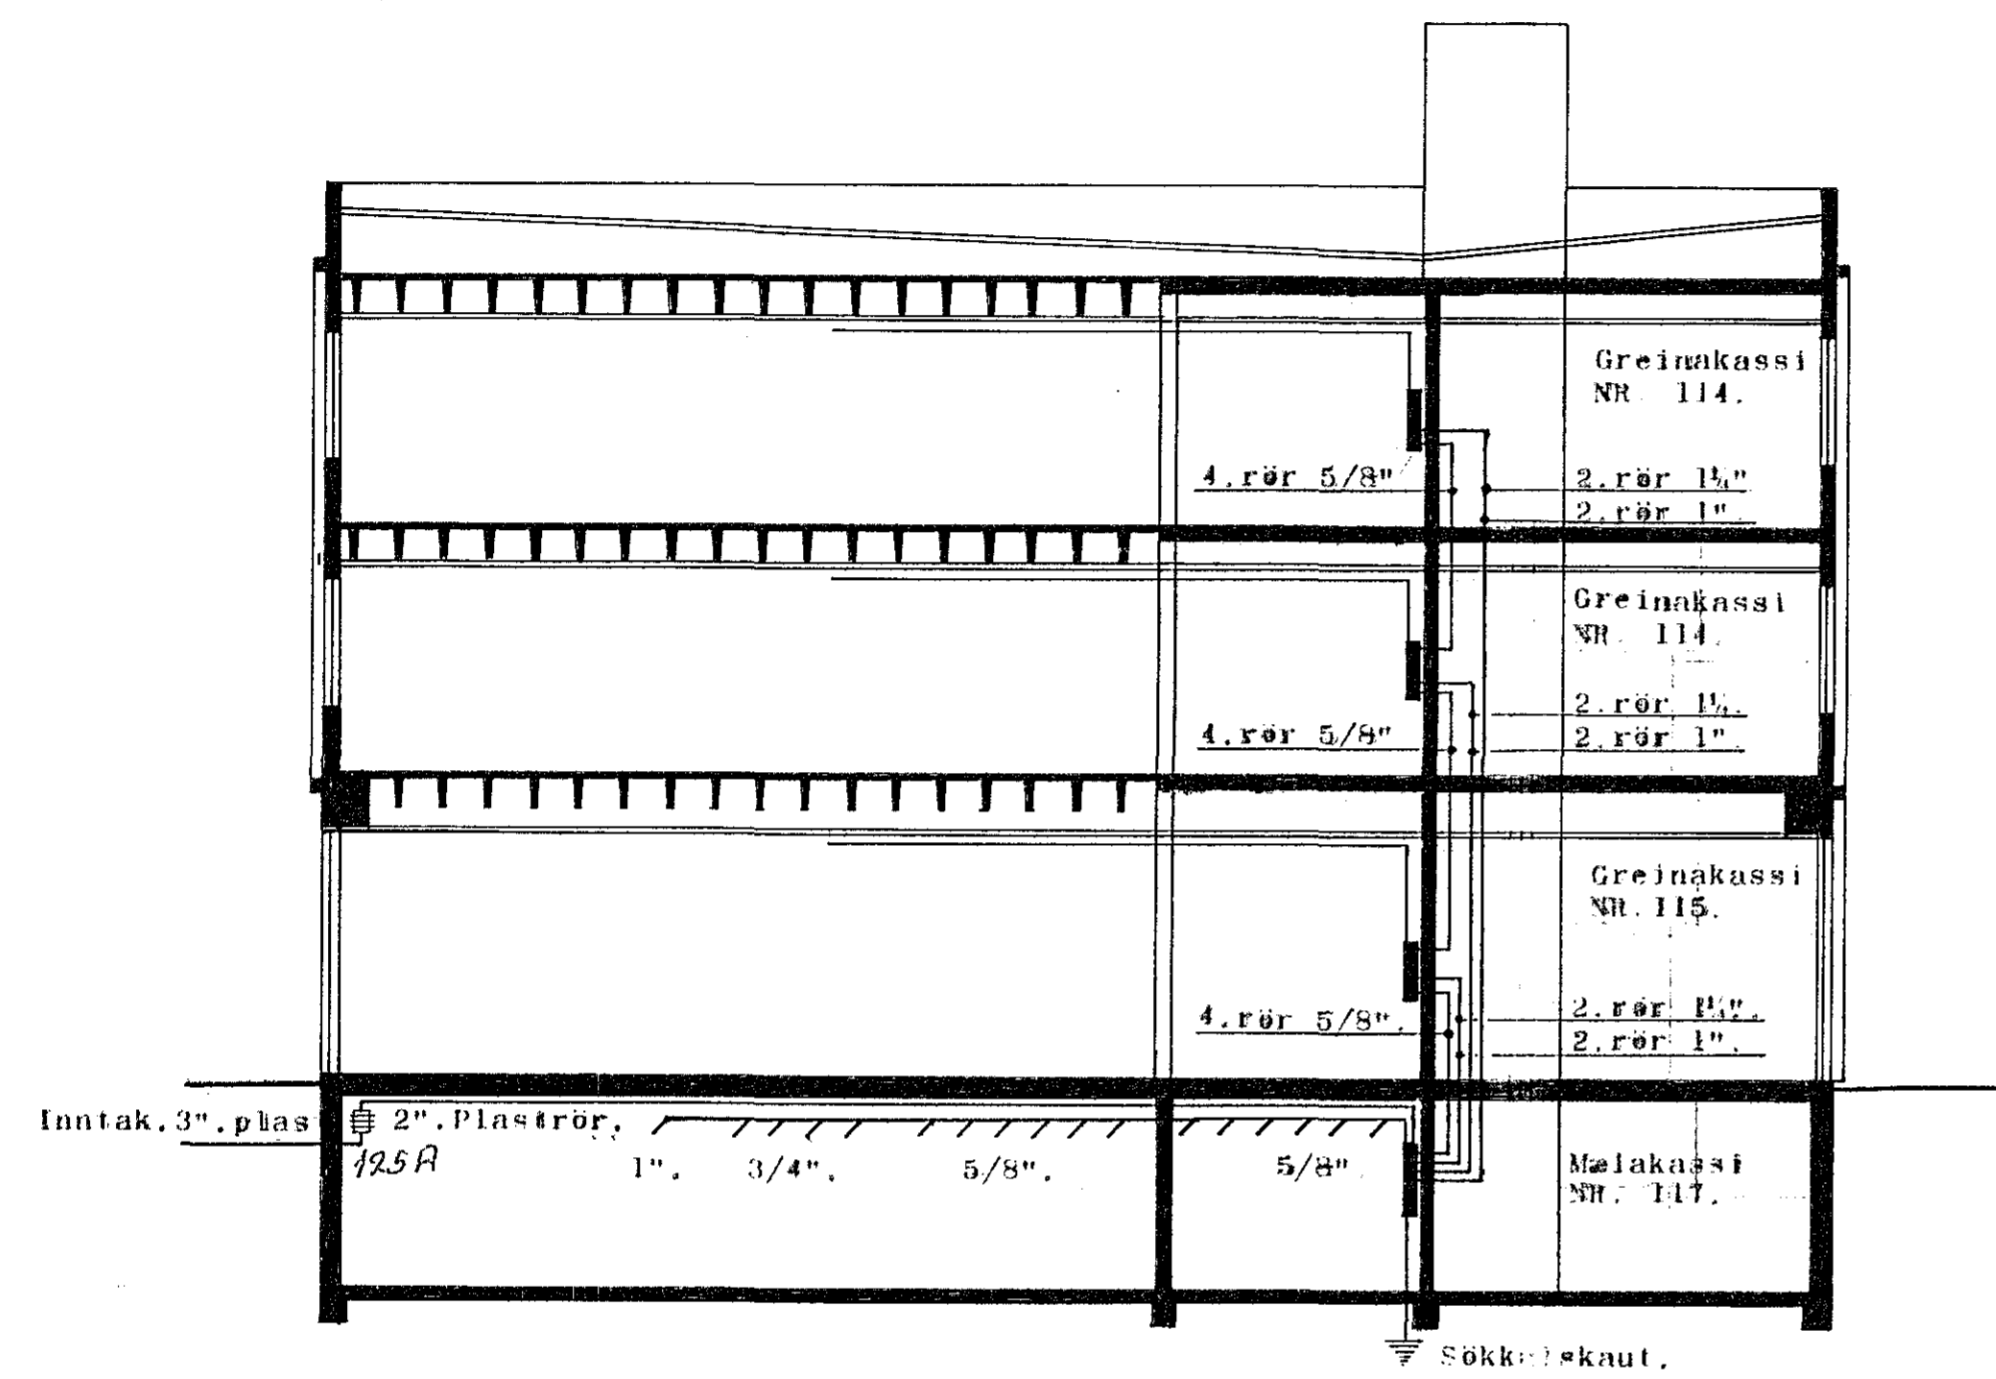

Skurður í inntak, töflukassa og rör milli hæða.

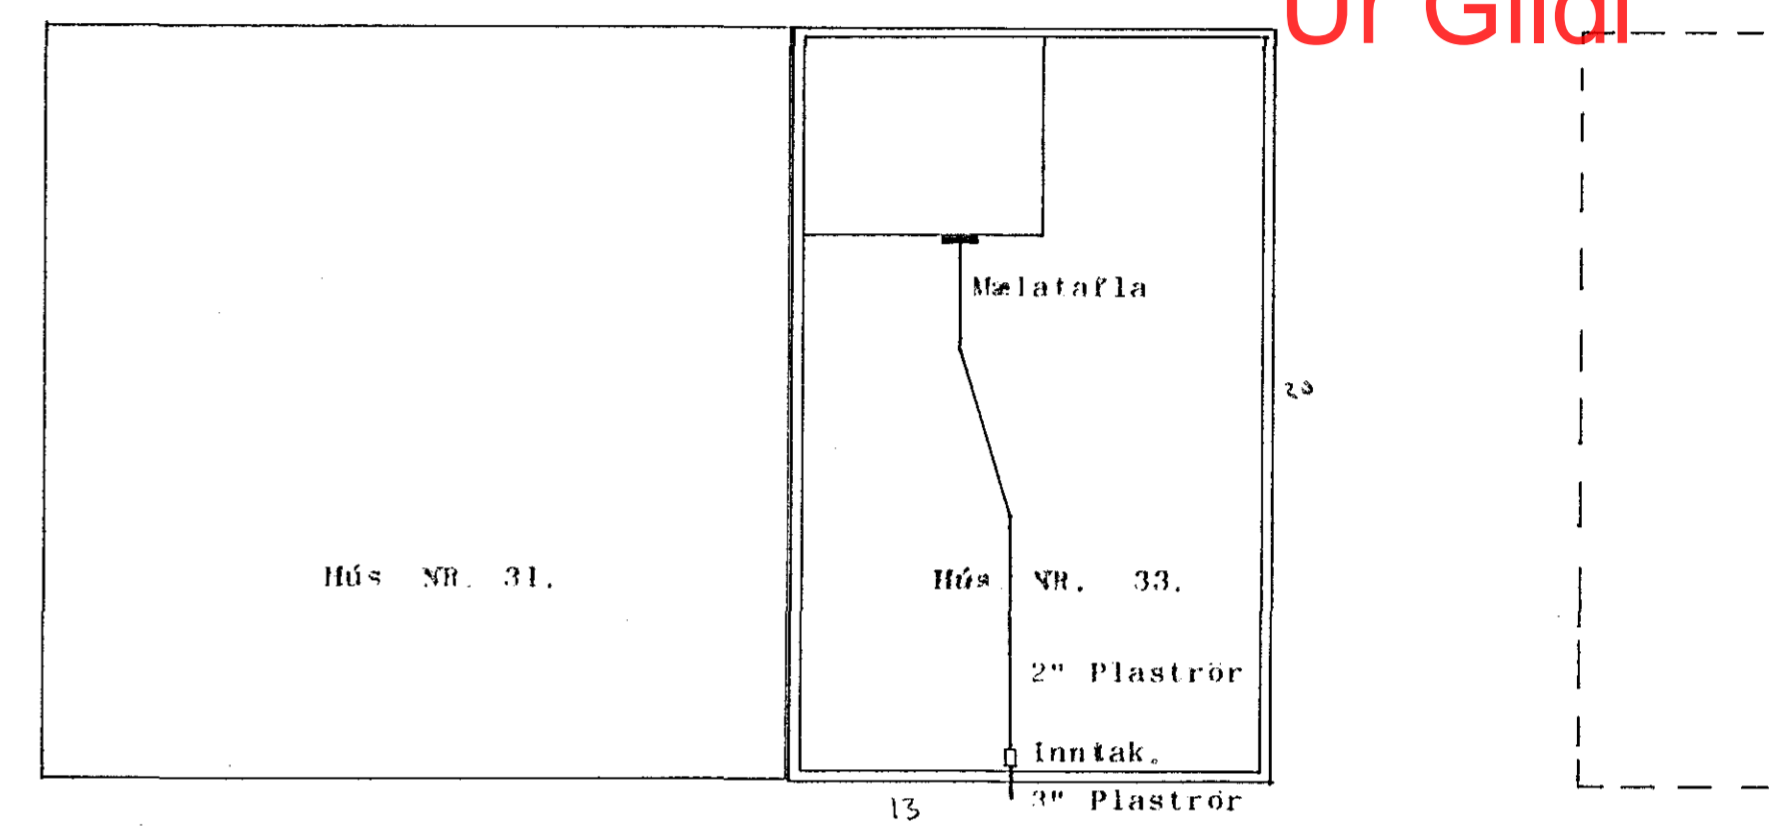

Strandgata.

ÓFULLGERT  
 1663  
 Stads. töflu. br. 14/8 '75. Sig. Sig.

Savvinnubankinn.	
Strandgötu 33. Hafnarfirði	
Rafleignis þverskurður	
151601.	U.R- 003.
Mál. 1:100.	Dags. 1-7 '75
Teikn. Sig. Sig.	
Telknistofa S.Í.S.	

