


TAFLA T.3.1

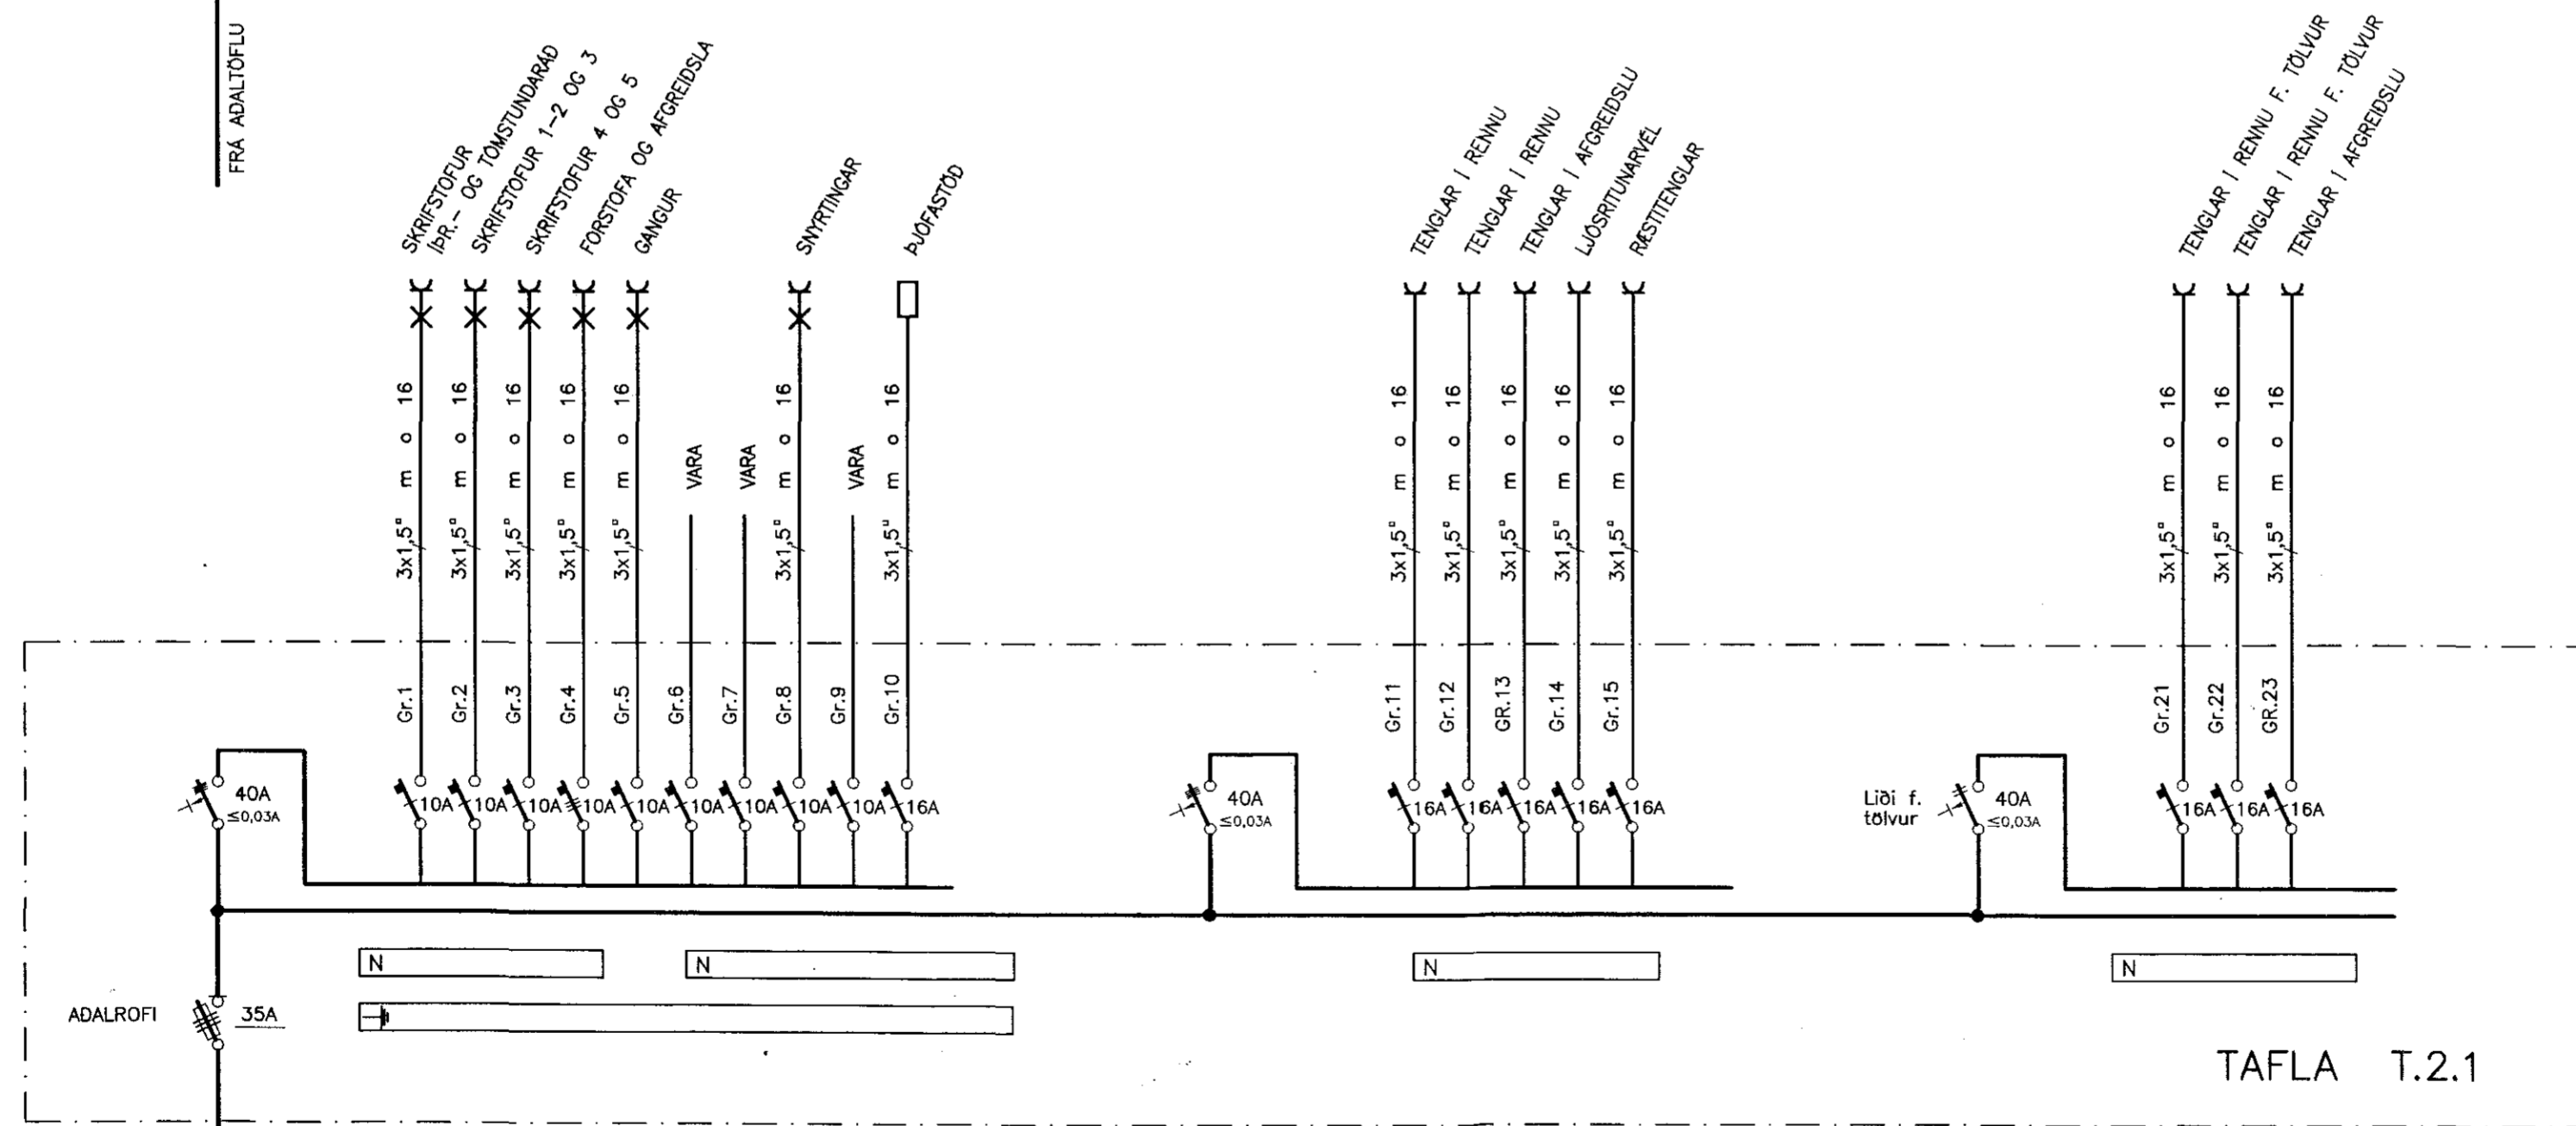

TAFLA T.2.1

STRANDGATA 33 – HAFNARFIRÐI						EINLÍNUMYNDIR AF TÖFLUM 2.1 OG 3.1		MEV. —
								TEIKNUNR. 5
								SÍÐASTA TNR.
A	00-01-26	REYNDARTEIKNING	S.F.	T.S.	<i>Tróndur Sveinbjörn</i>	220146-2439		TNR. — AF —
ÚTG.	DAGS.		TEIKN.	HANNAÐ	SAMÞYKKT	KENNITALA		ÚTG. A
							<b>TERA</b> S/F	RAFMAGNISVERKFRÆÐISTOFA EDMUND BELLESEN TRÁUSTI SVEINBJÖRNSSON RAFMAGNISDEIÐNFR. SÍMÍ 5687390