


AFSTÖÐUMYND M-1:500

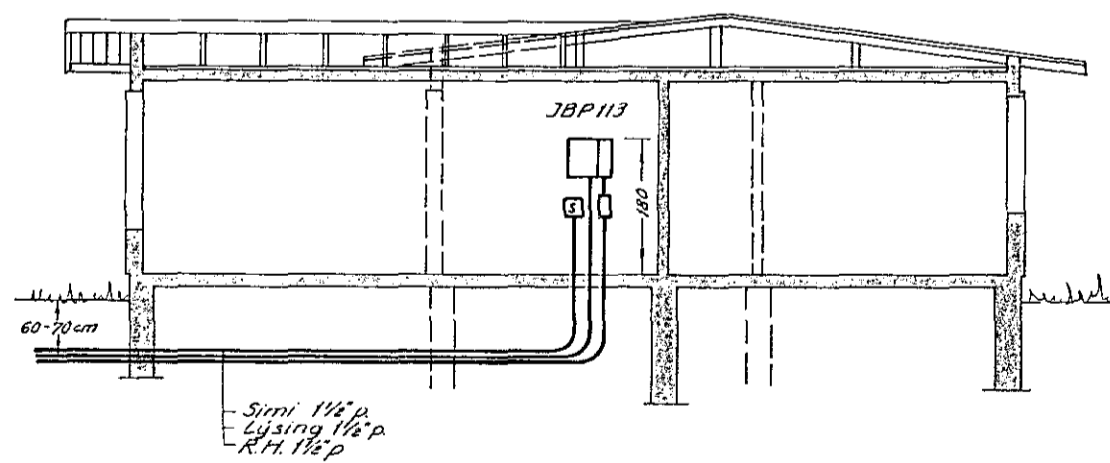

ÞVERSNIÐ B-B M-1:100

Inntök samþykkt 10.9.74.
 Rafveitu Hafnarfjarðar
 Verksjórn
 Hóstiður Höfllu 1975.

ALMENNAR SKÝRINGAR

1. Allar pipur eru 3/8" og vir 15mm² nema annars sé getið.
2. Hæðir tengla að jafnaði ¹⁵20cm nema annars sé getið.
3. Hæðir rofa að jafnaði ¹⁰⁰10cm frá gólfi nema annars sé getið.
4. Mál eru frá fullfrægengnu gólfi eða beinangruðum vegg i miðja dós, eða úr miðri dós i miðja dós. Þar sem pipur eru lagðar hlið við hlið i lofturn eða veggjum, skal hafa bil á milli þeirra, þannig að steypa geti auðveldlega runnið á milli þeirra.
5. Málhluta lagnar, tækja, lampa og búnaðar skal jarðbinda vandlega.
6. Verktaki skal sannpröfa uppgefinni pipufjölda og fjölda tauga i pipum áður en pipur eru lagðar og taugar idregnar.
7. Sjá nánar tengingu, virun og gildleika tauga á einlinumynd.
8. Allar pipur skulu vera plastpipur nema annars sé getið.
9. Pipur eru ekki sýndar allu leið að töflum, en þær eru merktar viðkomandi töflu og gráunúmeri.
10. Dósir, töflukassar og milliðráttardósir skulu vera gálfanþröðugar.
11. Setja skal milliðráttardósir eftir þörfum. Ekki skal leggja lengra en 12-15 metra, nema sett sé milliðráttardós. Milliðráttardósirnar skulu settar undir lampa.
12. Til snertisvarnarmála skal nota lekastraumas-rofa.
13. Öll tákni eru tákni en og þær að samræma lagnir að tækjum eftir aðstæðum á staðnum og eftir sáttakningum.
14. Málstraumur rofa og tengla skal vera minnst 10A.
15. Rofar og tenglar af gerð Busch eða sambærilegri gerð.
16. Binda skal saman steyputeina ofan á neðstu bindivirum i sökkli, þannig að þeir myndi samfellda heild. Teinarnir skulu síðan beygjust upp i töflu. Jarðbinda skal vatnsinnlak, heita og kaldavats-lögn. Skila skal mælingu af jarðbindingu og skal hún uppfylla kröfur R.H. Að öðrum kosti skal grafa niður jarðskaut.
17. Öll tákni eru samkvæmt íslenskum staðli nr.61.
18. Ganga skal vel og fagmannlega frá lögrinni.

BR. NR.	DAGS	TEIKN.	YFIRF.	BREYTING
81	2	953		BREIDVANGUR 55
VERK. BLAD	FRH. BL.			HAFNARFIRÐI
2	3			
KVARÐI				AFSTÖÐUMYND, SNIB, SKÝRINGAR
1:500	1:100			
HANNAÐ	TEIKNAD	YFIRF.		
DH	EJ	10.9.74		
REYKJAVIK	13.9.73			
Dasi Agústsson				Rafhönnun
				SKÚLAGÖTU 63 SIMI 12666