


jarðb. tengist járnlögn
 lögn í sókli eða
 jarðskauti og vatnslögn.

strengur, lagður
 í plastörri, að vantanl.
 útljósum

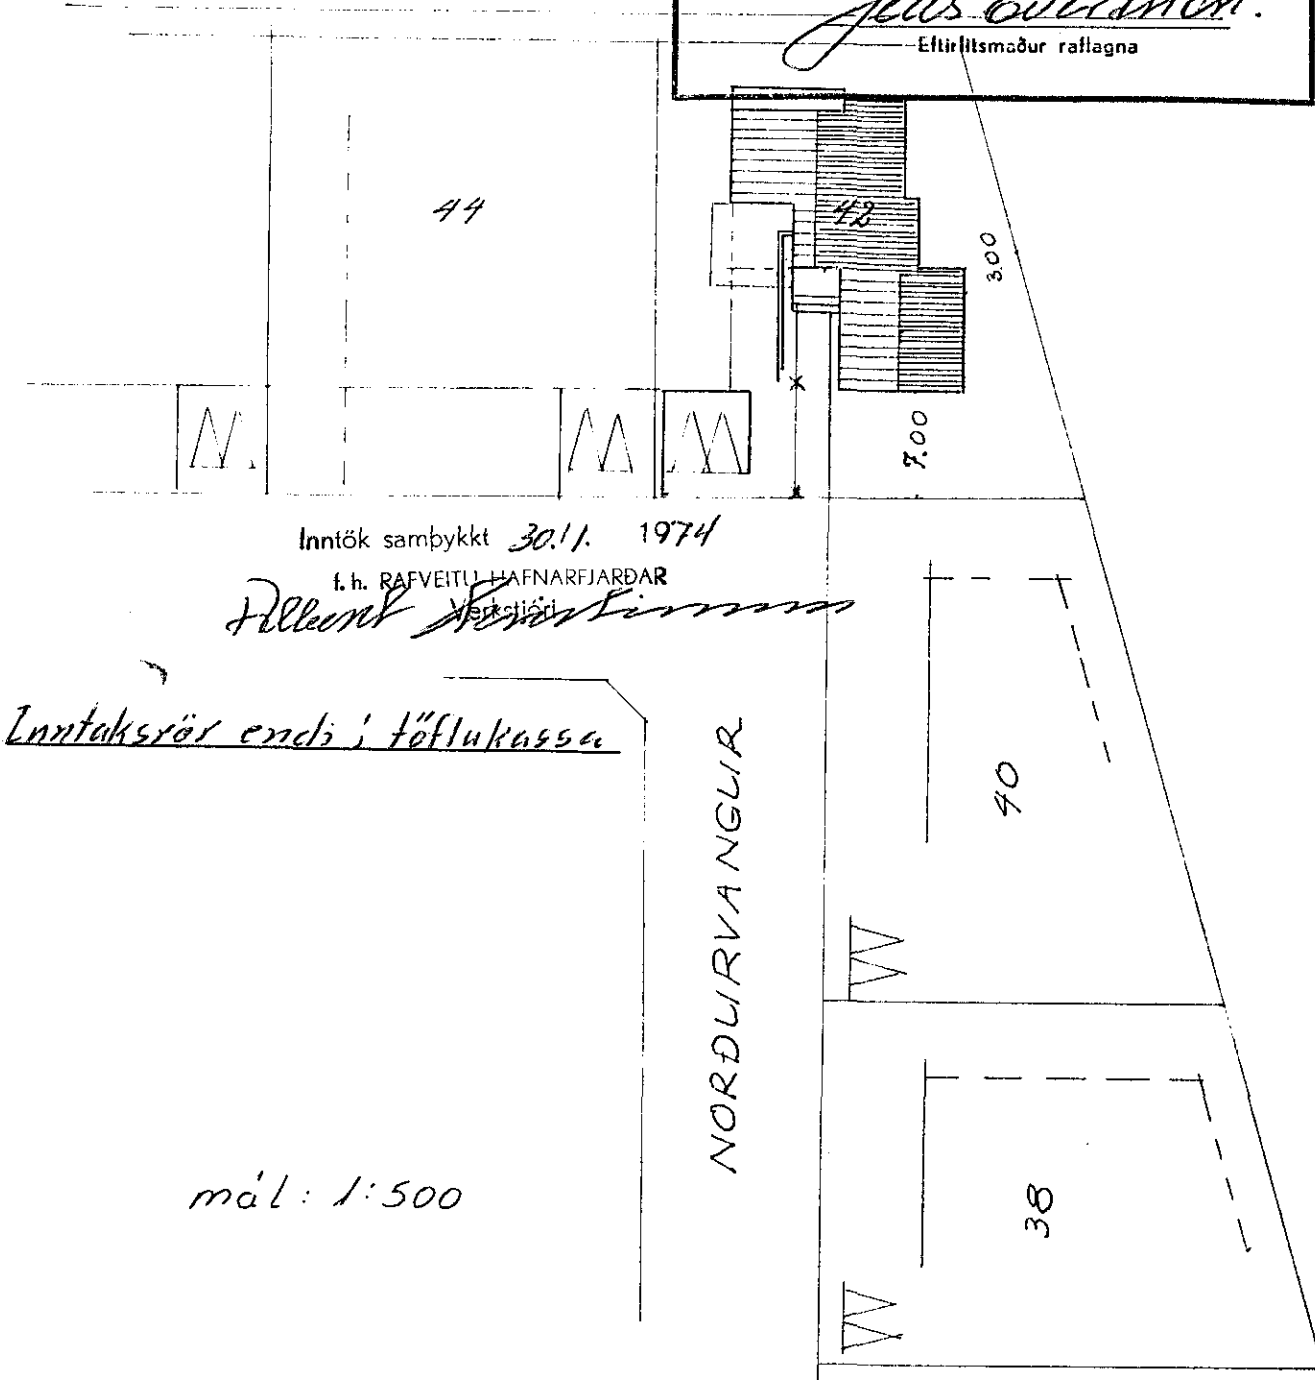

Öll mál eru gefin upp í cm
 frá fullfrágengnu gólfi.
 Hæð rofa sé 700 cm
 Hæð tengla við rofa
 sé í sömu hæð og rofinn.
 Hæð tengla sé 20 cm nema í
 eldhúsi, geymslum og þvottah.
 þar 110 cm
 Hæð tengla fyrir síma og
 sjónvarp sé 20 cm.
 Hæð veggljósa 155 cm
 Pipur séu 5/8" og yfir 3x1.5"
 Málstráumur tengla og rofa sé 10A

nema annars
 sé getið

1480.

Nordurrangur 42.		
Raflögn	verk 73001	no. 1/3
Kjallari, Afstöðumynd.	mál 1:50 ; 1:500	
	dags. 20.4.73	
		Guðm. Geir Jónsson