
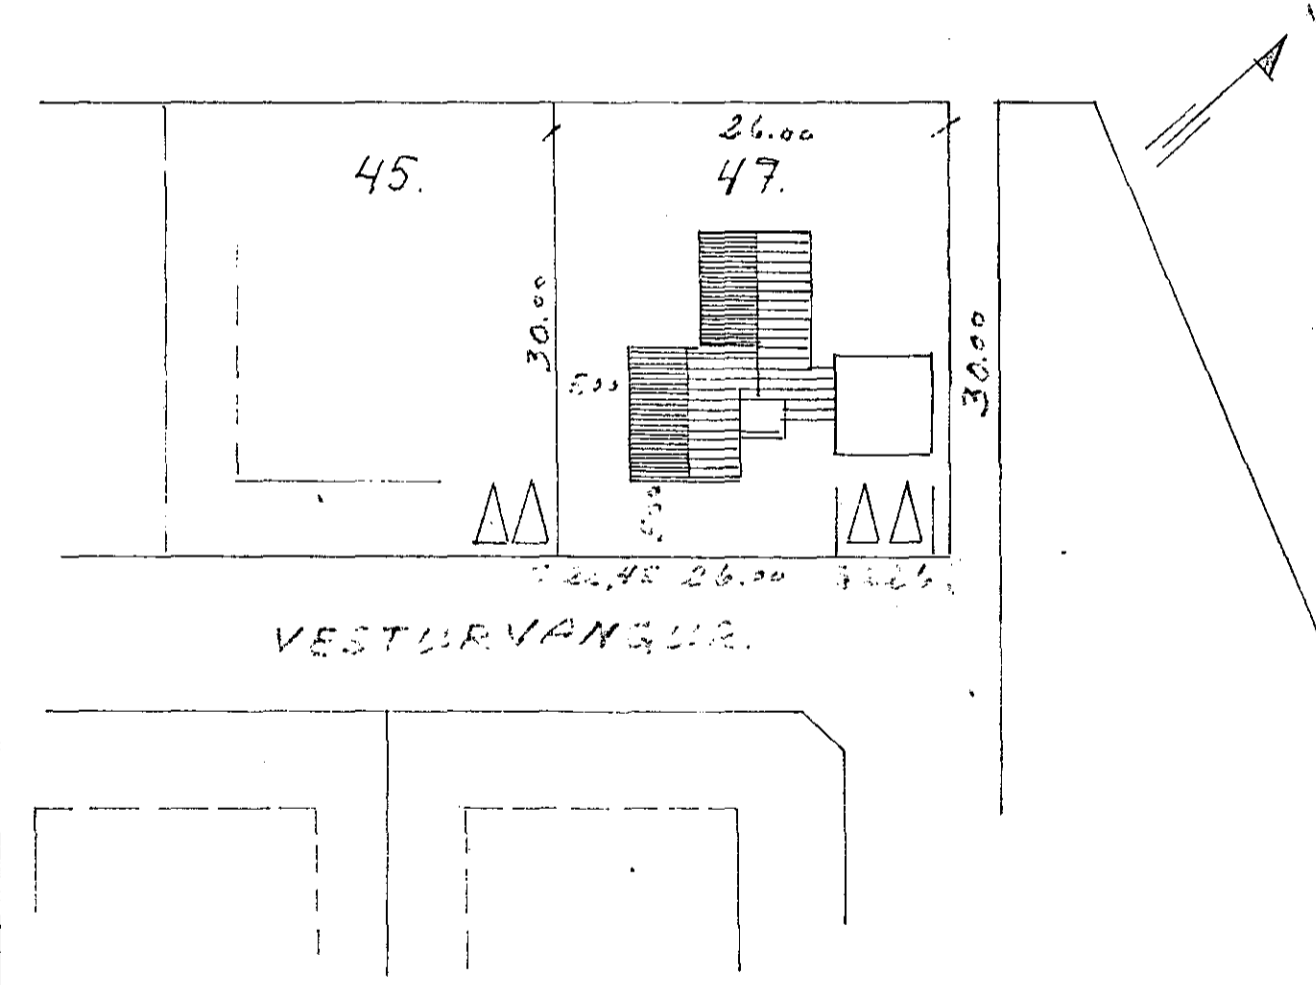
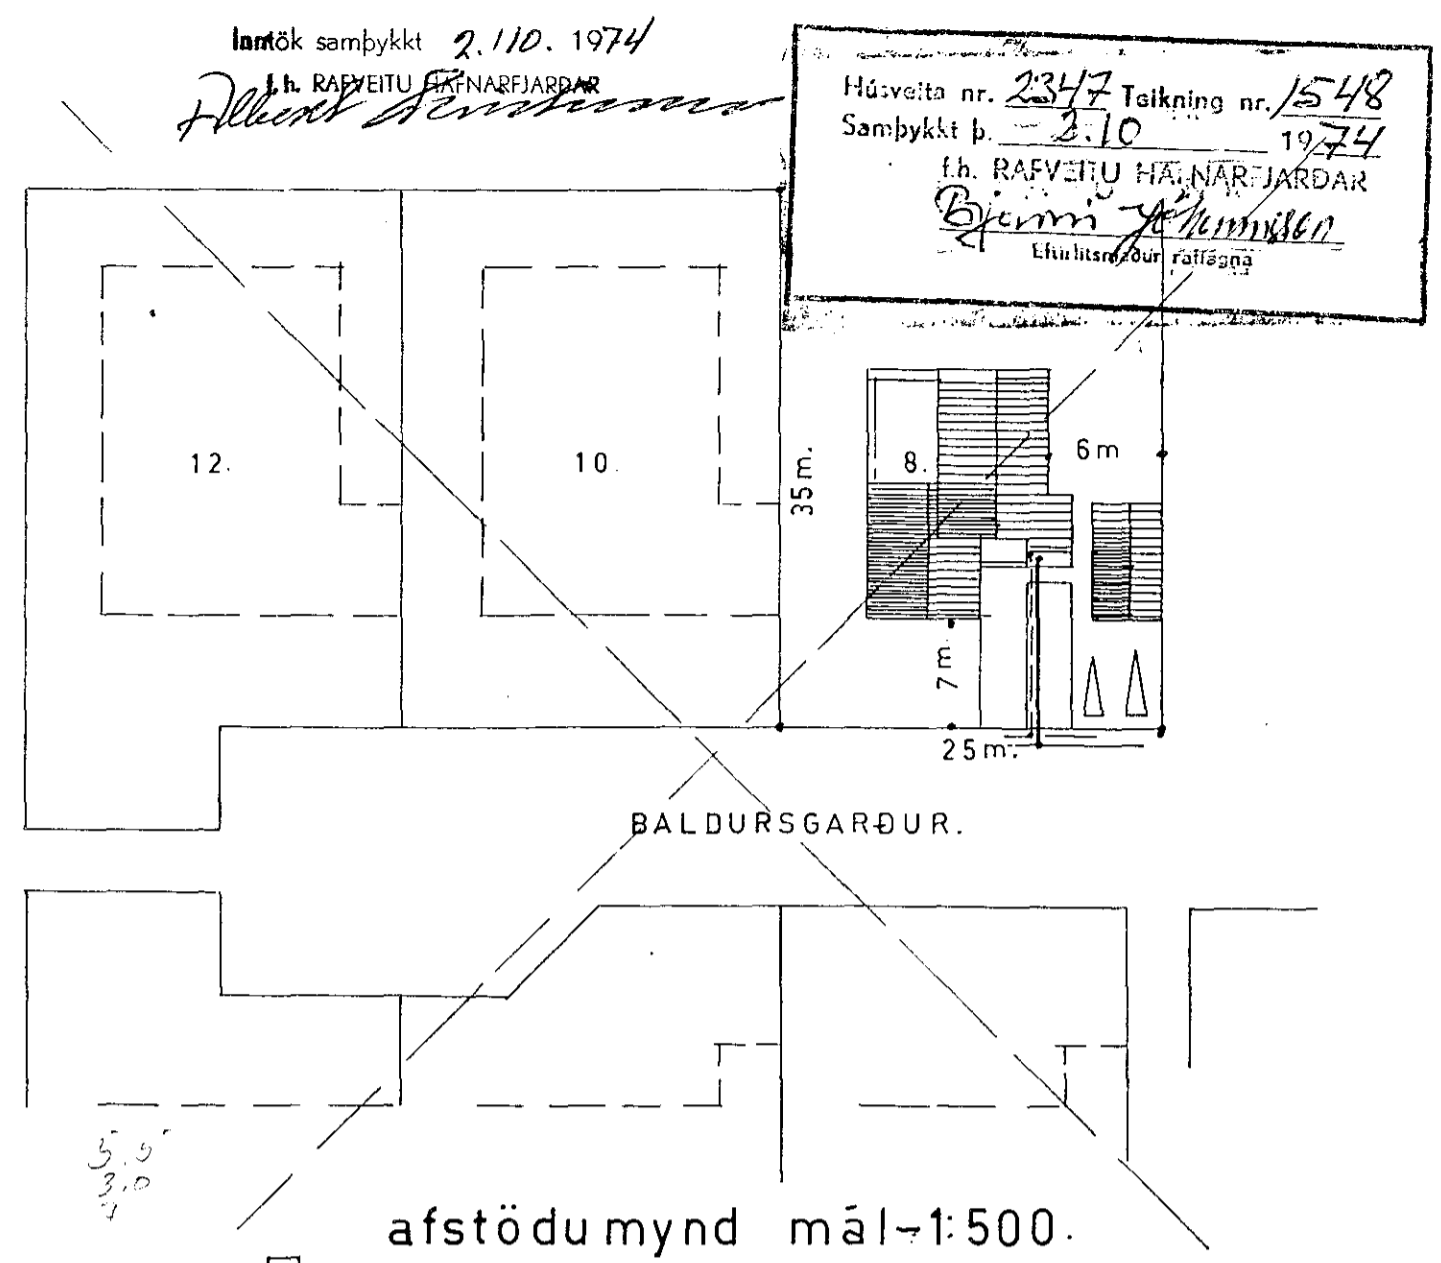


grunnmynd mál 1:50.

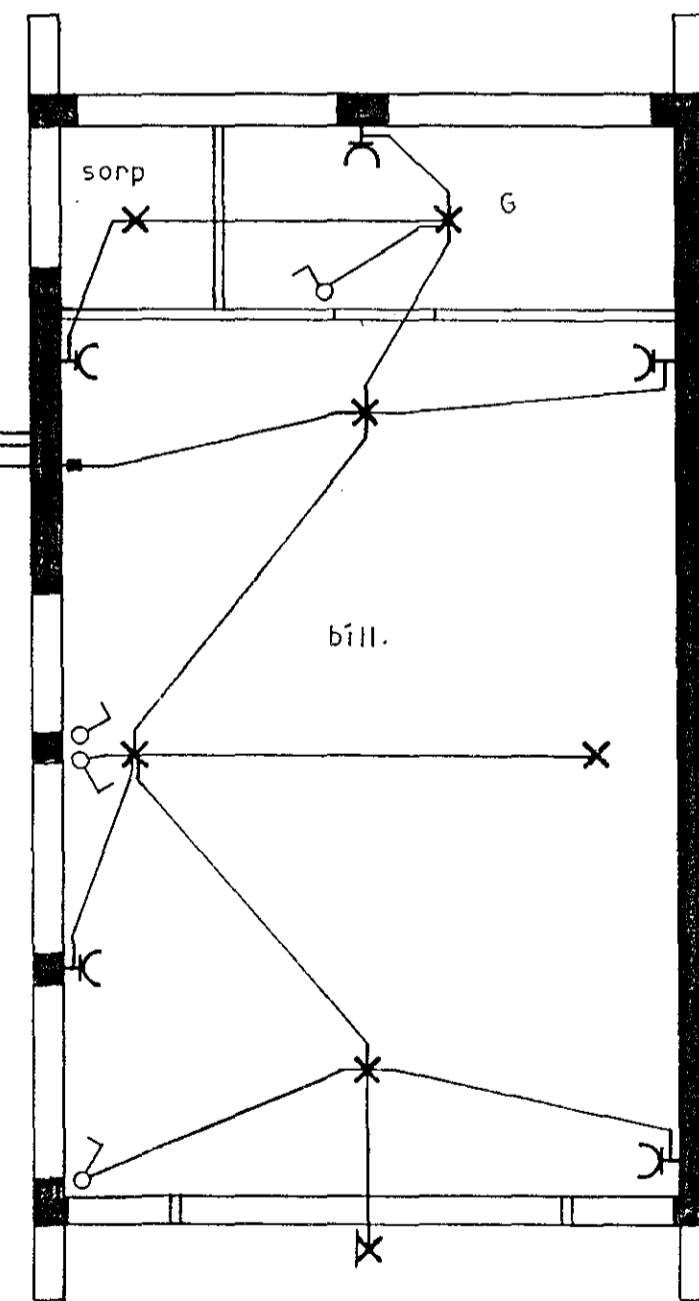

AFSTÖÐUMYND mál 1:500

1548 15

VESTURVANGUR - HAFNARFJÁRÐI.	
RAFLÖGN.	MÁL 1:50. og 1:500.
	DAGS: 1/8 1974.
bl. 1 af 2.	<i>Holger Þjótsson</i>