



Inntök samþykkt 7.15. 1974  
 L.H. RAFVEITU HAFNAREIÐAR  
 Verkjóni P.K.

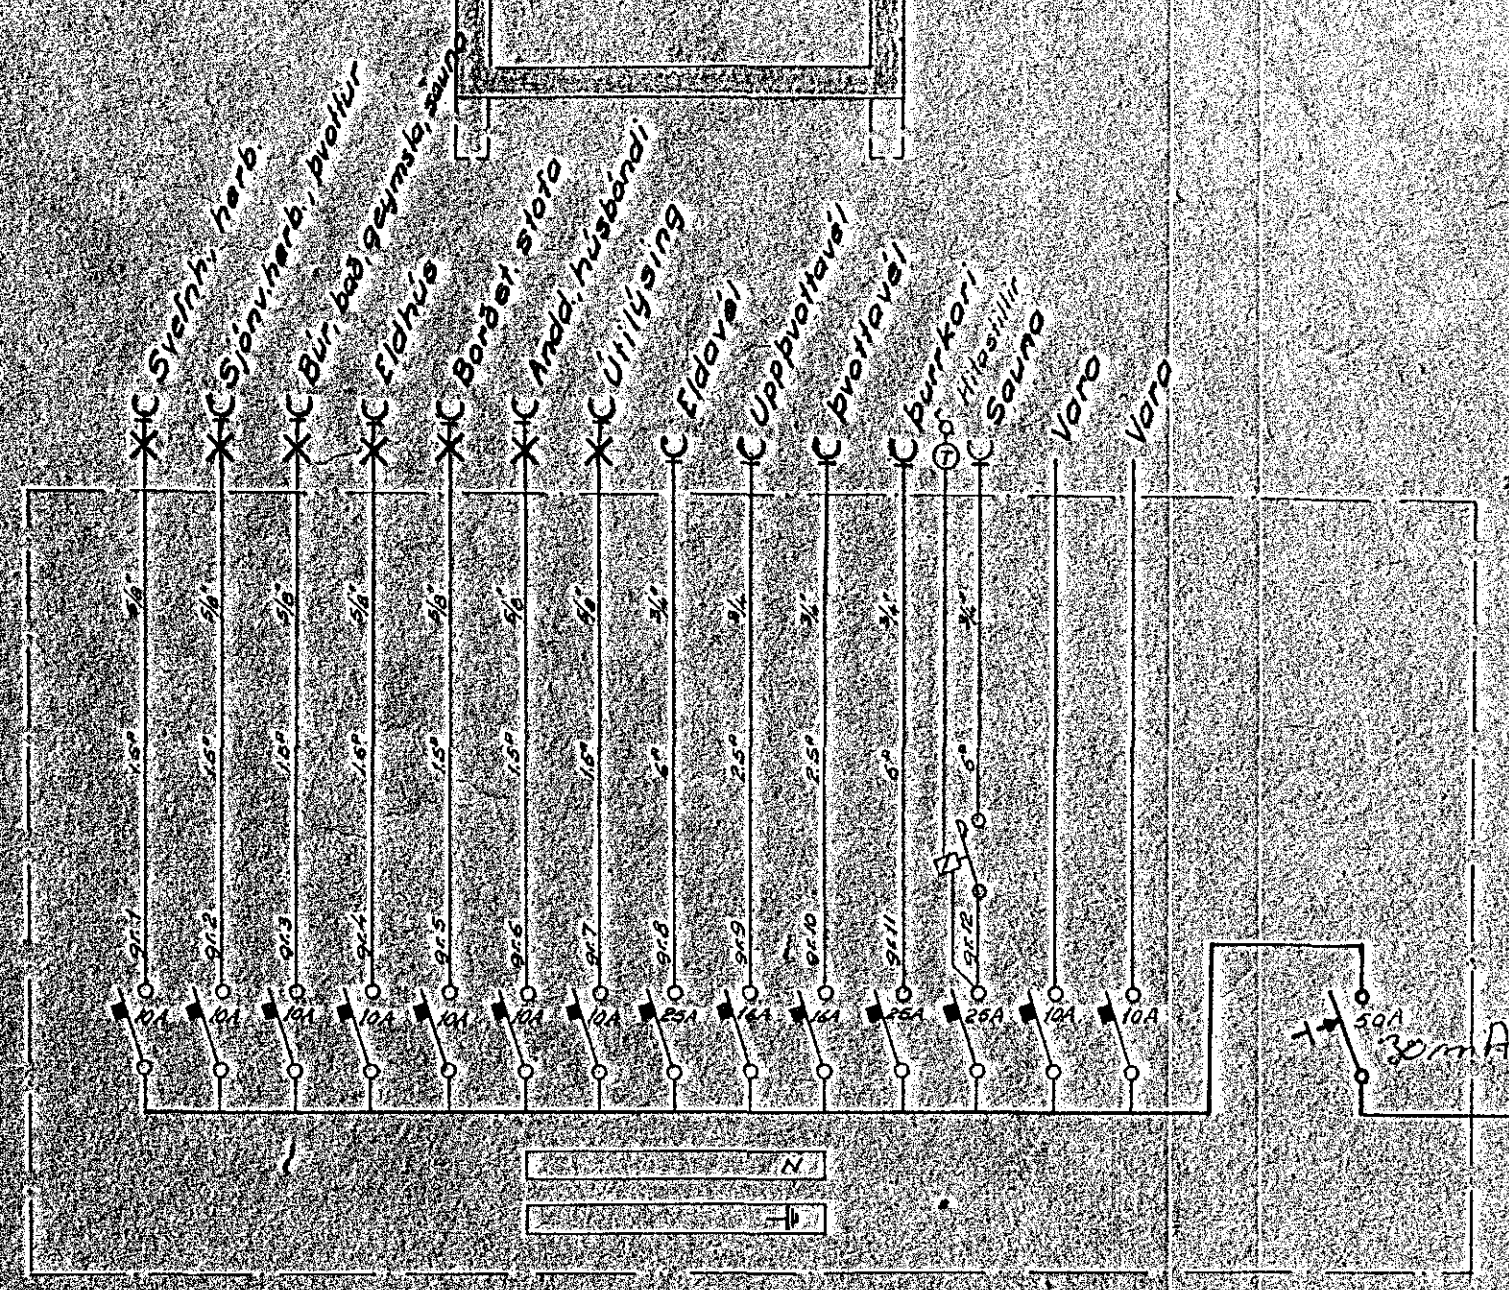

Tvöföld einangrun

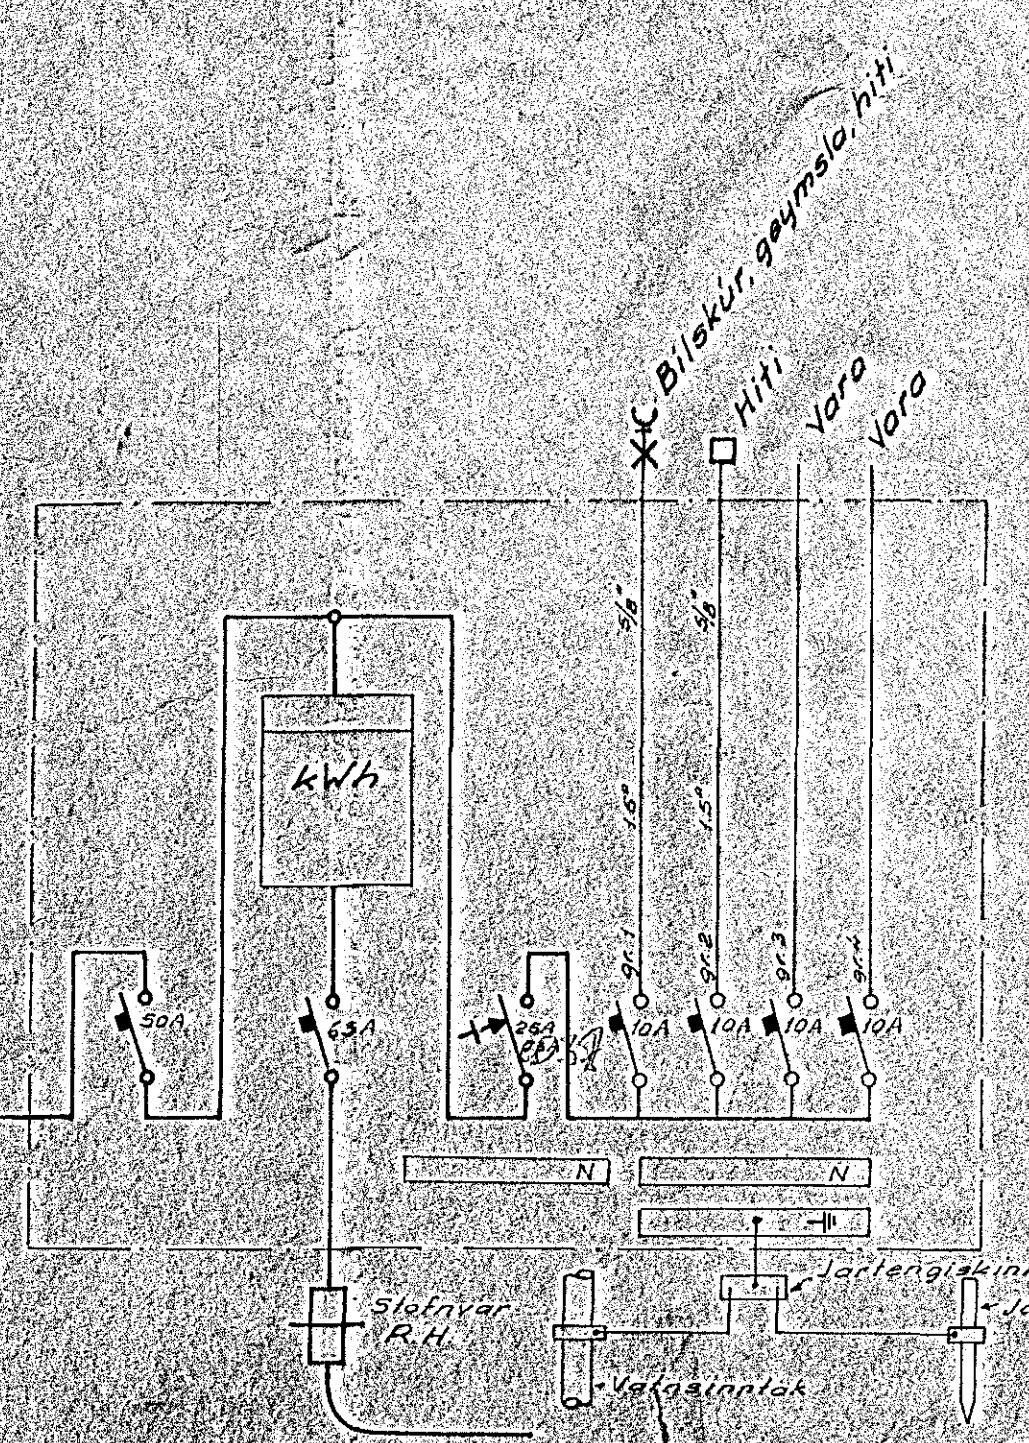

Skýringar:

Hæð rofa séu 110 cm frá fullfrág. gólfi.  
 Hæð tengla séu 20 cm frá fullfrág. gólfi } nema annars  
 Pipur séu 3/4" og vir 3-15" } sé getið  
 Tenglar við rofa séu í sömu dös og rotar.  
 Pipur eru ekki í öllum tilfellum dregnar allo leið  
 í töflu, en eru merktar viðkomandi greinanúmerum.  
 Mál eru gefin úr miðri dös í miðja dös eða  
 fullfrág. vegg, mállinur eru ekki sýndar á uppdrætti.  
 Til snertuspennuvarna skal nota lekastraums-  
 liða. Allar lagnir og búnaður skal vandlega jarðlengdur  
 vegna þess að innveggir hússins verða ekki þussaðir  
 þarf að ganga frá dösum áður en steypt er.  
 Staðsainning á dösum skal vera í samráði við arkitekt.  
 --- táknar pipur lagðar í gólf, leiðslustak eða  
 lárétt í vegg.

Narfi Þorsteinsson tæknifr. sími 83910  
 T. G. B.  
 Hús Hauks Backmanns  
 Selbergalandi  
 Nr. 6030, bl. 1 af 2  
 Daga mál 1974  
 Rafloagn, einlinnumynd  
 Húsi Þorsteinsson