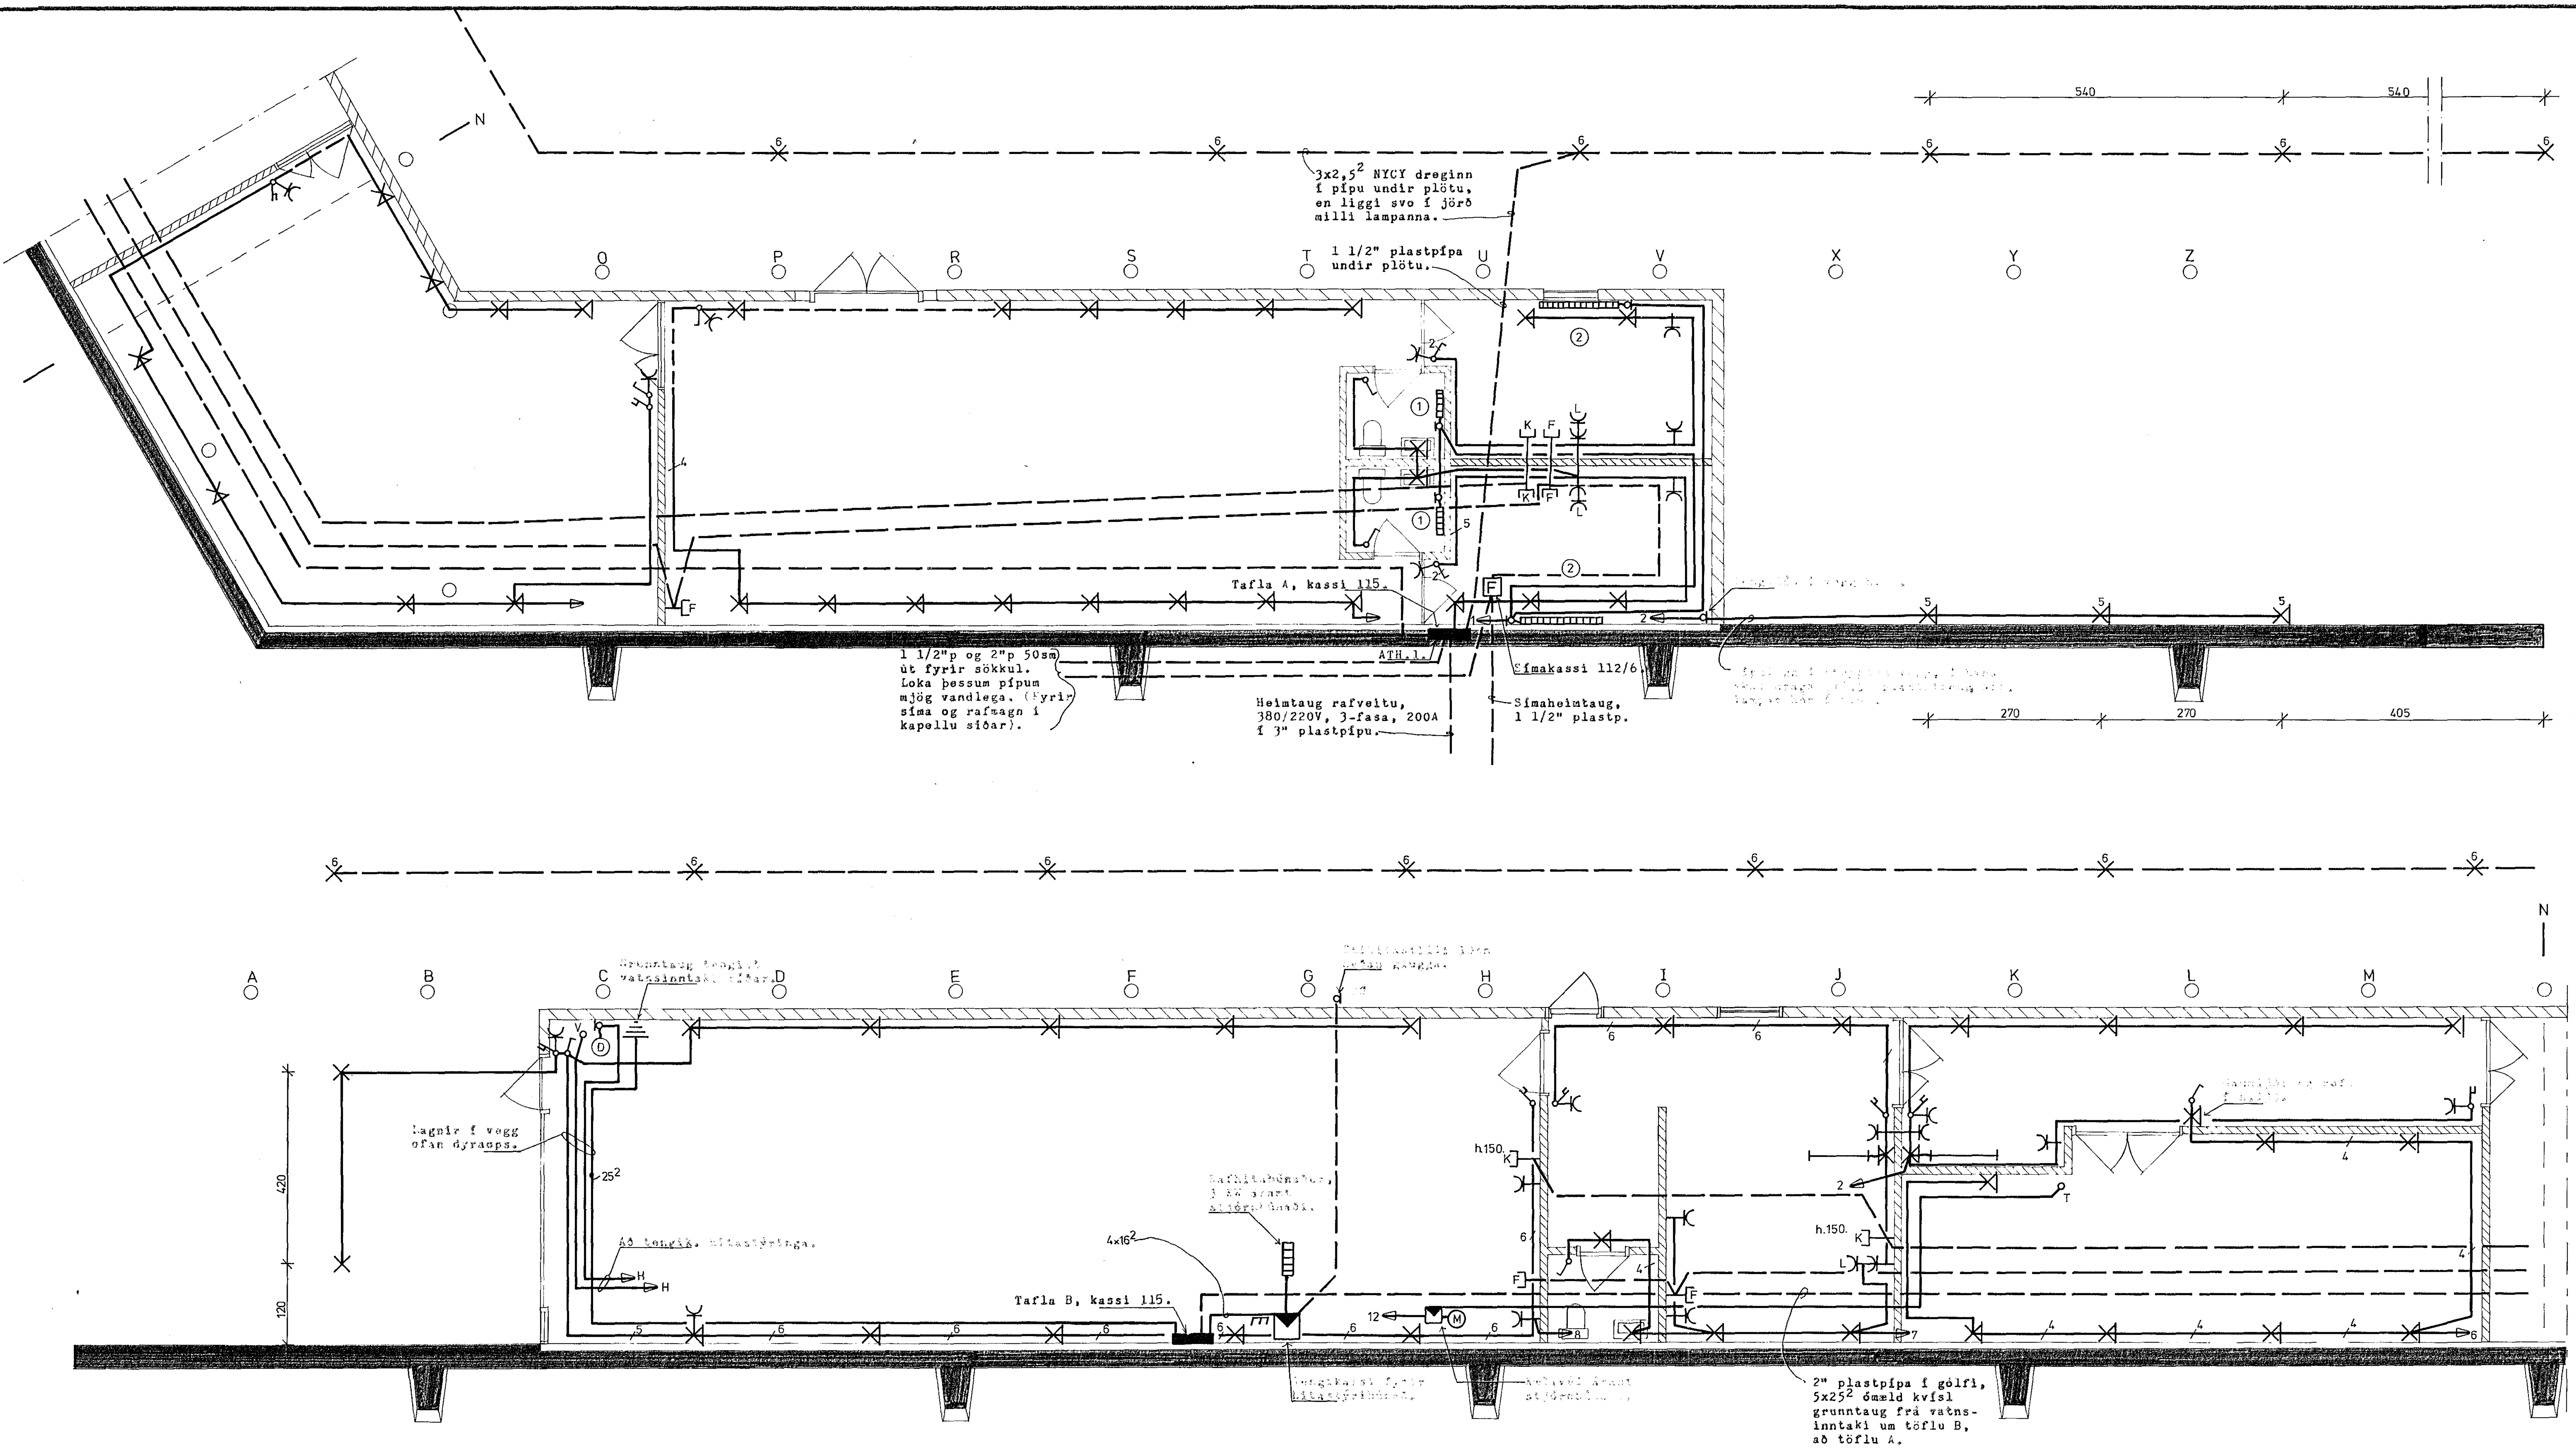

Tákn - skýringar:

Allar lagnir eru huldar pípulagnir 5/8"p með 3x1,5² taugum sé annað ekki sýnt.
Málstraumur ómerkts rafbúnaðar sé a.m.k. 10A.

——▷ 7 = Lögn að töflu, grein 7.

— — — = Lögn í gólfi.

Rofar í h.100.
Tenglar í bílgeymslu, kaffistofu og gangi í h.100.
Aðrir tenglar í h.20.
Veggljós ofan handlauga í h.205.
Veggljós undir yfirskápum í h.147.

—[F = Símadós í h.20.
—[K = Kallkerfisdós í h.20.
d = Hitastilli í h.150.
—K(L = Tengill 10sm neðan lofts.

} Sé annað ekki sýnt.

ATH.1.: Úrtak úr steypu hér og tafla A felld inn í vegg.

BREYTT	DAGS.	LÝSING	TEIKNAÐ
3	18.7.77	Tafla A felld inn í vegg.	Lóa.
2	15.6.77	Færð heimtaug, breytt töflu.	Lóa.
1	Júní '77.	Breytt heimtaug í 380V.	Lóa.

SIGURÐUR HALLDÓRSSON
RAFMAGNSVERKFRÆÐINGUR MÁVANESI 11 SÍMI 43877

HANNAÐ	TEIKNAÐ Lóa	KAPELLA – HAFNARFIRÐI RAFLÖGN – GRUNNMYND	BLAÐ 2 AF 3
YFIRF	SAMÞ		
KVARÐI 1:50	DAGS. 26.4.'77.		S-27

[redacted]