
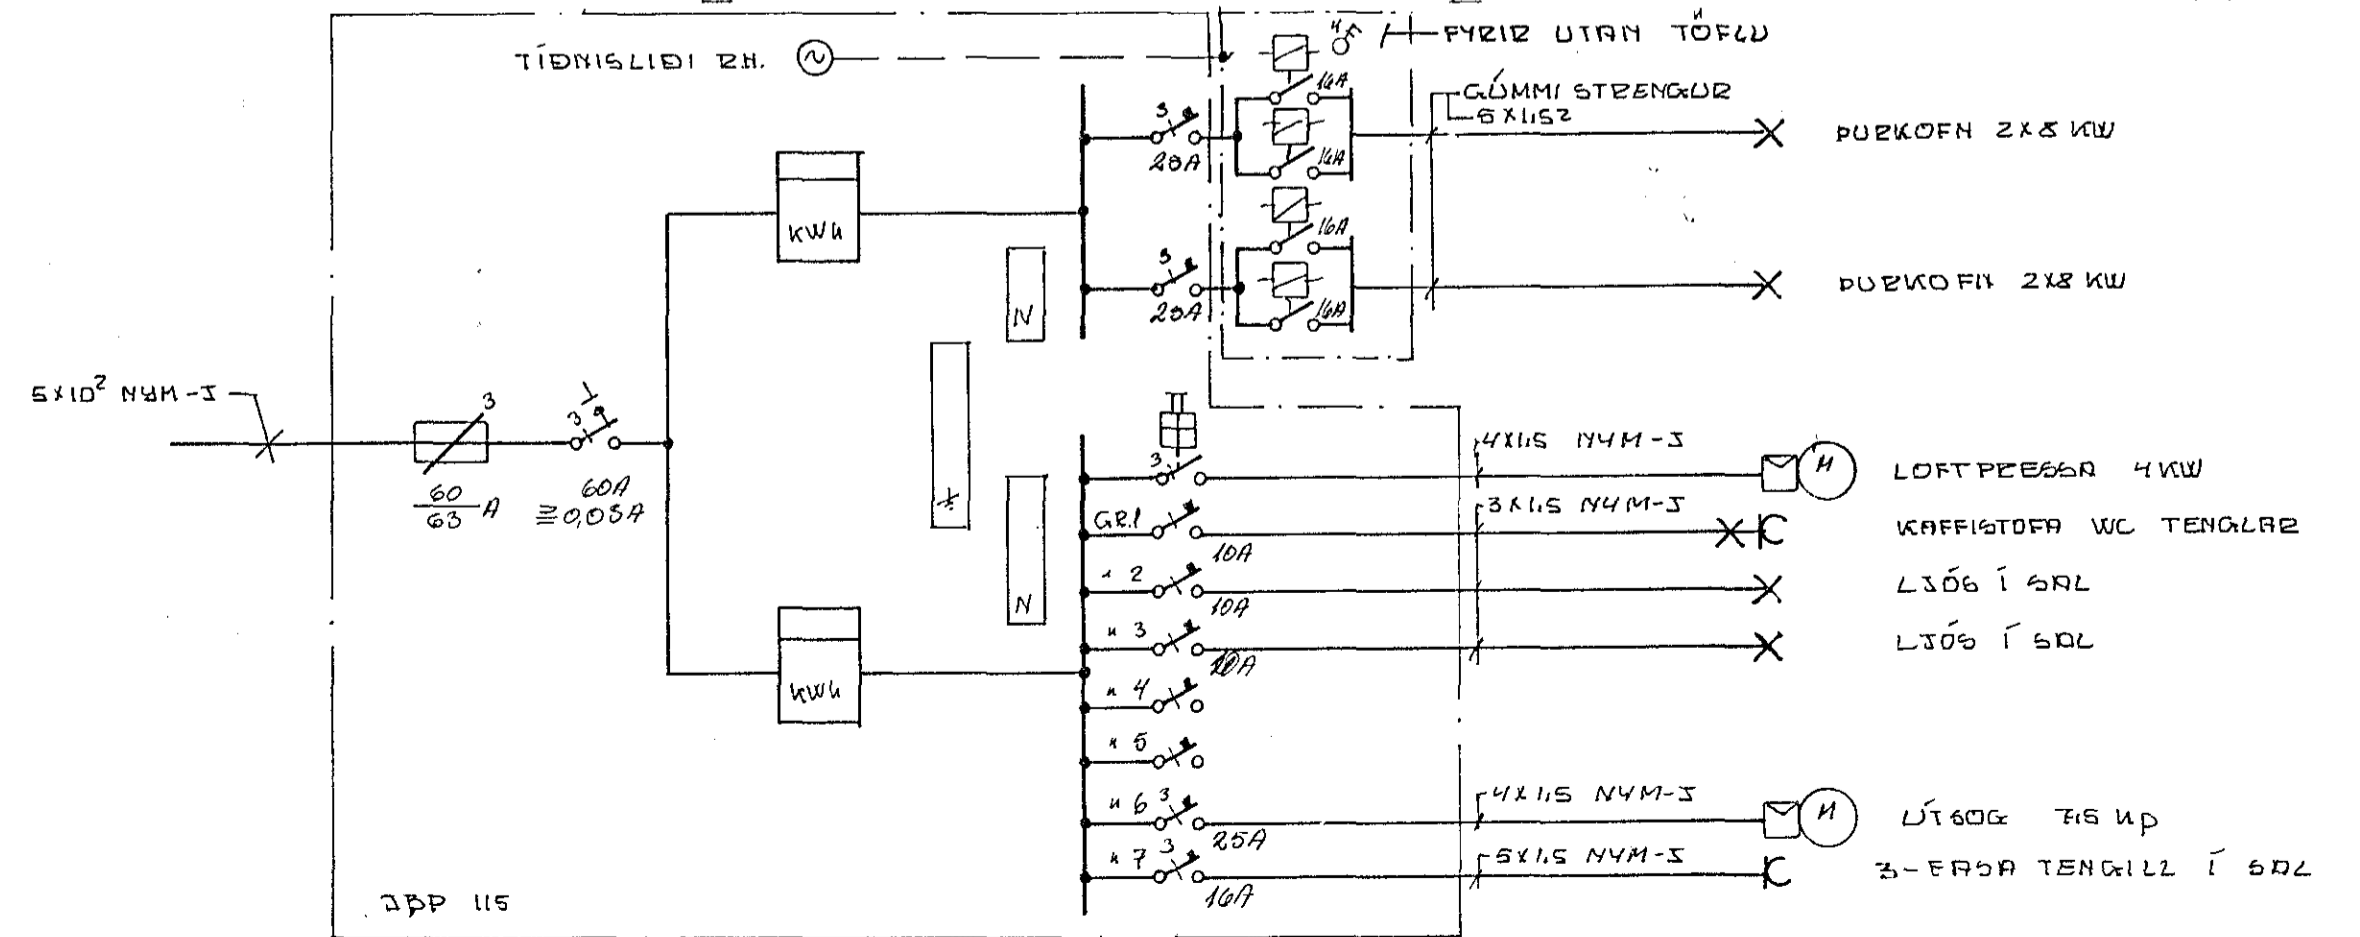


Húsvéita nr. 2188 Teikning nr. 1362
 Samþykkt þ. 3-10 1977
 f.h. RAEVEITU HAFNARJARDAR
Jens Guðmússon
 Eftirlitamaður ræðlegna

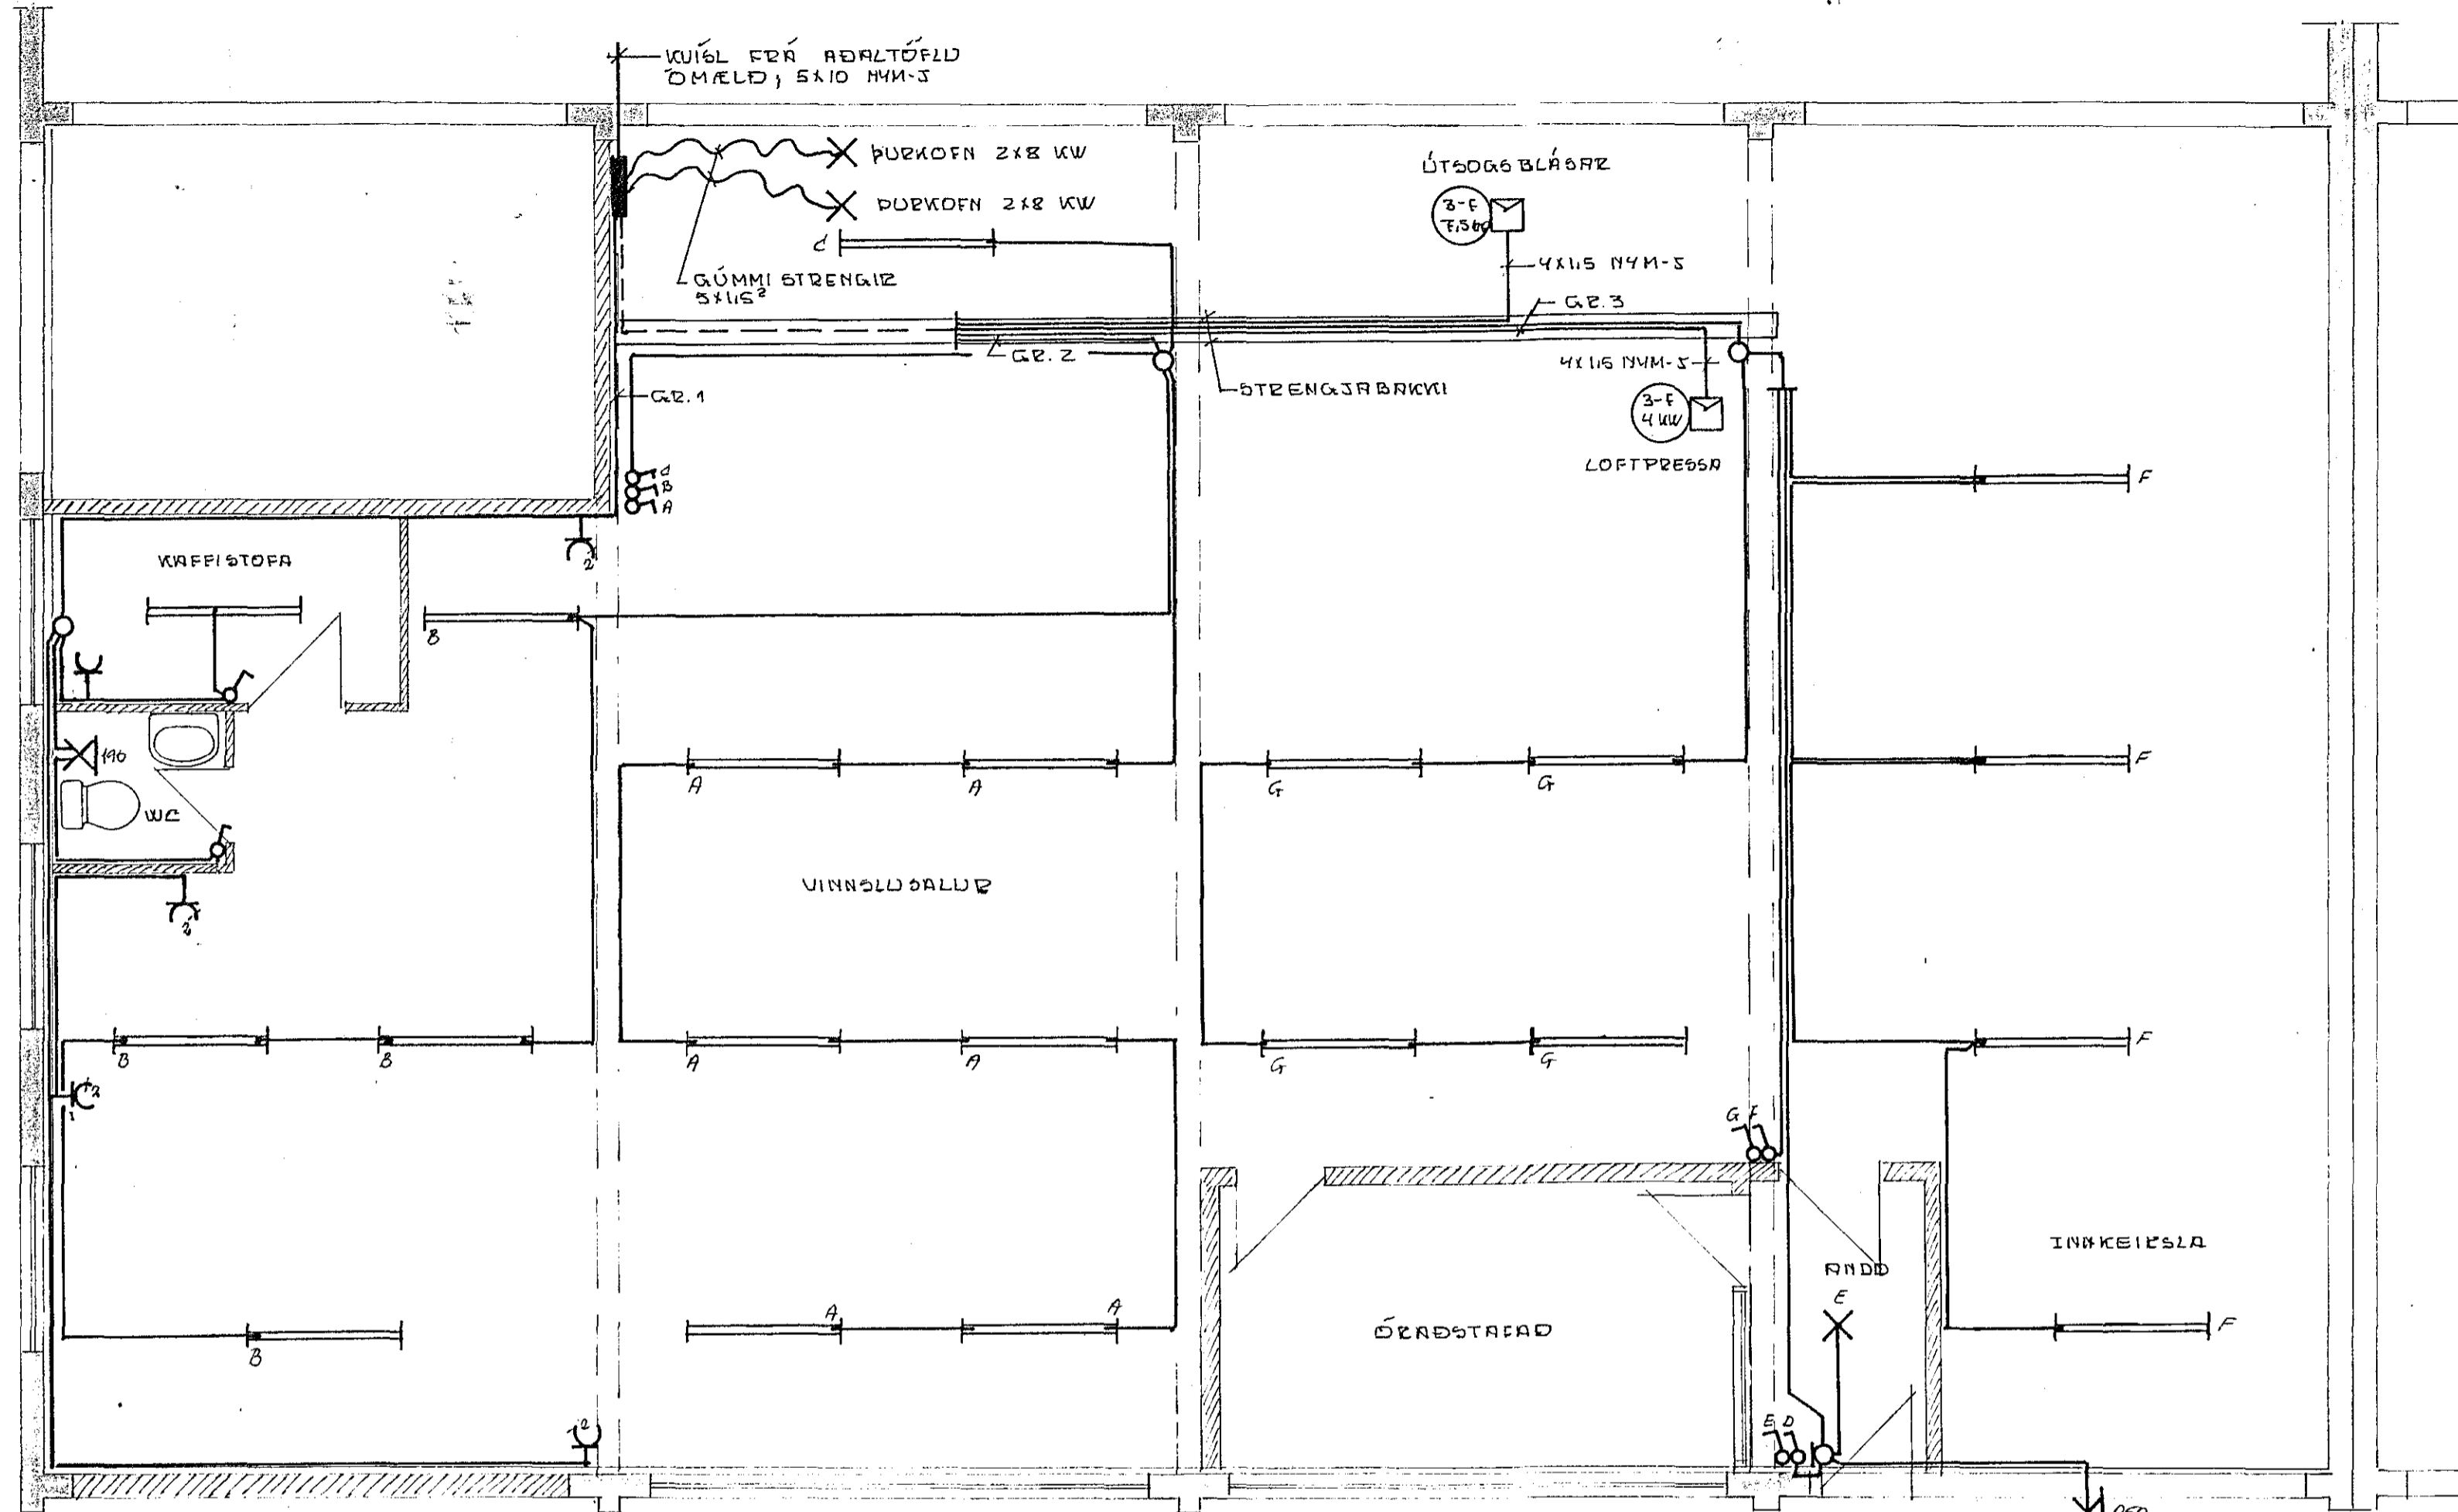

SKÝRINGAR
 TEIKNING DESSI ER GERÐ SAMM. LÖGNUM Á STAÐNUM.
 ALLAR LAGNIR ERU 5x115 NYM-3 NEMA ANNAÐS 66 GETIÐ
 LAMDR 2x40W

		HELLUMZARUN 14, HAFNARF.	
		RÆFLAGNATEIKNING FYRIR	
		NÝBYGGINGU	
BR.	DAGS.	BREYTING	
TÆKNIÞJÓNUSTAN SF.		HANNAD	KVARDI 1:50
ÁRMULA 1 - REYKJAVÍK - Sími 83844		TEIKNAD 50	DAGS. 09PT/77
<i>Sig. H. Oddsson</i>		YFIRFARIÐ	NR. BL. AF.