


- HERBERGJASKIPAN:
- 1 ELDHÚS
 - 2 ÞVOTTAHÚS
 - 3 ÞÚR
 - 4 SKÁLI
 - 5 STOFUR
 - 6 BADHERBERGI
 - 7 SVEFNHERBERGI
 - 8 BARNHERBERGI
 - 9 BARNHERBERGI

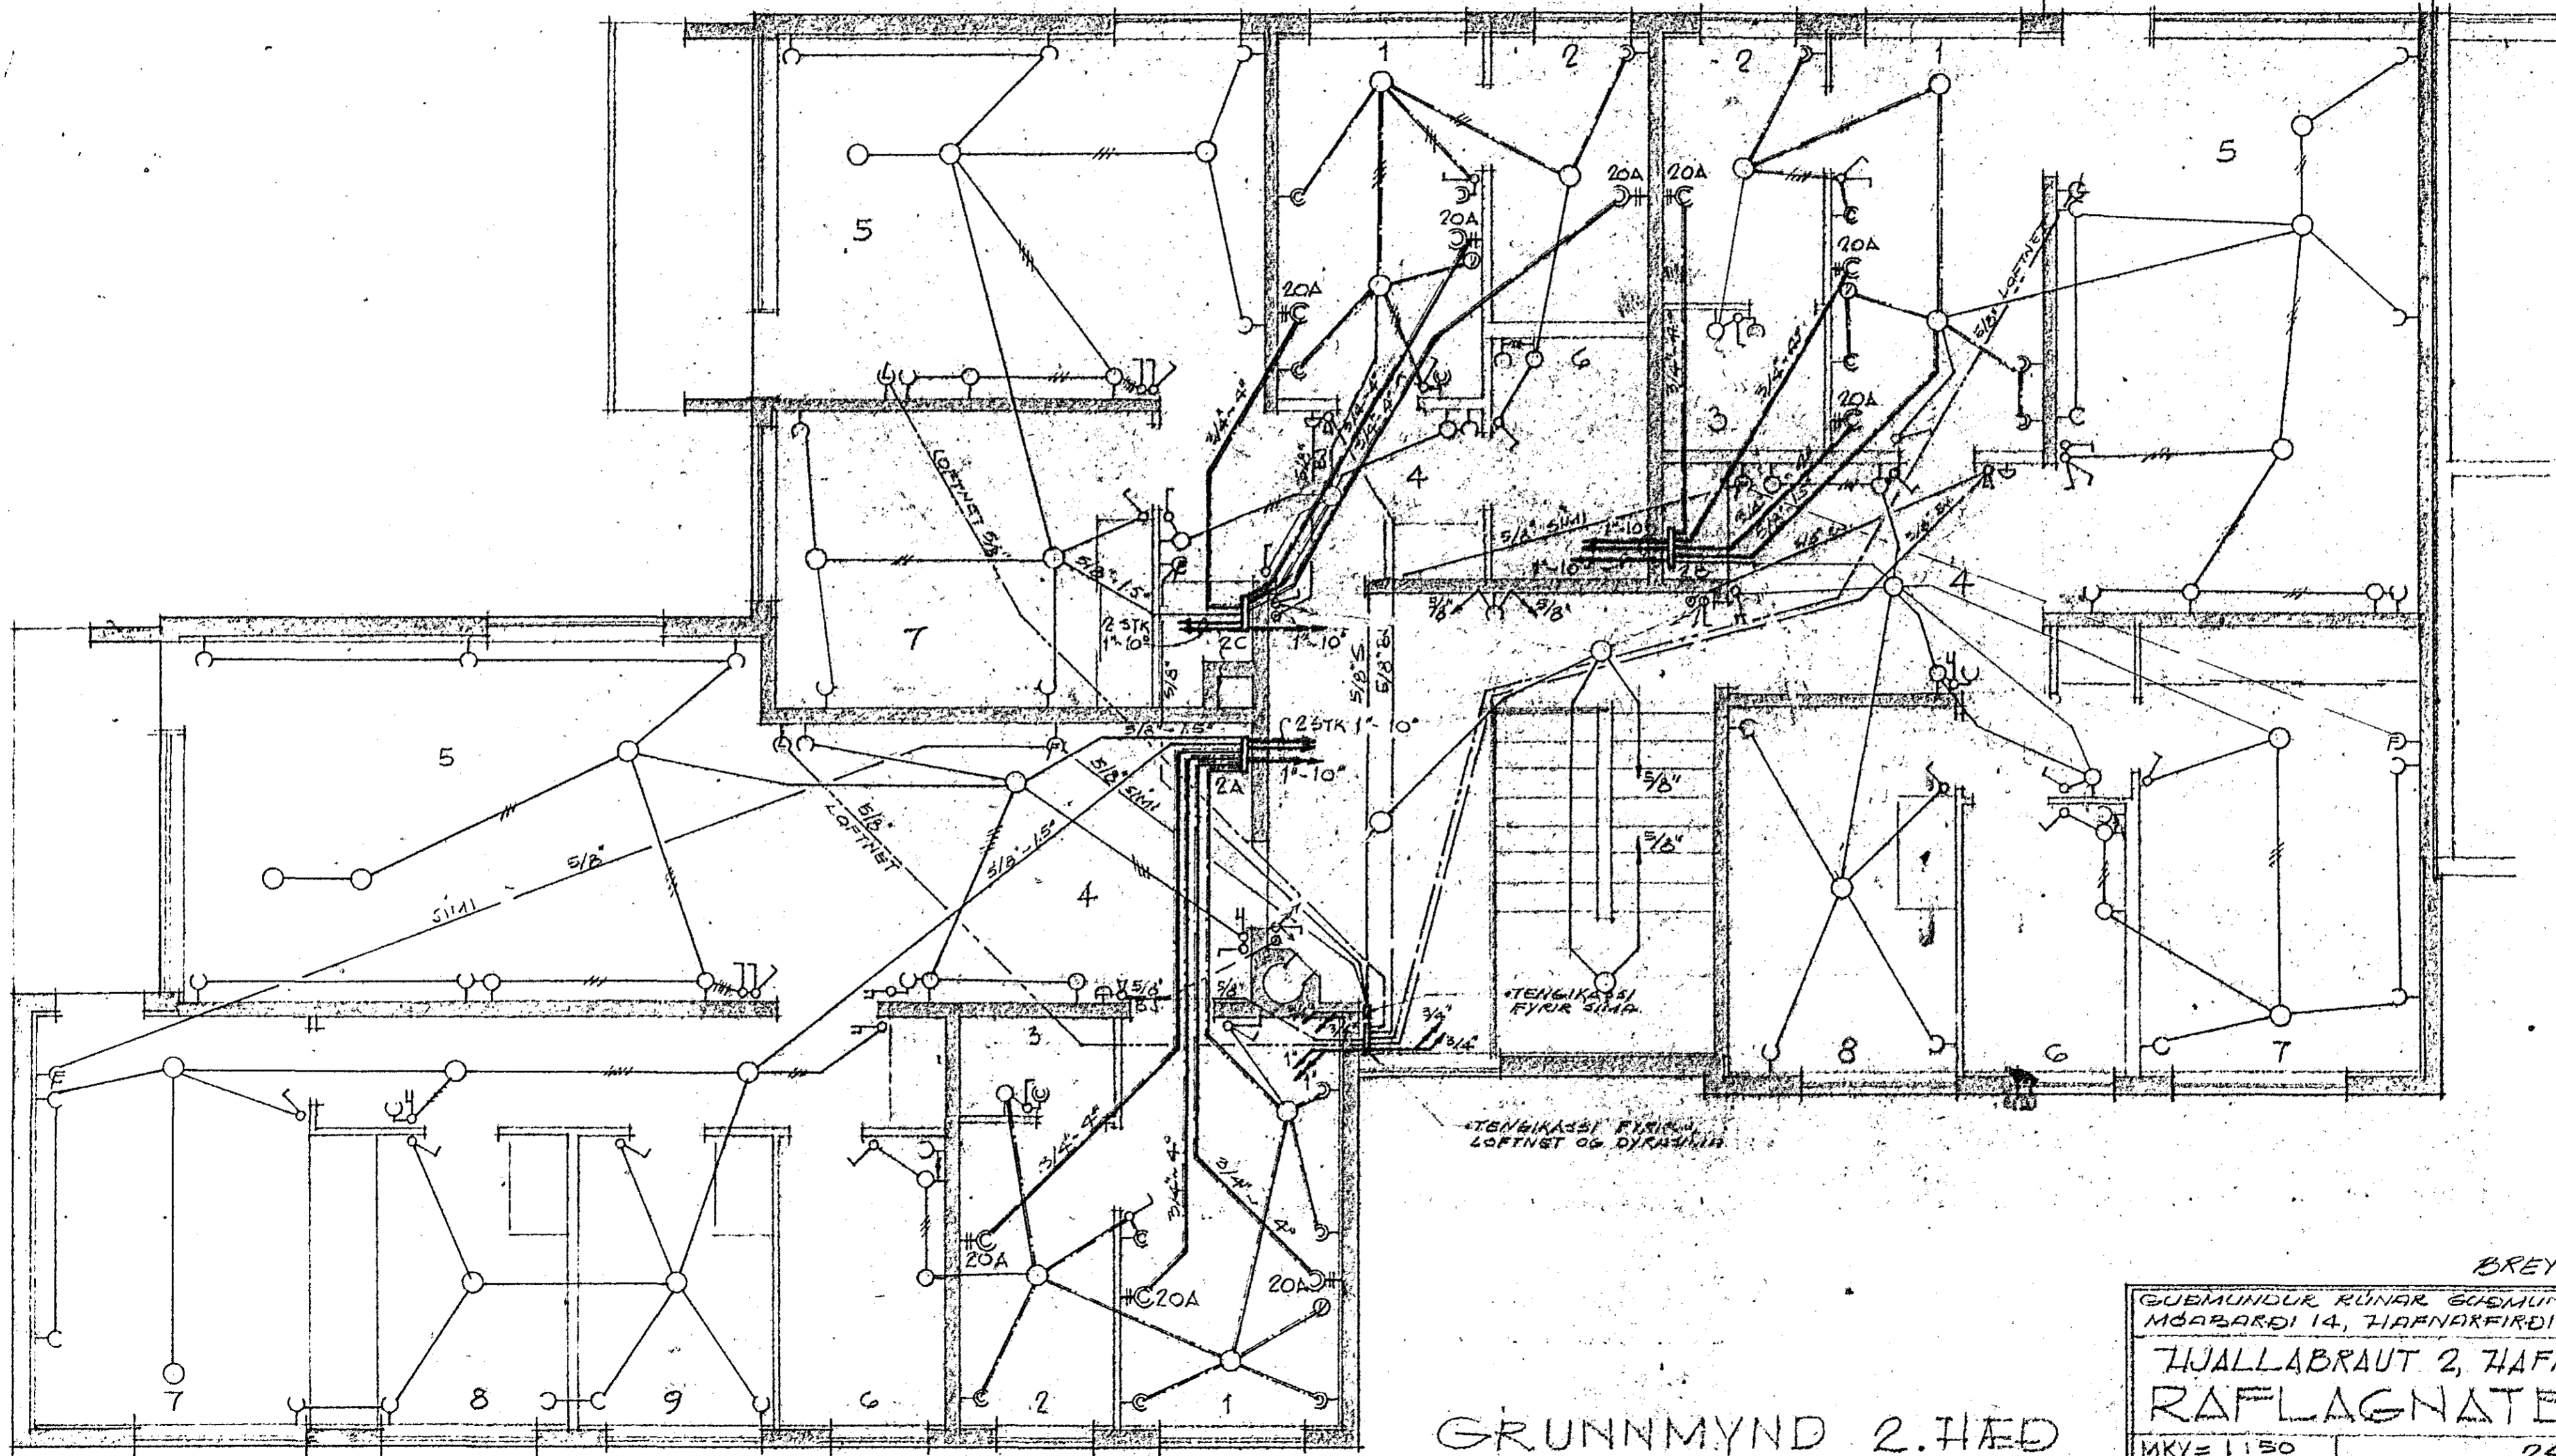

GRUNNMYND 2.HÆÐ

1196

BREYTT 15/5 '70

GUÐMUNDUR RÚNAR GUÐMUNDSSON, RAÐFR.
 MÓBARKI 14, HAFNARFIRÐI, S: 51334

TJALLABRAUT 2, HAFNARFIRÐI.
RAFLAGNATEIKNING

MKV = 1150
 TEIKN NR. 11-70
 BLAÐ NR. 3

24 JAN. 1970
Guðmundur Rúnar