



Inntök samþykkt 19.15. 1971
 í.h. RAFVEITU HAFNARFJARDAR
 Verkstjóri
 Albert Þorsteinsson

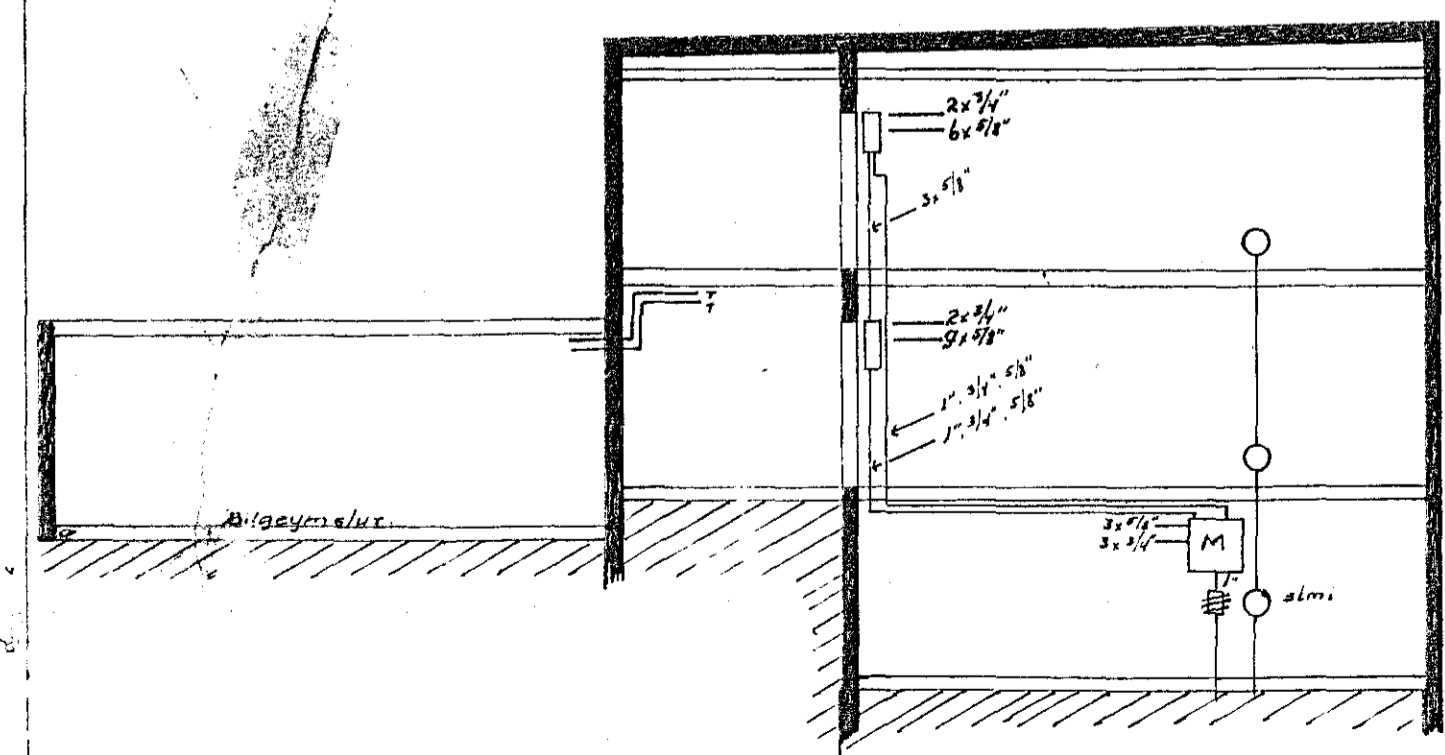

SKURÐUR M 1:100.

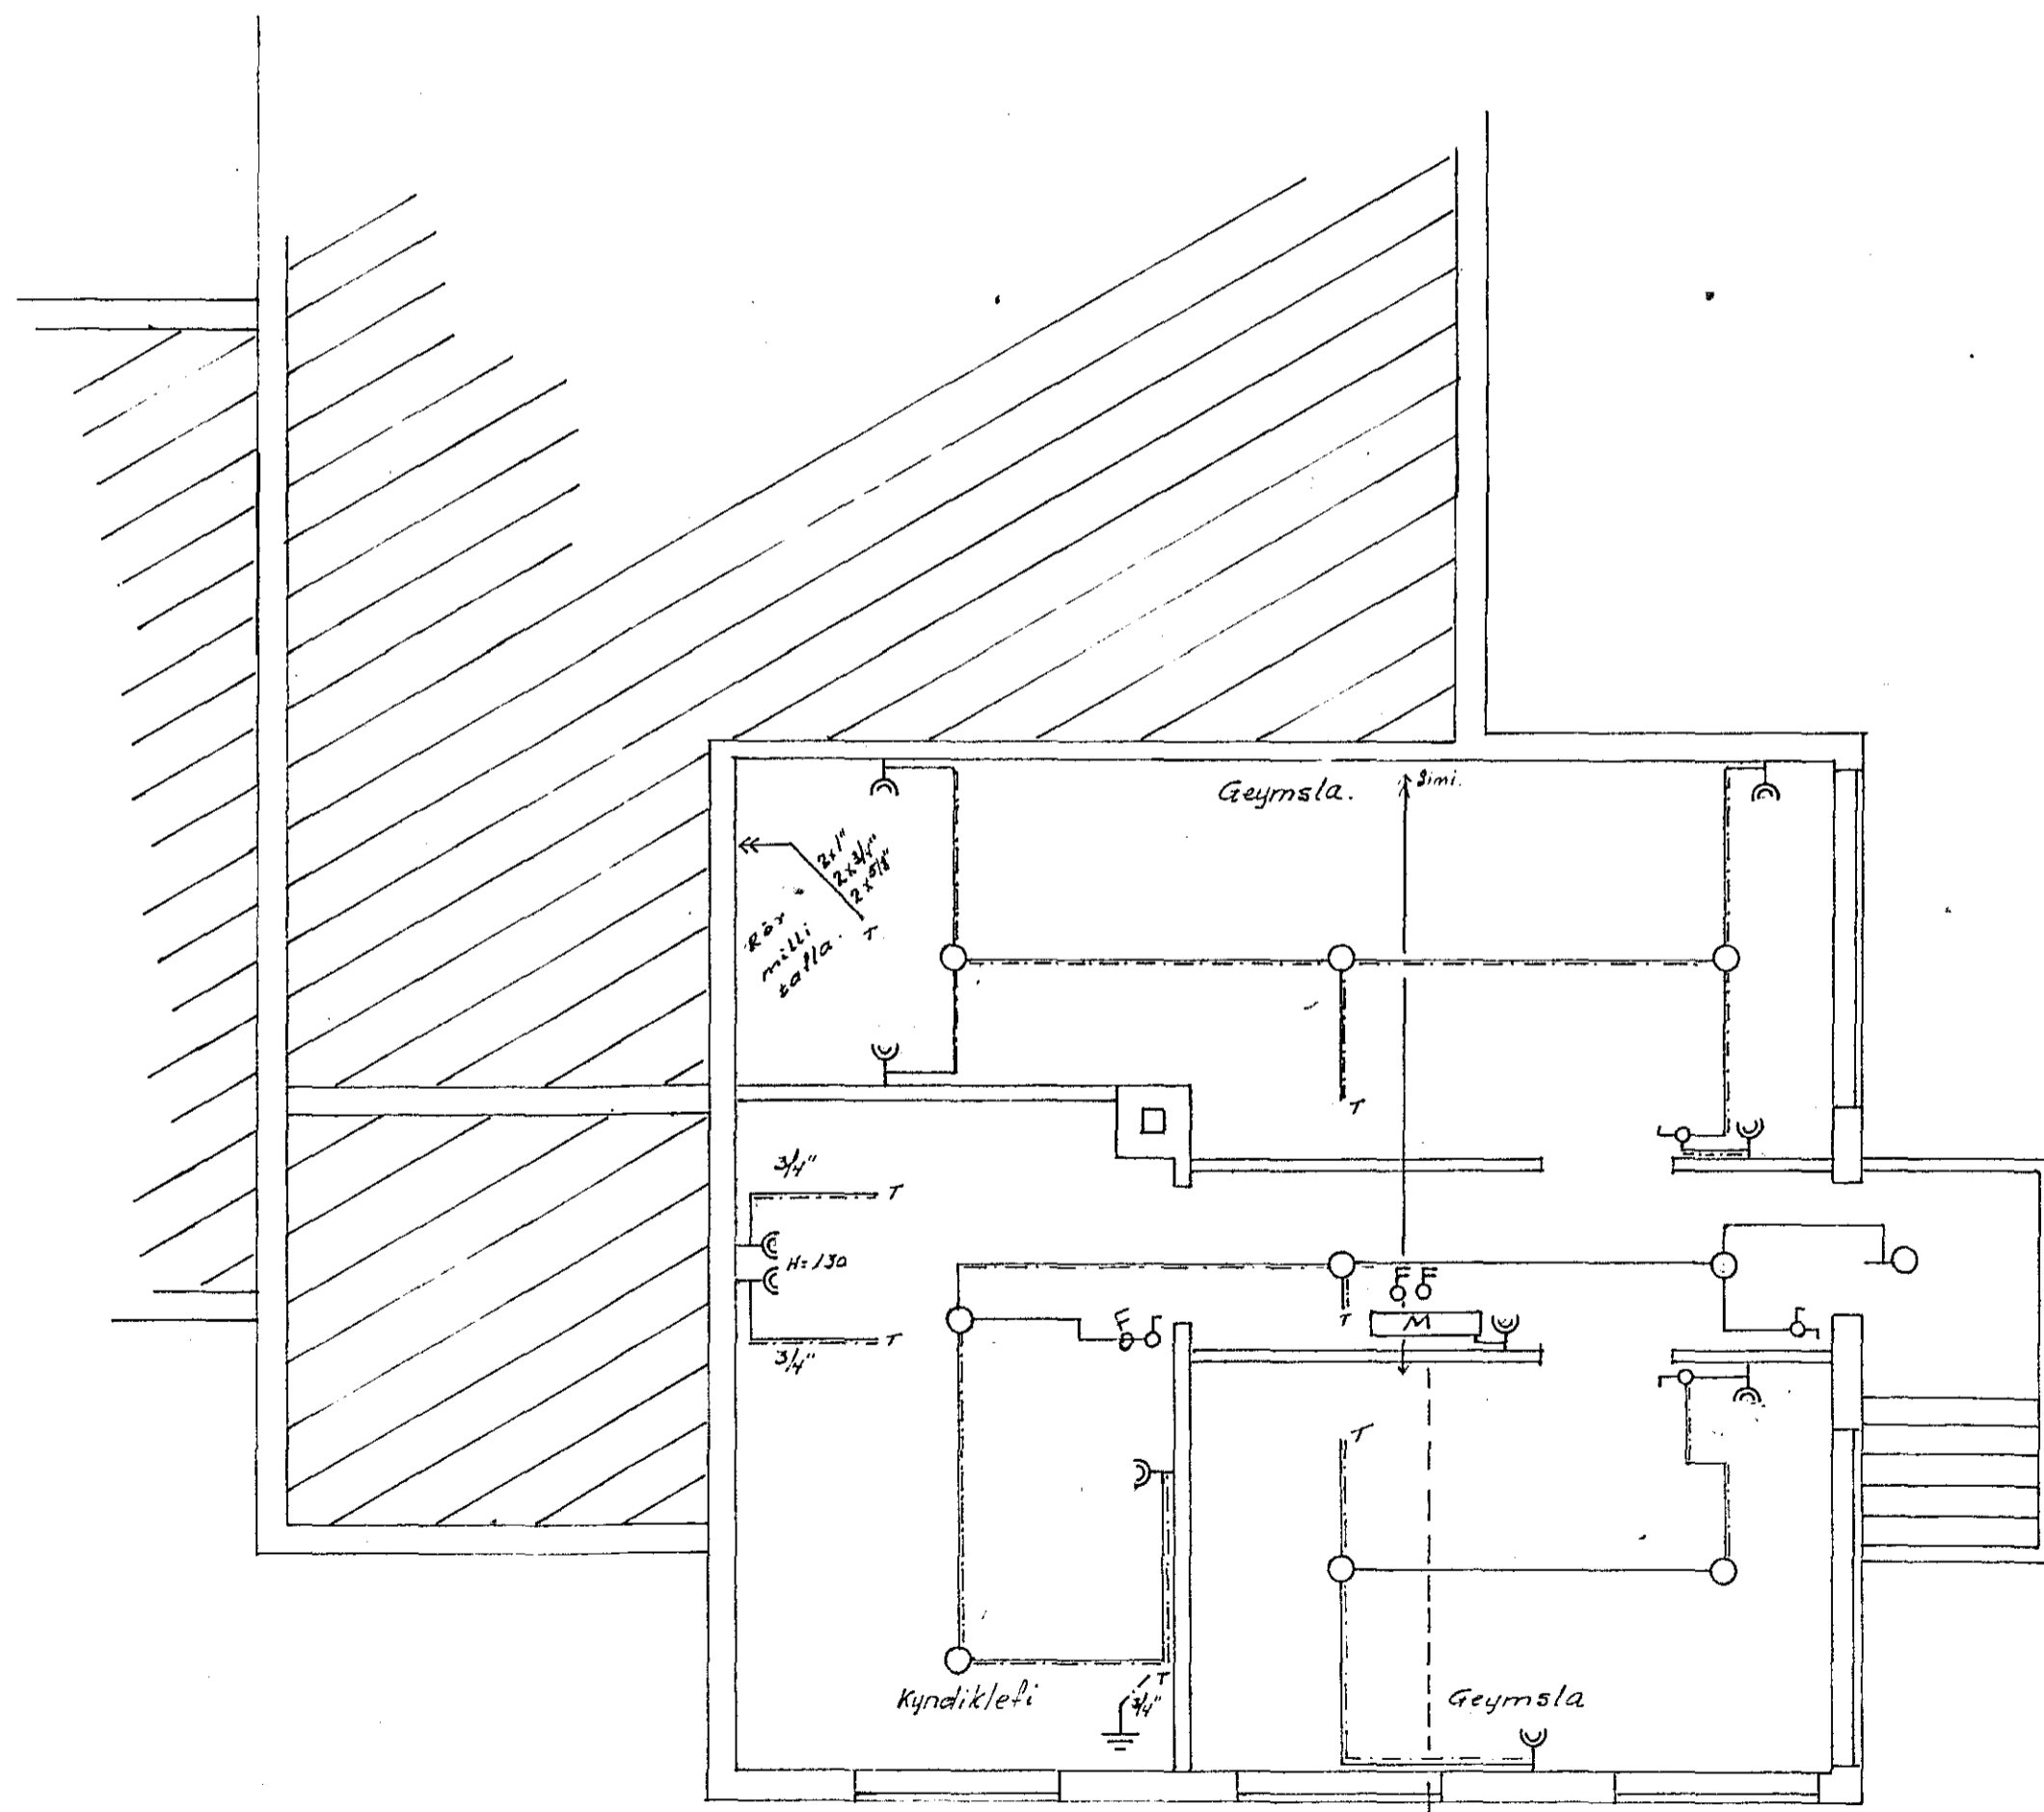

KJALLARI M 1:50

Hæð rofa og tengla í kjallara losun.
 Rör merkt T liggja til töflu.

1246

BLAD 1	RAFLAGNATEIKNING
M 1:50 & 1:100	KVIHOLT 4. HAFNARFJARDI.
JUL 1970	Aráttir Kristjánsson rafm. Setjari.