Húsveita nr. 2168 Teikning nr. 1344
Sambykkt þ. 4/8 19 72
f.h. RAFVEITU HAFNARFJARÐAR
Jens Guðmon
Eftirlitsmaður raflagna

Leyfi veitt til að steypa þessa plötu, húsið fær ekki aðra afgreiðslu fyrr en endanlegar teikningar eru komnar. JG.

Inntök sambykkt 4.18. 1972
f.h. RAFVEITU HAFNARFJARÐAR
yfirverkstjóri

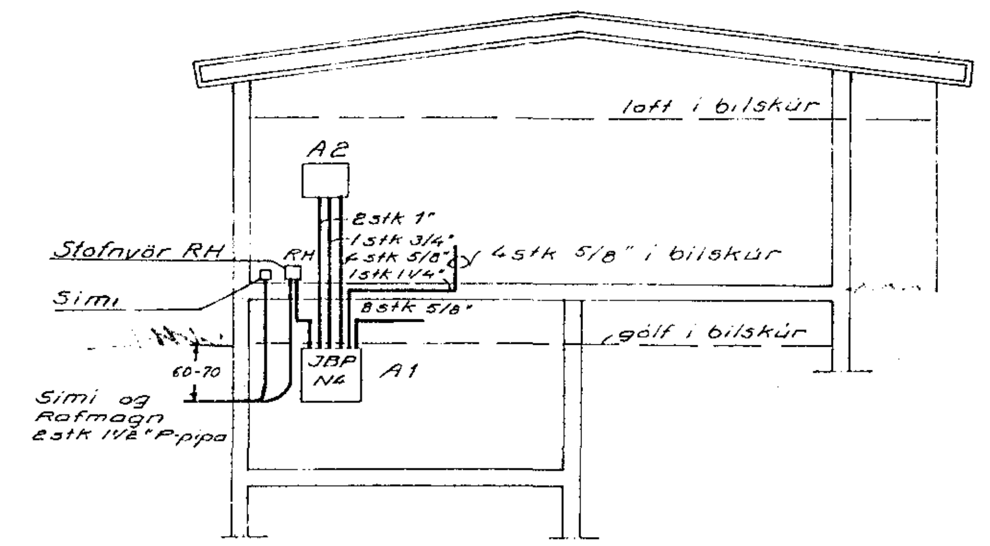

ÞVERSKURÐUR-A-A

SKÝRINGAR

ALLAR PÍPUR ERU 5/8" NEMA ANNARS SÉ GETIÐ. A.M.K. PÍPUR Í GEGNUM ÚTVEGGI SKULU VERA ZINKHÚÐAÐIR. MÁL Í LOFTDÓSUM ERU Í CM OG MIÐUÐ VIÐ MIÐJA DÓS OG STEYPTA VEGGI ÁN EINANGRUNAR.
HÆÐIR: TENGLAR AÐ JAFNAÐI 12CM NEMA ANNARS SÉ GETIÐ.
Í ELDHÚSI 97CM NEMA FYRIR ÍSSKÁP 7CM. Í ÞVOTTAHÚSI 130CM.
ROFAR 107. MÆLT Í NEÐRI BRÚN Á DÓS, OG MIÐIST VIÐ FRÁGENGIÐ GÓLF.

TÁKN ERU MIÐUÐ VIÐ EFNI AF GERÐINNI TICINO. VERÐI ÖNNUR GERÐ AF EFNI NOTUÐ, BREYTIST FJÖLDI DÓSA Í SAMRÆMI VIÐ ÞAÐ.

ATHS STAÐSENINGAR SKULU SAMRÆMDAR SÉRTEIKNINGUM AF INNRÉTTINGUM.

ÖLL TÁKN ERU SAMKVÆMT ÓBREYTTUM STAÐLI NR. 61.

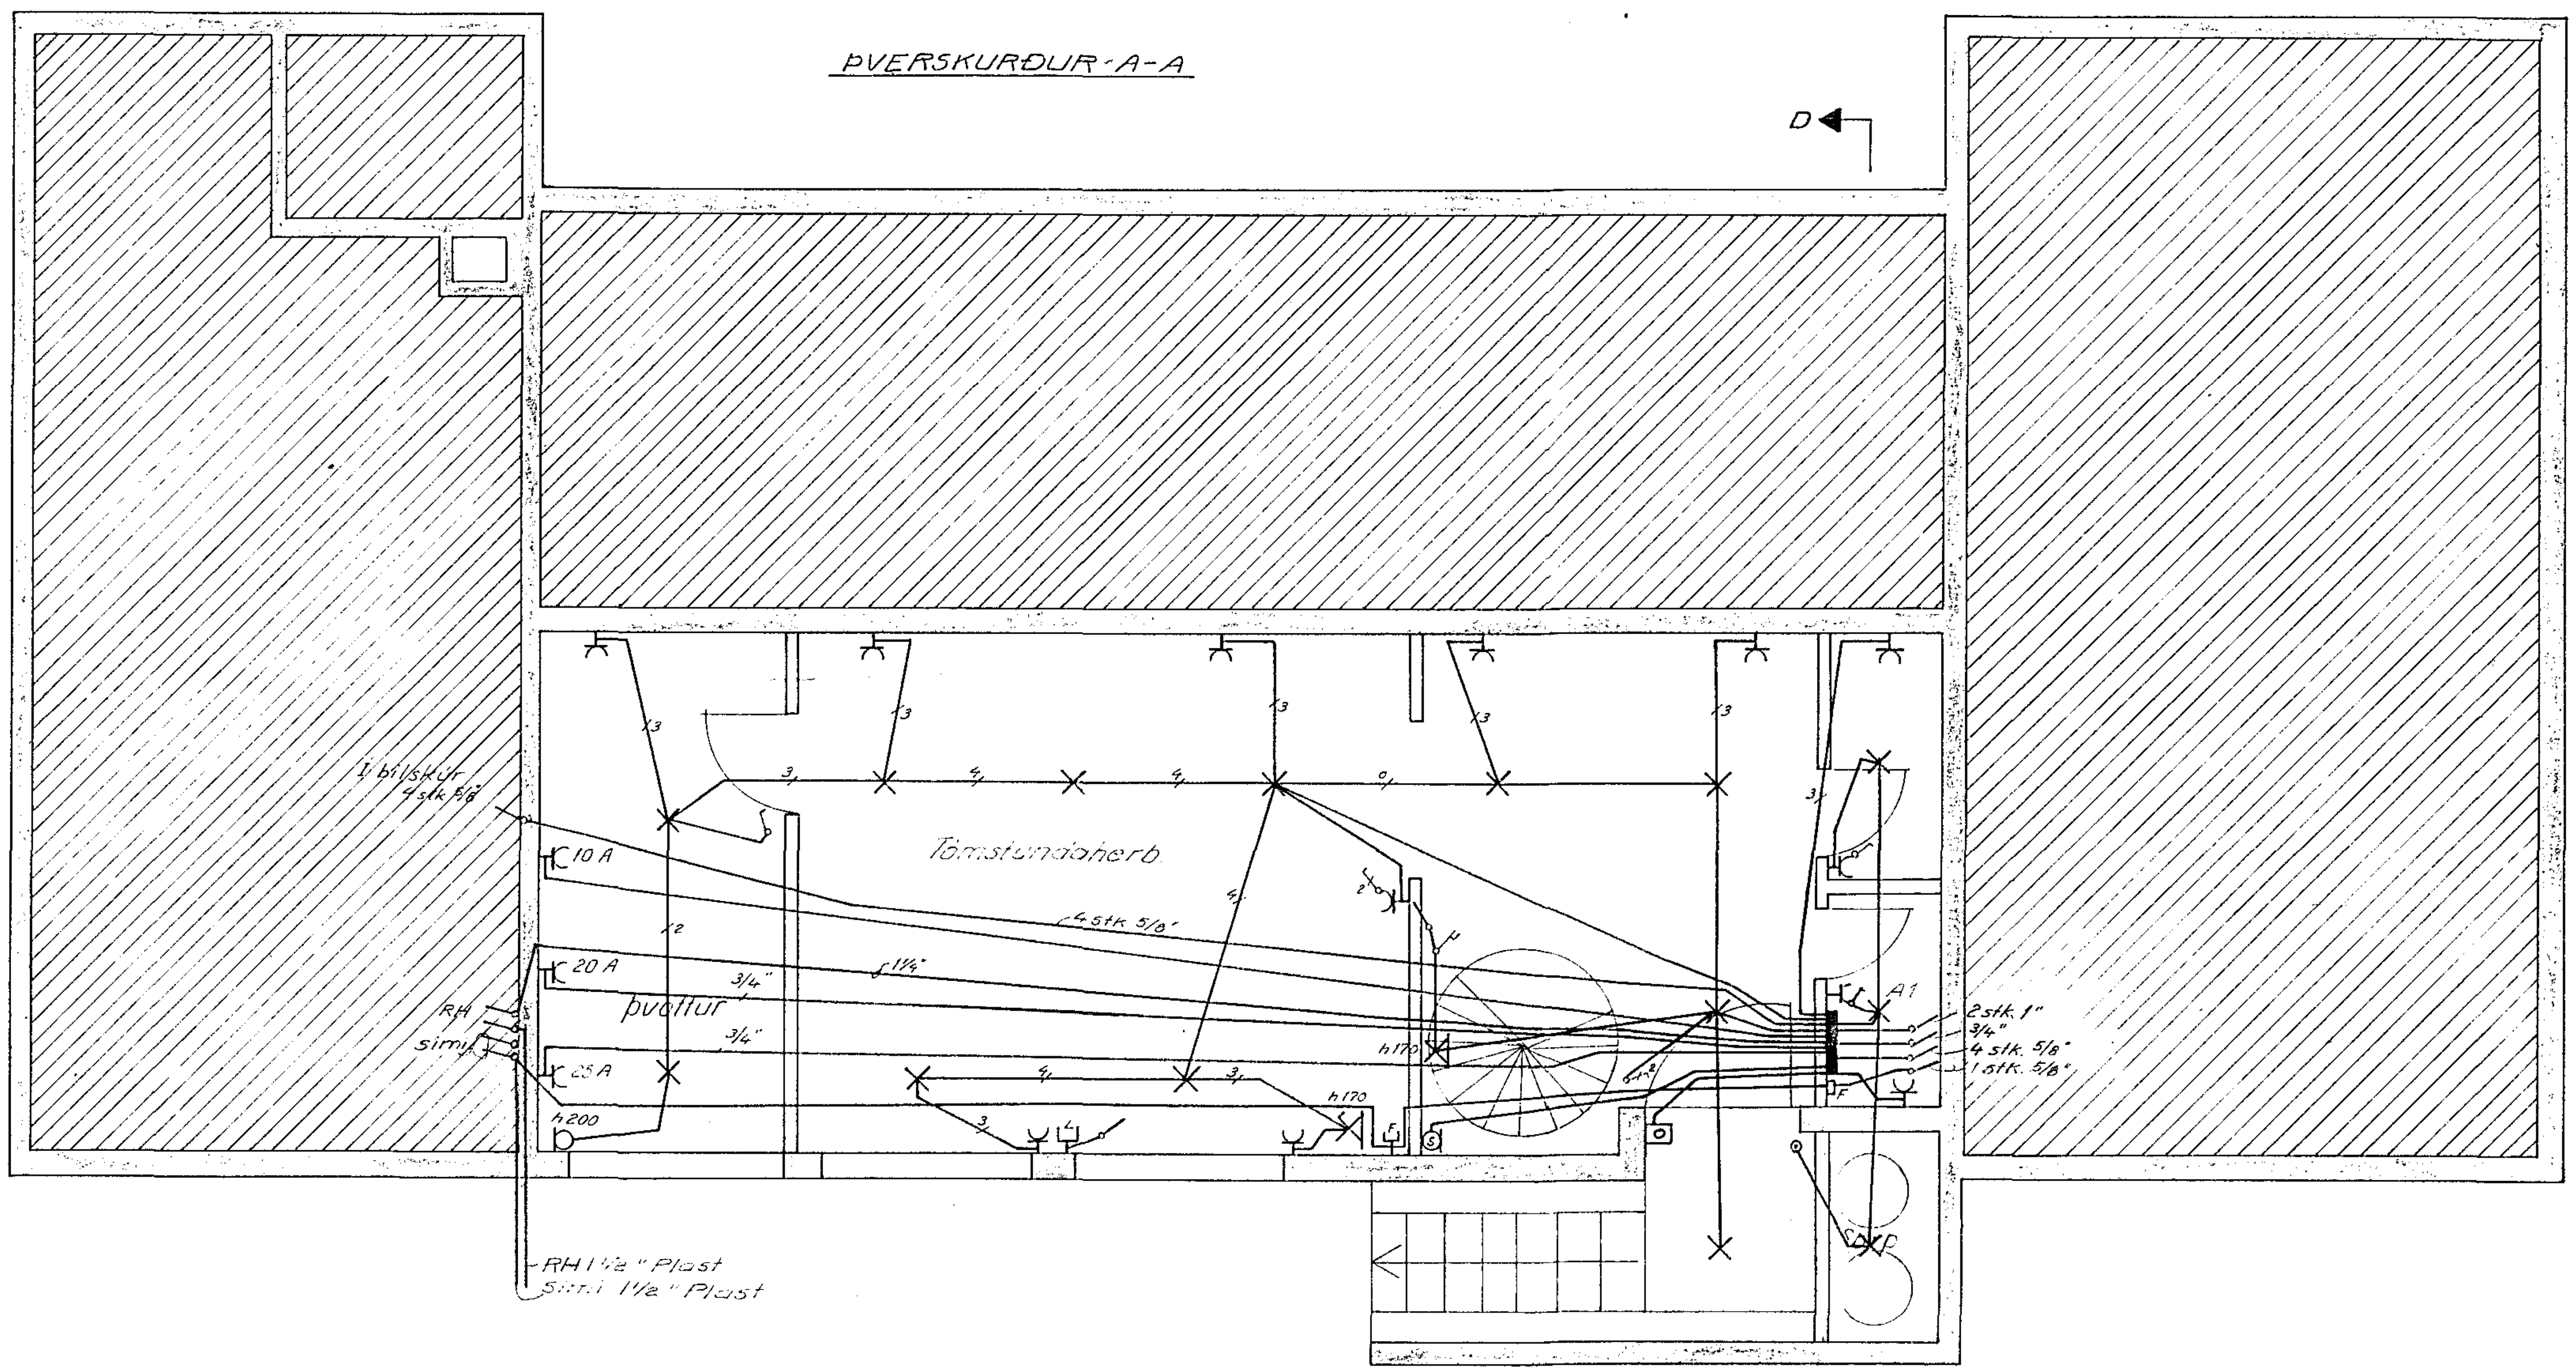

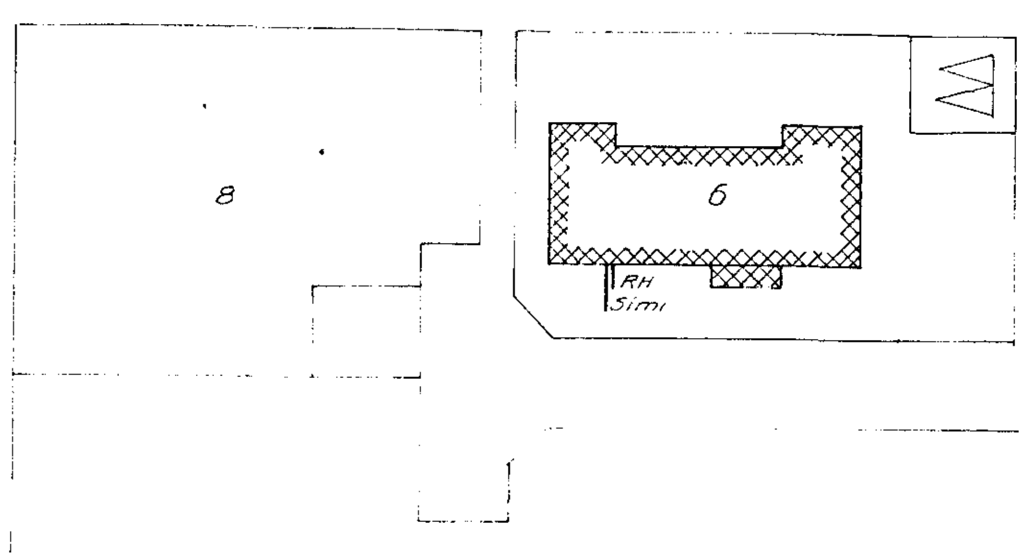

AFSTÖÐUMYND 1:500

1344

BR. NR.	DAGS.	TEIKN.	YFIRF.	BREYTING

TEIKNINGAR NR. 81 / 2 / 492	**Rafhönnun**
VERK. 8001 / BLAÐ 1 / FRH. BL. 2	SKÚLAGÖTU 63 — SÍMI - 12666
KVARÐI 1:50	
HANNAÐ DÁ	ÞRÚÐVANGUR 6. HAFNARFIRÐI
TEIKNAÐ IEL / YFIRF.	RAFLÖGN
REYKJAVÍK 25.2.1972	