




Snið B-B M. 1:20

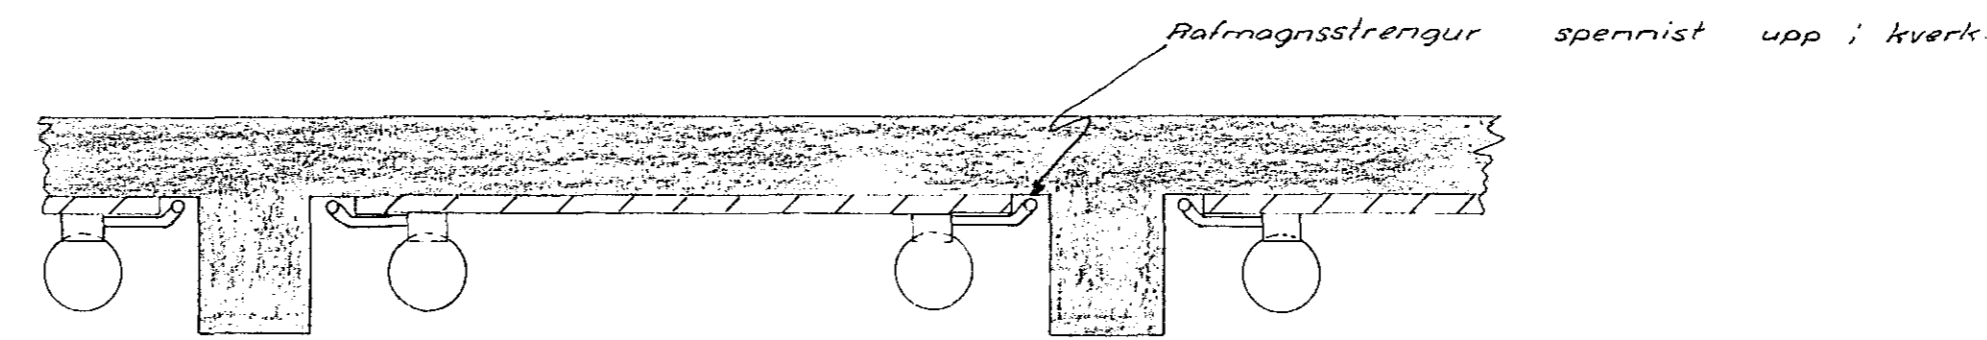

Snið A-A í ljósalagnir í sal M. 1:20

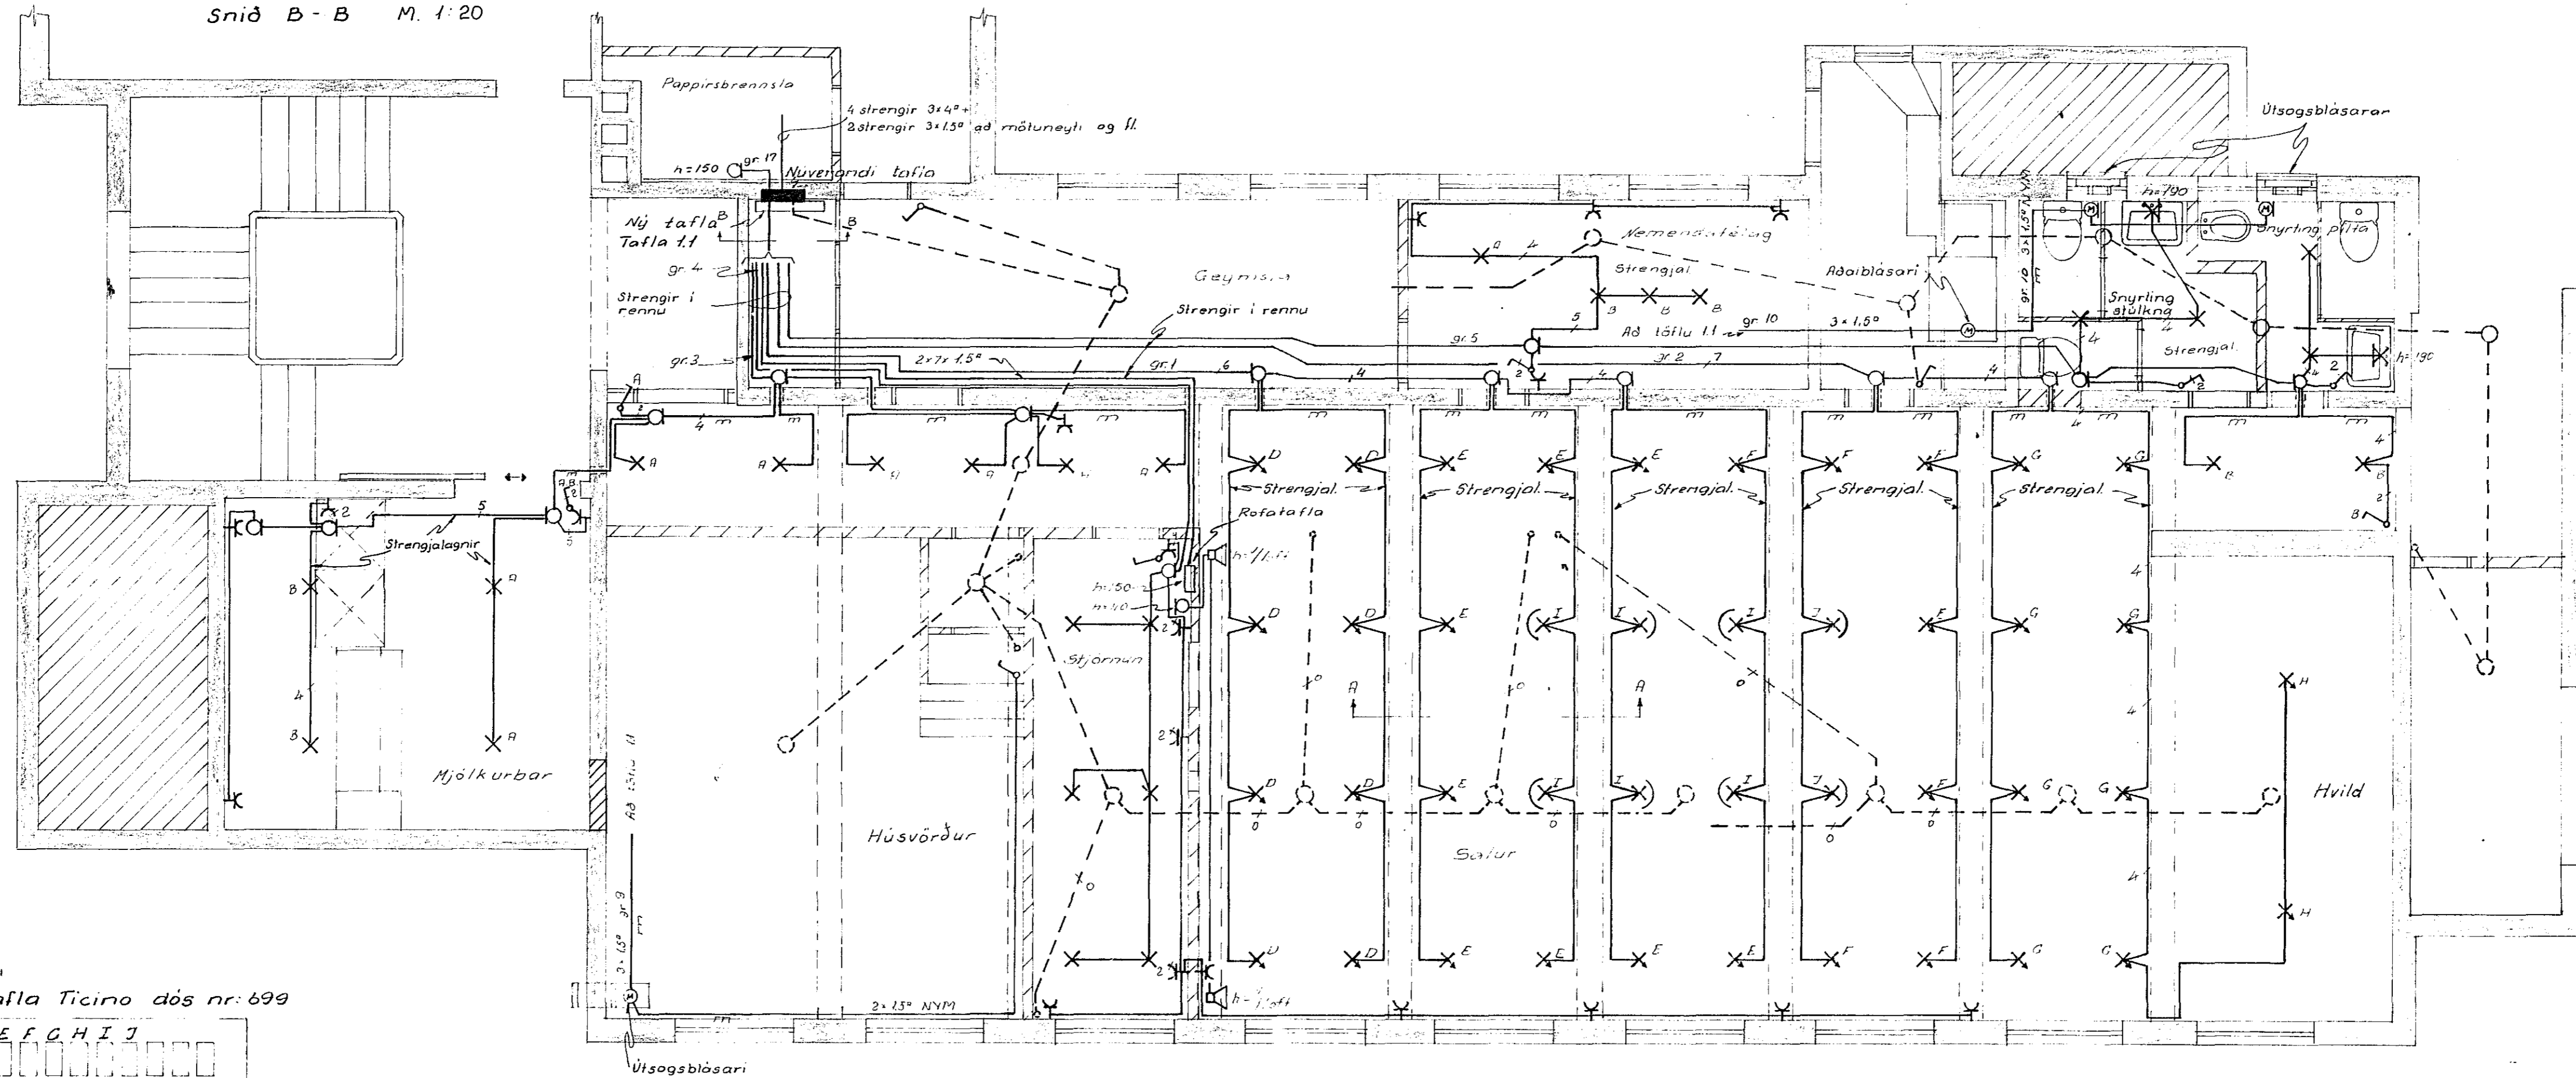

Rafatalla Ticino dös nr. 699

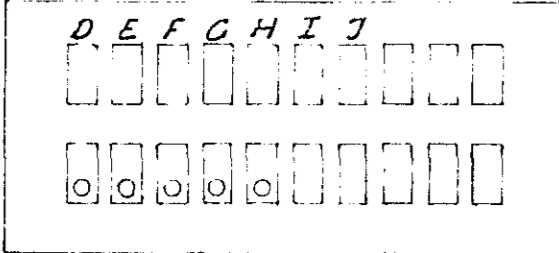

- D= rofi + dimmner (R-S fasi gr.1)
- E= rofi + dimmner (S-T fasi gr.1)
- F= rofi + dimmner (R-S fasi gr.2)
- G= rofi + dimmner (S-T fasi gr.2)
- H= rofi + dimmner (T-R fasi gr.2)
- I= rofi (T-R fasi gr.1)
- J= rofi (T-R fasi gr.2)

Hæð á tenglurn í kjallara sé 110 sm.  
Við uppsetningu á rennu í geymslu og nemendaherbergi skal athuga nánar legu loftstokka.

----- Garnlar lagnir (óidregnar)  
———— Nýjar lagnir

Sjá skýringar á bl. 1

Br í feb. 1976 T.S.

<b>RAFTEIKNING</b> <sup>S</sup>		SÍÐUMÚLI 23	SÍMI 83088 - 83240
Flensborgarskólinn Hatnarfirði		H T.S.   T.S.   Y	
Breyting á eldra skólalúsi		M. 1:50	
Rafhögn, kjallara		Telka.nr. 0-2	bl. 2 af 3
		Daga. des 1975	
		Guðm. 0225307	