




--- Rör fyrir síma í gólf fyrstu hæðar.
 --- hitaliða
 T Hitaliði 10 cm

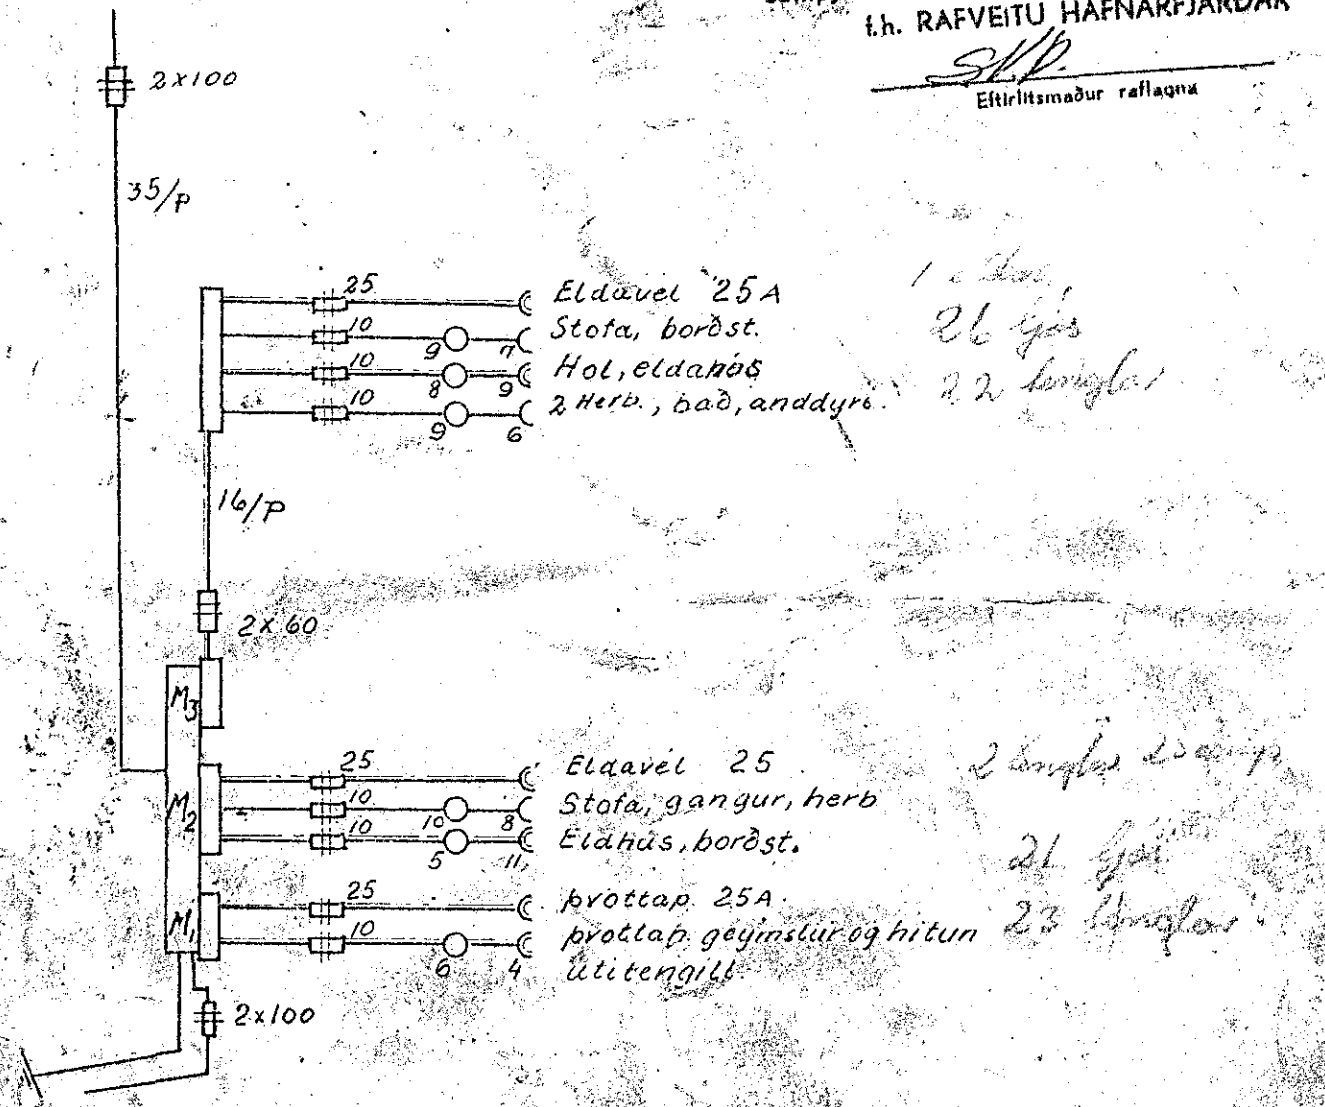

Greinamynd

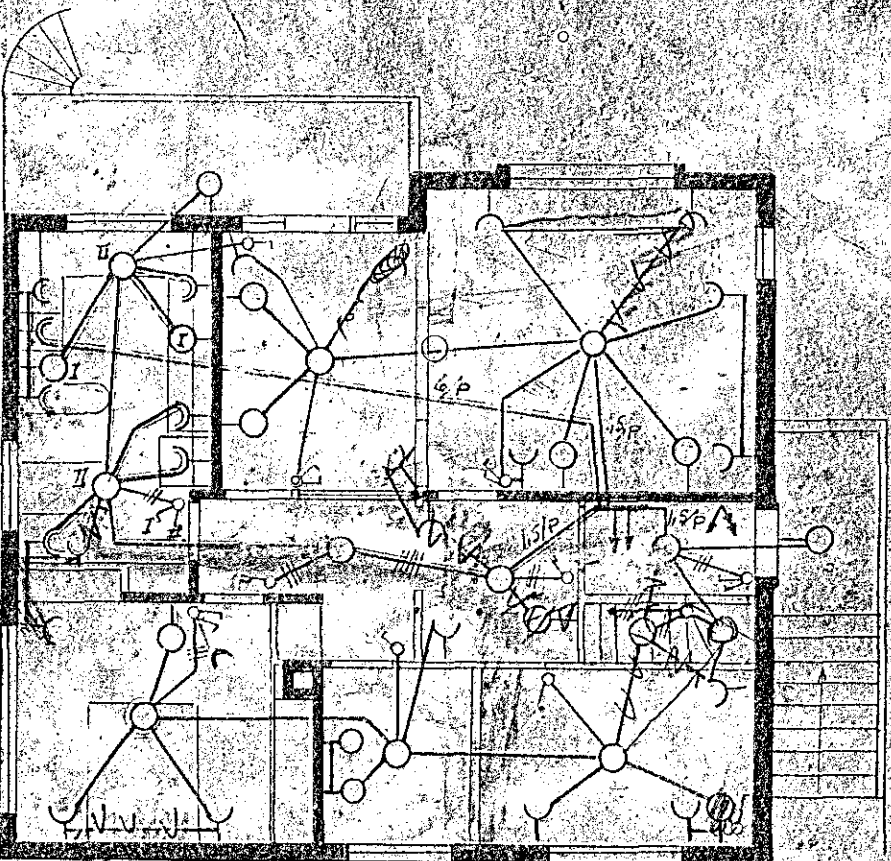

Tenglar og veggjös í eldhnúsi fylgi innrettingu
 skýlismáli. Önnur veggjös eru 200-200 cm breð.
 Tenglar í 15 cm h.

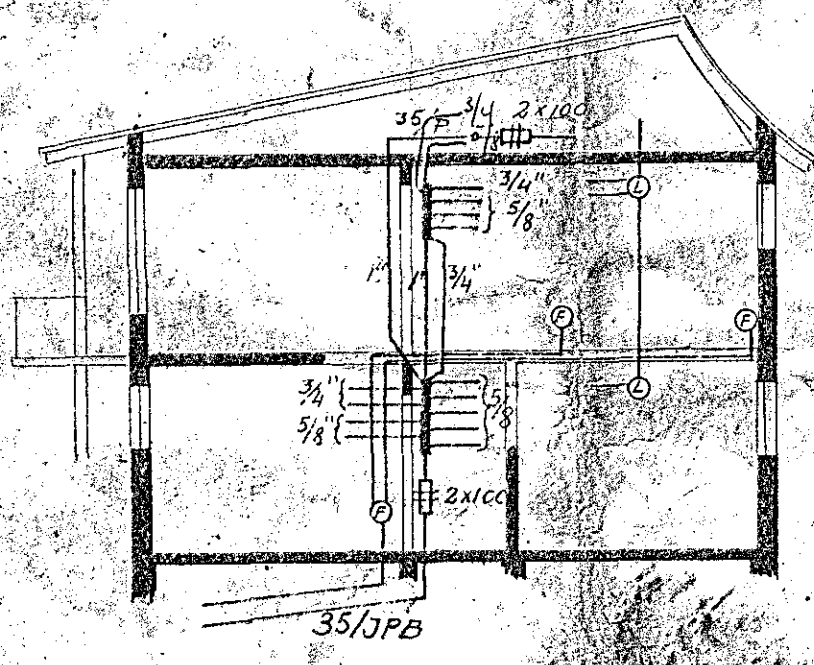

Egill Steinar Ingibergsson M.V.F.I.	Nr. 506
Rafhlagn. í húsið Lækjarkenn 4, Hafnarf.	M. 1:10 Reik. 39%

hagk. 2, 2/57