


ÁTHUGAGREINIR:
 FYRIR LAUSPENNULAGNIR AF KJALLARA
 P.E. SIMON, DYRASÍM, LOFTNET, D,
 HITASTILLAR D' OG MÓTOR/SEGULLOKAR M
 SJÁ BLAÐ NR. 3.

Reflagnin er samþykkt fyrir
 EINFASA TÆKI

Inntök samþykkt 25.15. 1965
 E. R. VEITU HAFNARFJÁRDAR
 Eitilittmaður rullagna

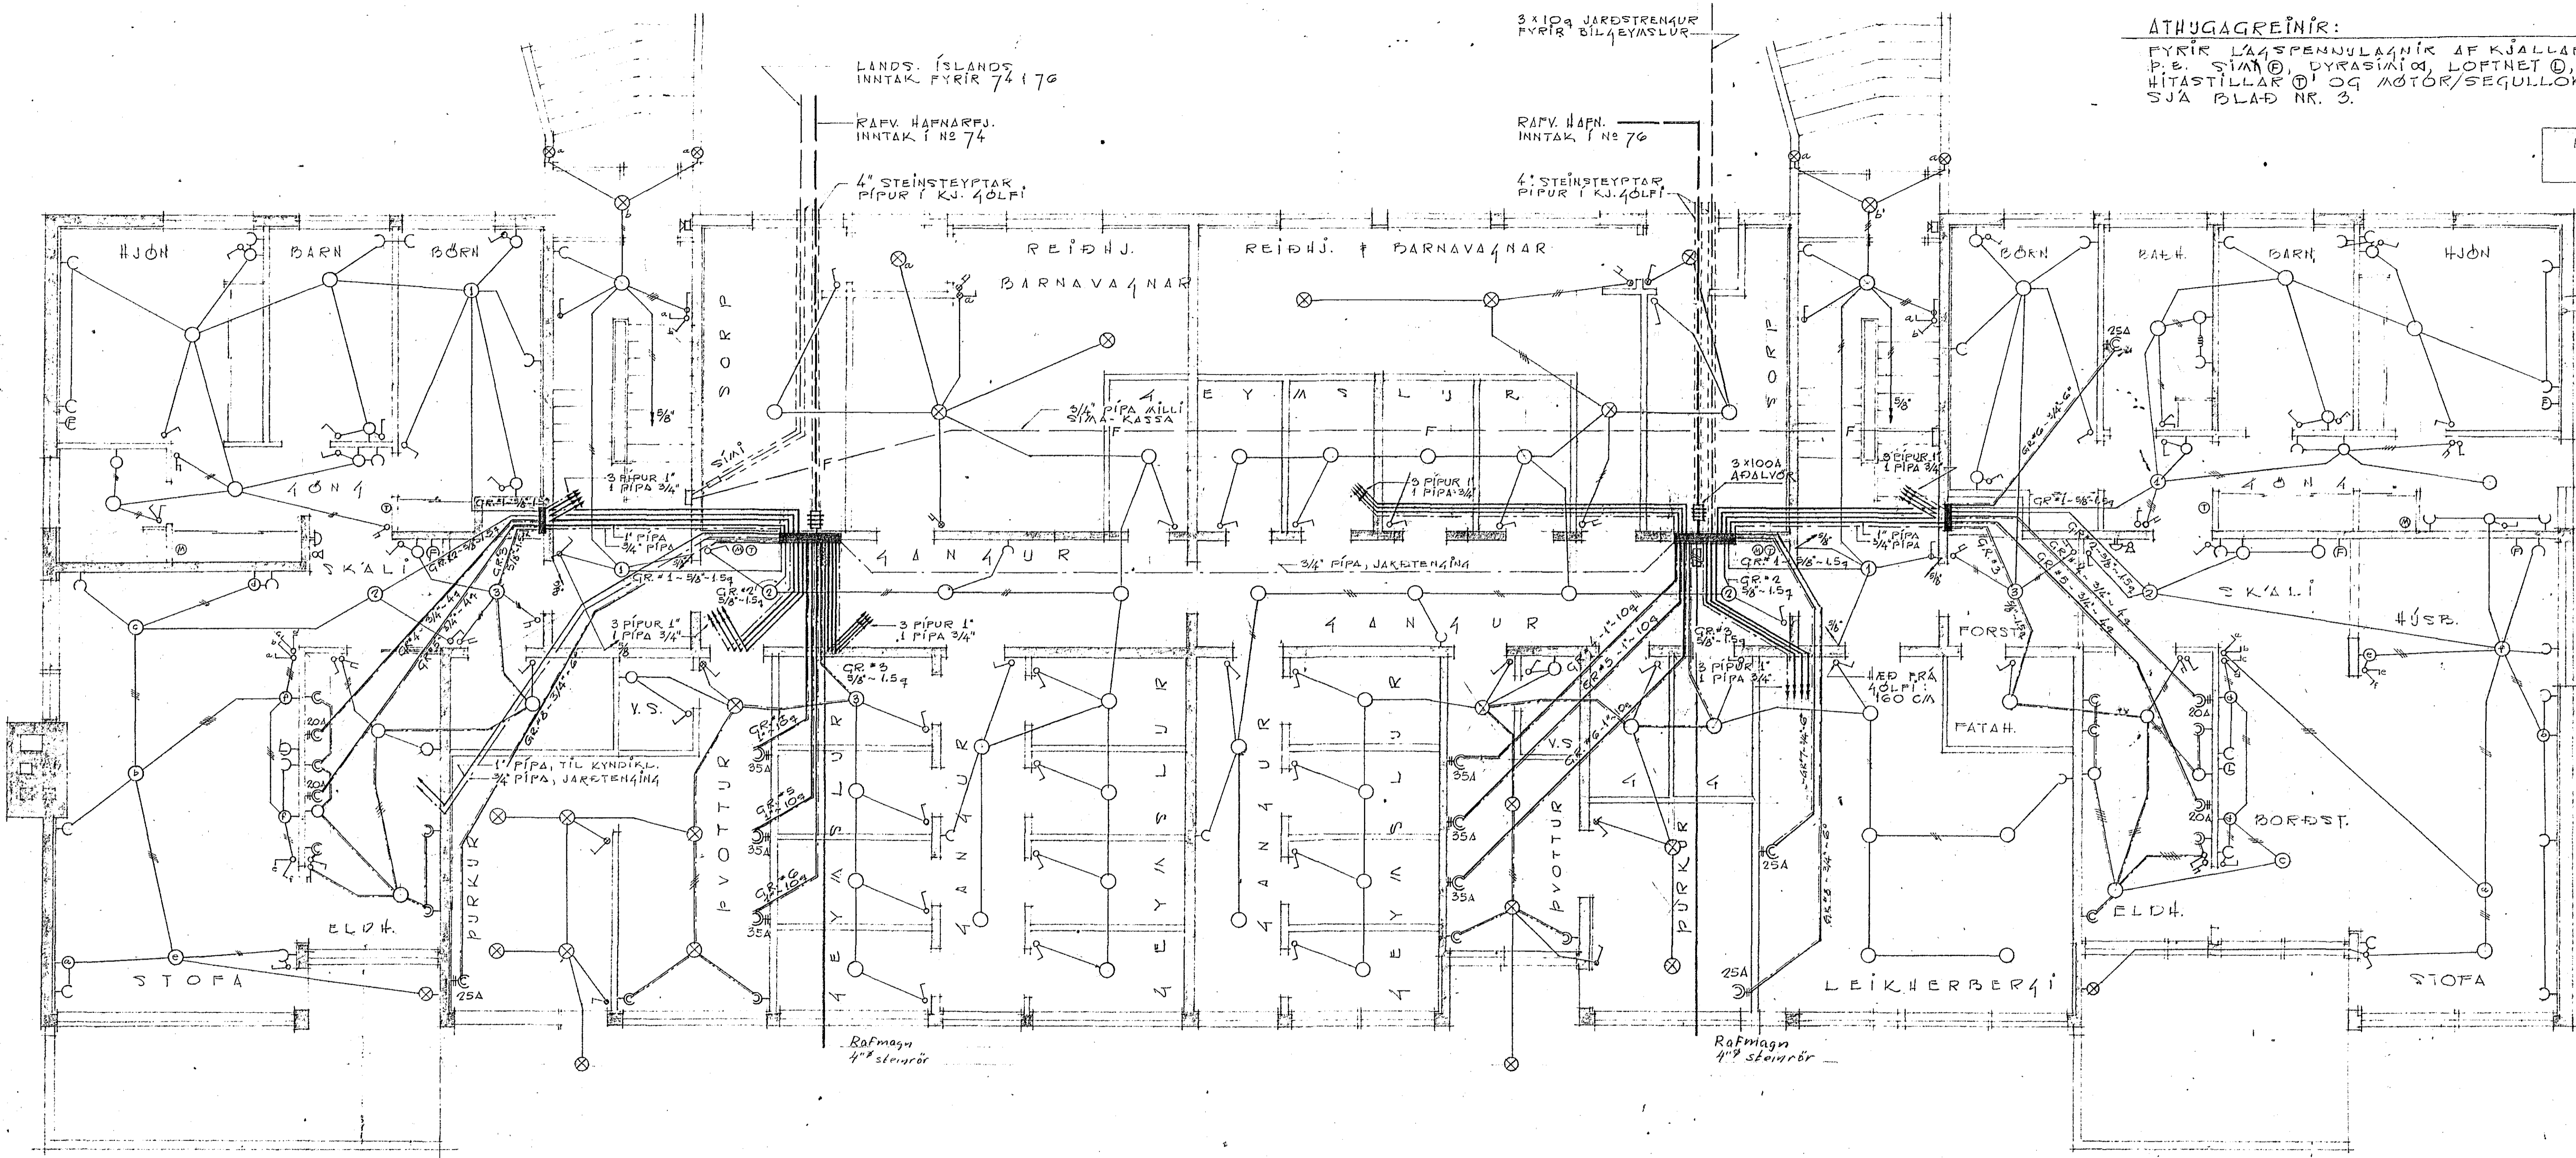

ÍBÚÐ #1

GRUNNMYND KJALLARI

ÍBÚÐ #2

MÖLBÝLIHÚS VIÐ ALFASKEIÐ 74-76
 RAFLAGNATEIKNING, MKV 1:50
 HAFNARFIRÐI Í APRIL 1965.
 R. Friðriksson