

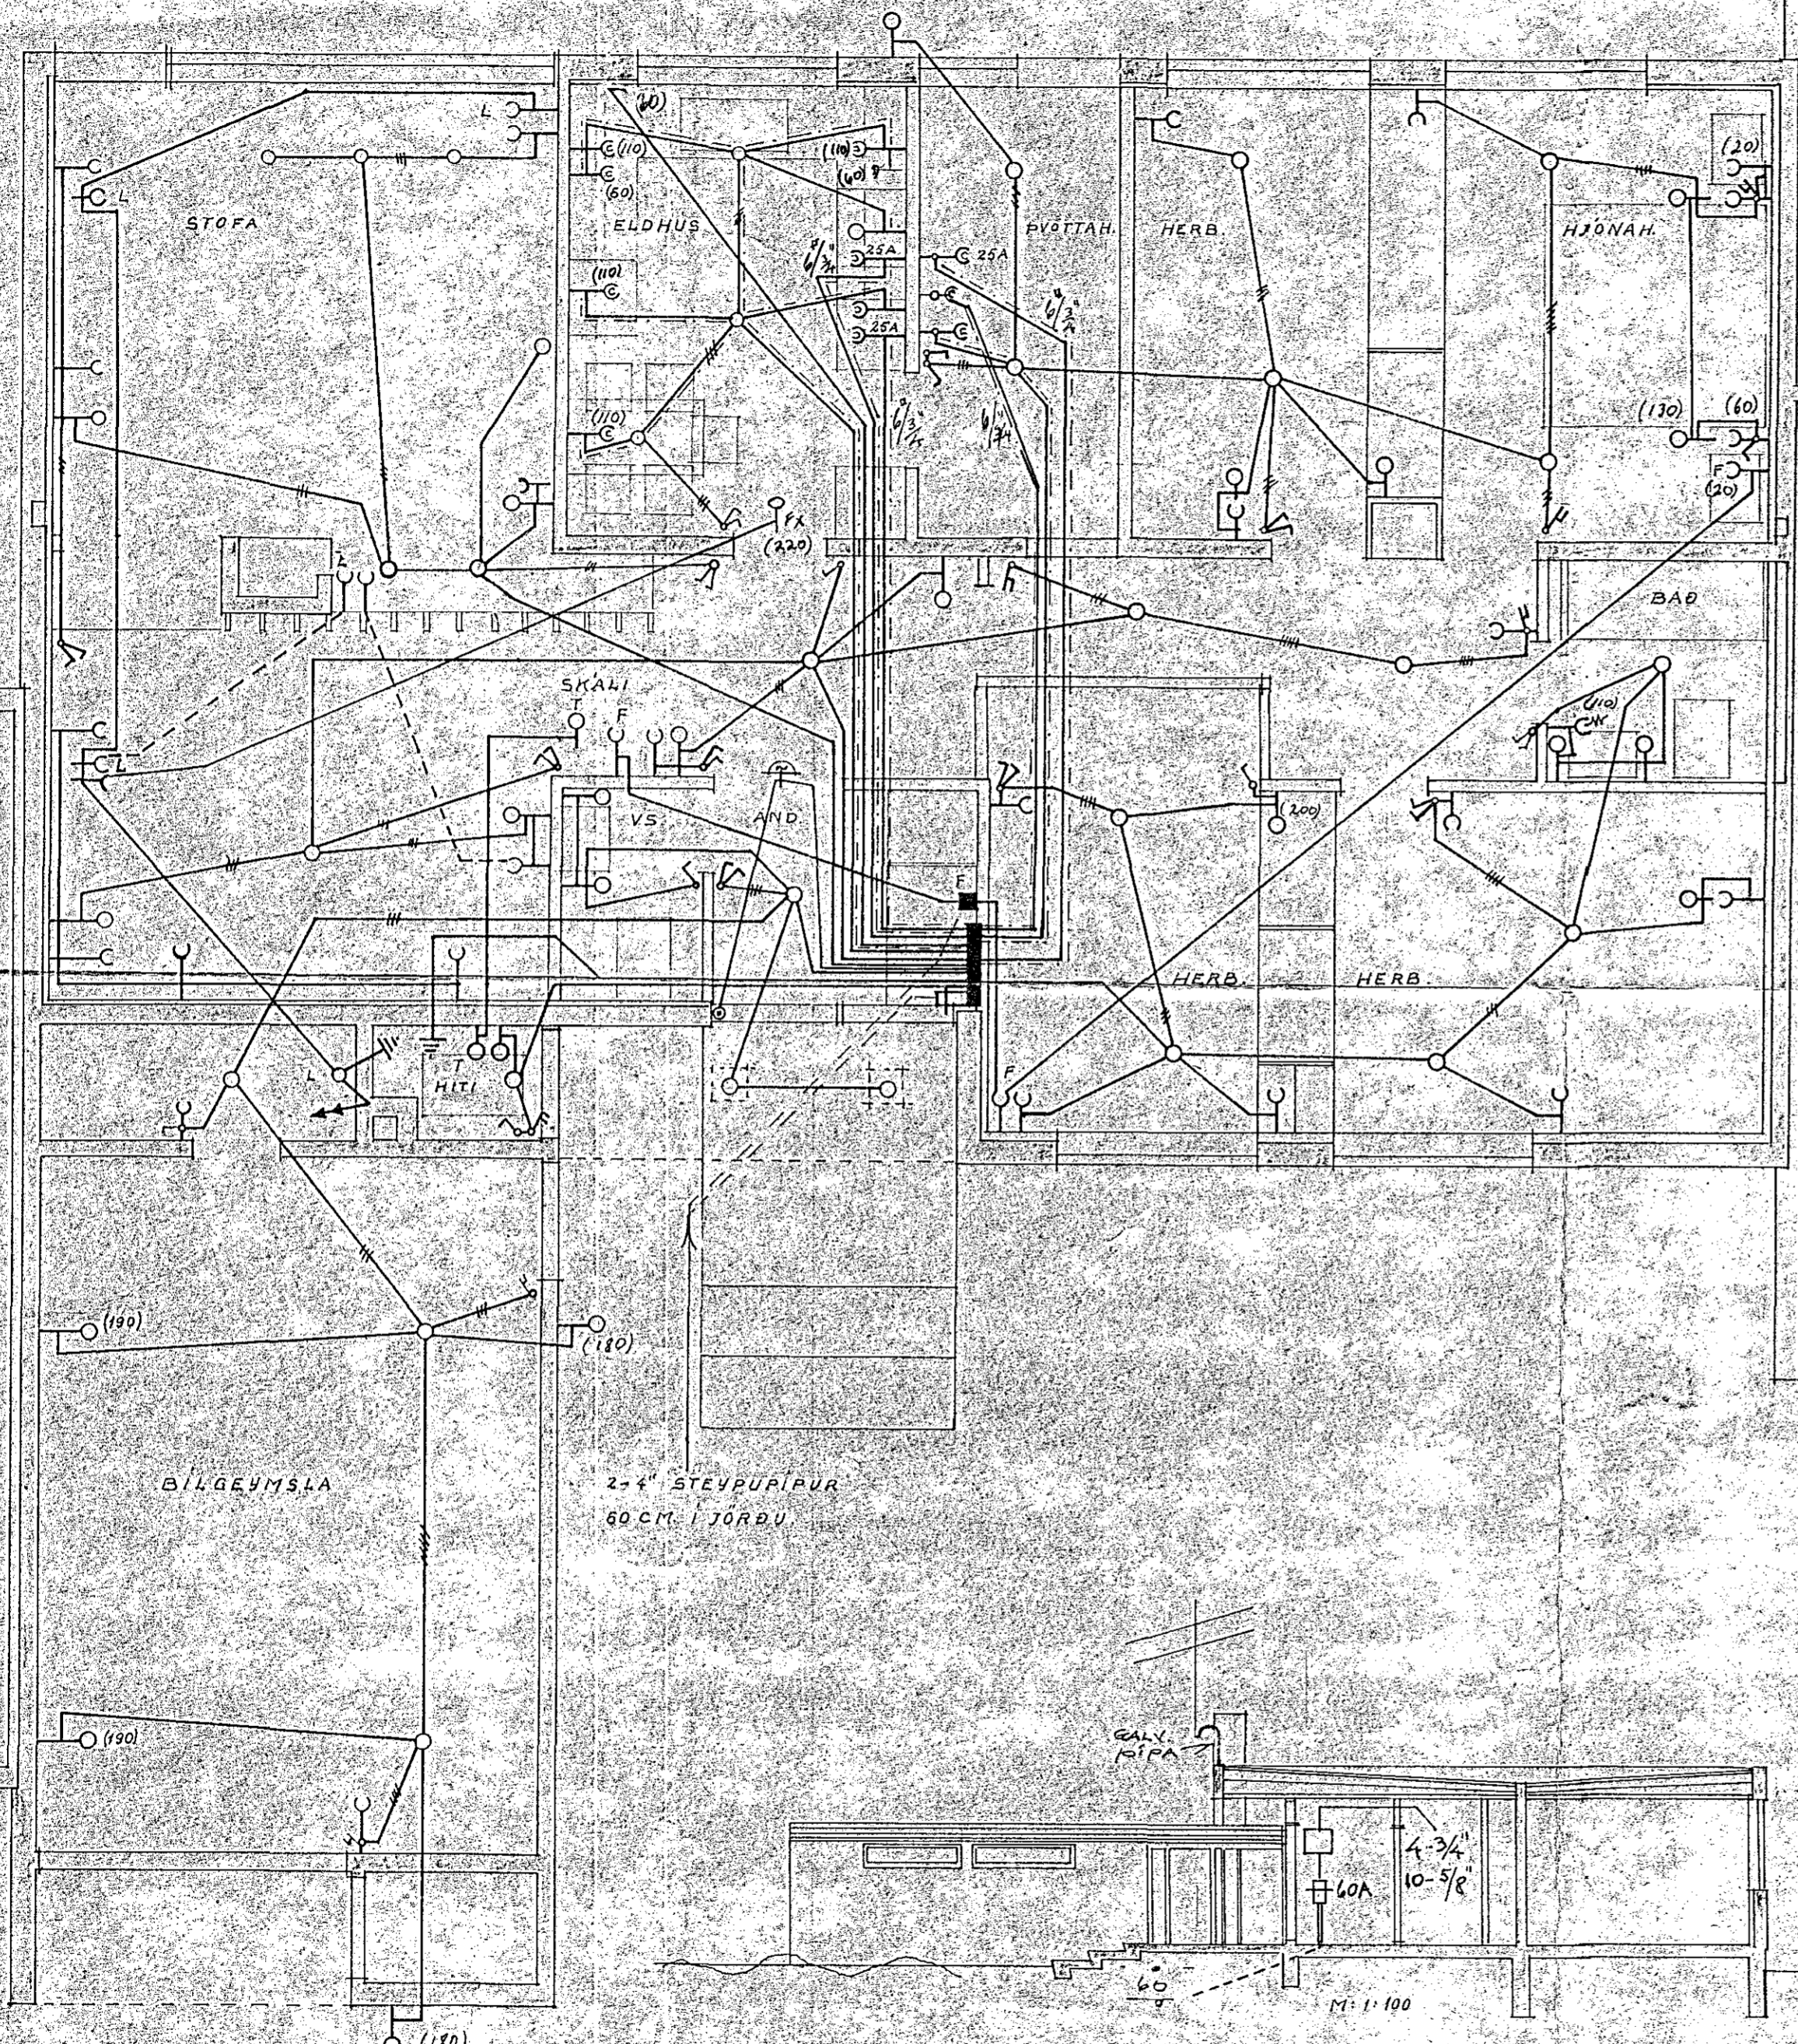


Inntök samþykkt 16.19. 1966
 f.h. RAÐVEITU HAFNARFIJARDAR
 Verkstjórn
 Elfrithamarður rallofna

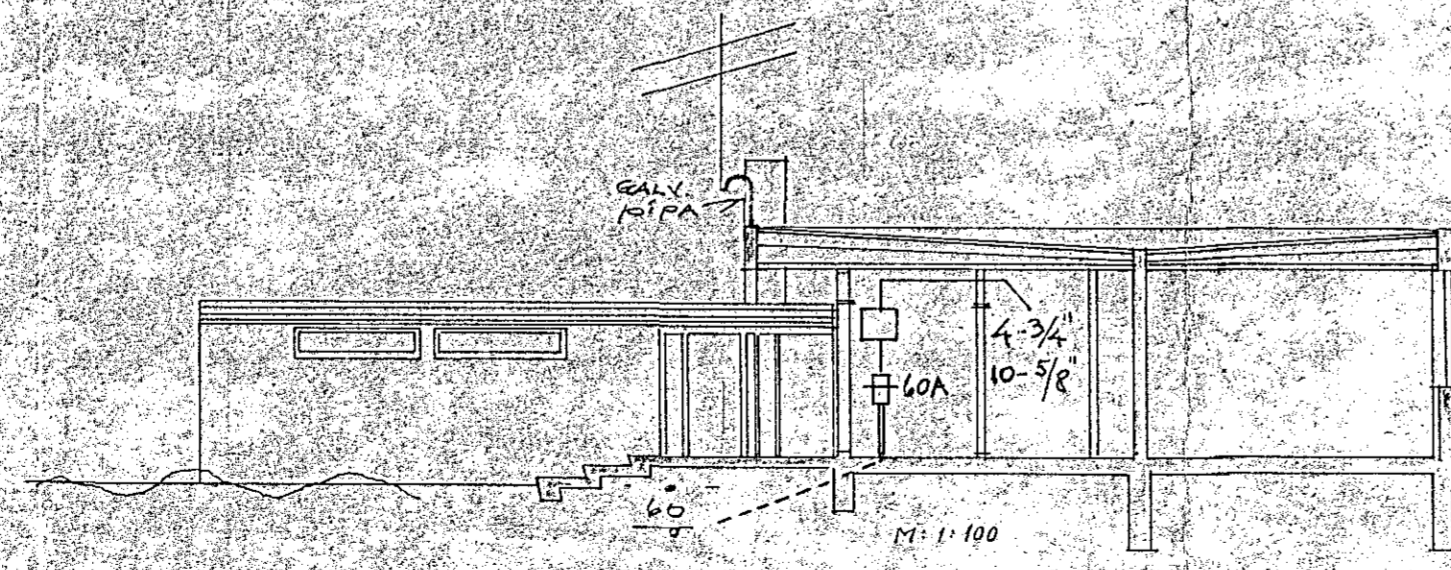

SKÝRINGAR:

1. ROFAR: 110 CM. FRA GÖLF.
2. TENGLAR: 20 CM. " " NEMA.
3. " " FYR ELDHÚSBORÐI - Í ÞVÖTTI: 110 CM.
4. " " FYRIR HELLUR BAKARÖFN: UNDIR TÆKJUM CA 70 CM. (SJA INNRETTINGA TEIKN.)
5. VEGGLJÓS: 165 CM. FRA GÖLF. NEMA ANNAD SE SÝNT Í SVIGUM.
6. HITALÍÐI: T; 135 CM.
7. LOFTNET: L; HATAALARI: FX, SÍMI: F: 20CM FRA GÖLF.
8. RAKVELATENGILL: -
9. YARKASSI: NR. 113 FRA JB.F EÐA SAMSVARANDI.

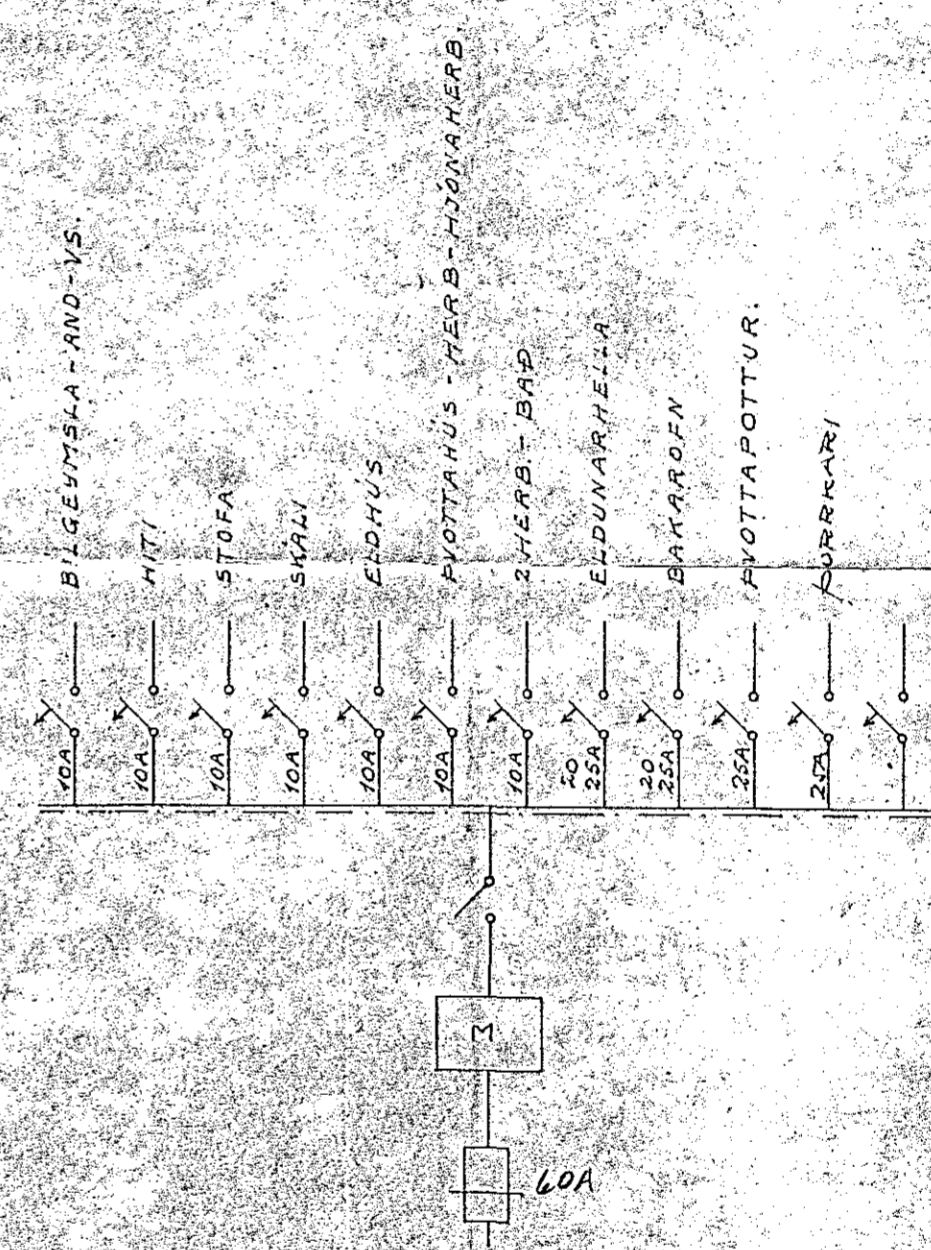

1035-
 Alfasteið 81

OLAFUR TÓMASSON VERKFR.		
HÚSNÆÐISMÁLASTOFNUN RÍKISINS		
KEDJUHÚS (INNRETTING 113)	VERK 215	
RAFLÖGN	M: 1:50	BLAD I AF I.
JAN. 1965	A.M.	NR. 337