

Inntök samþykkt 27.9. 1966




f. h. RAFVEITU HAFNARFIJARÐAR

Verktjóti

Olafur T. Olafsson

SKÝRINGAR:

1. ROFAR: 110 CM. FRÁ GÖLFI.
2. TENGLAR: 20 CM. " " NEMA:
3. " YFIR ELDHÚSBÖRÐI - Í ÞVOTTI: 110 CM.
4. " FYRIR HELLUR - BAKAROFN: UNDIR TÆKJUM CA 70 CM.
(SÍÐA INNRETTINGA TEIKN.)
5. VEGGLJÓÐS: 165 CM. FRÁ GÖLFI NEMA ANNAD SÉ SÝNT Í SVIGUM.
6. HITALÖBI: T; 135 CM "
7. LOFTNET: L; HATAKARI: FX, SÍMI: F: 20CM FRÁ GÖLFI.
8. RAKVELATENGING: CW
9. VARKASSI: NR.113 FRÁ J.B.P. EÐA SAMSVARANDI.

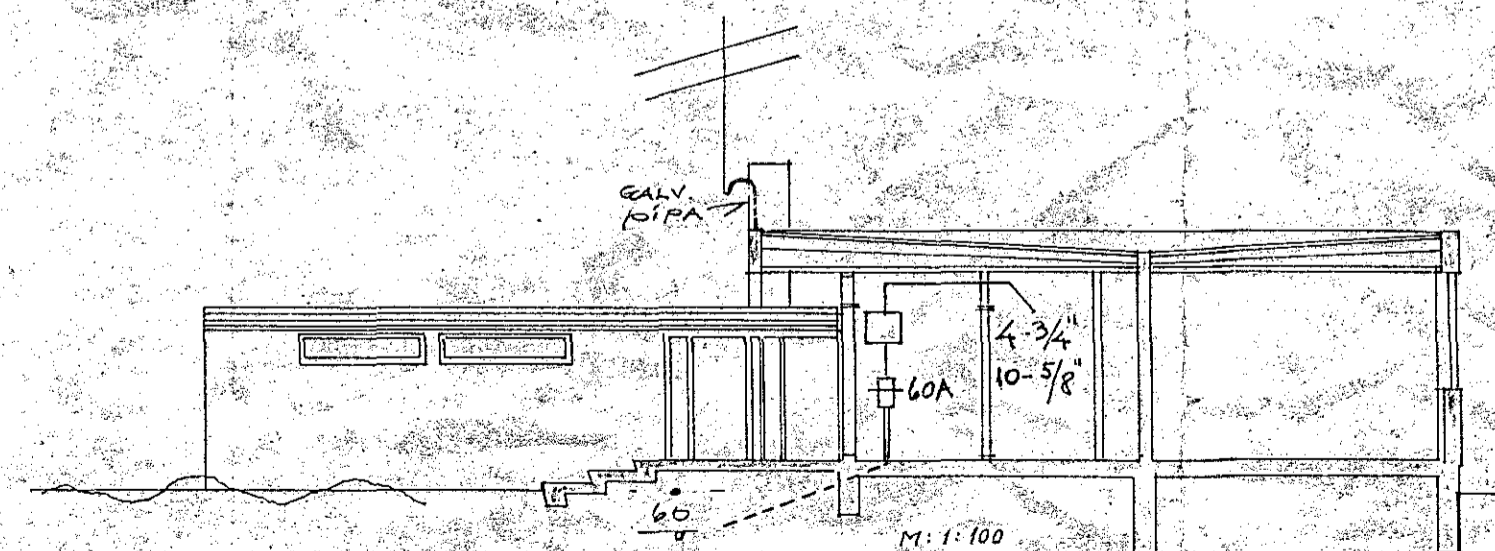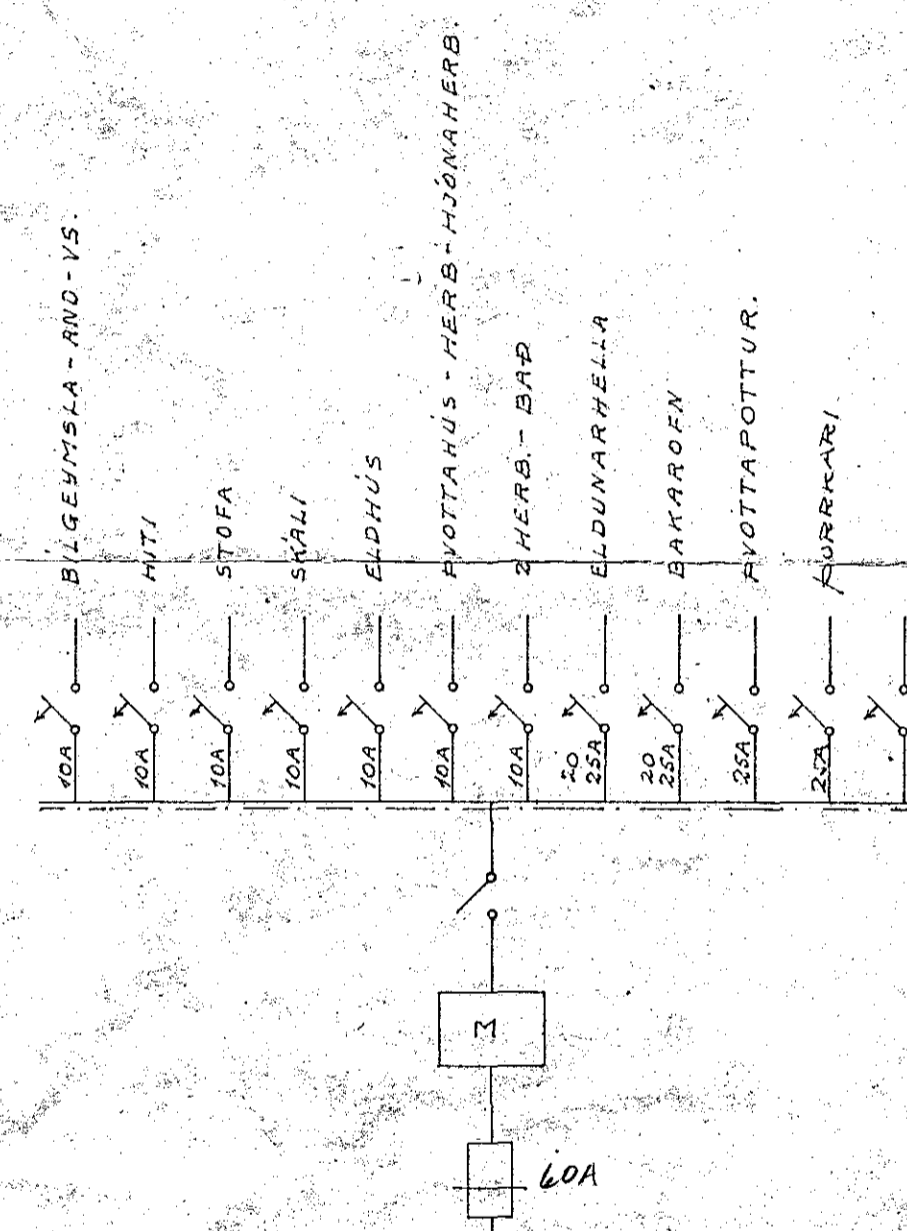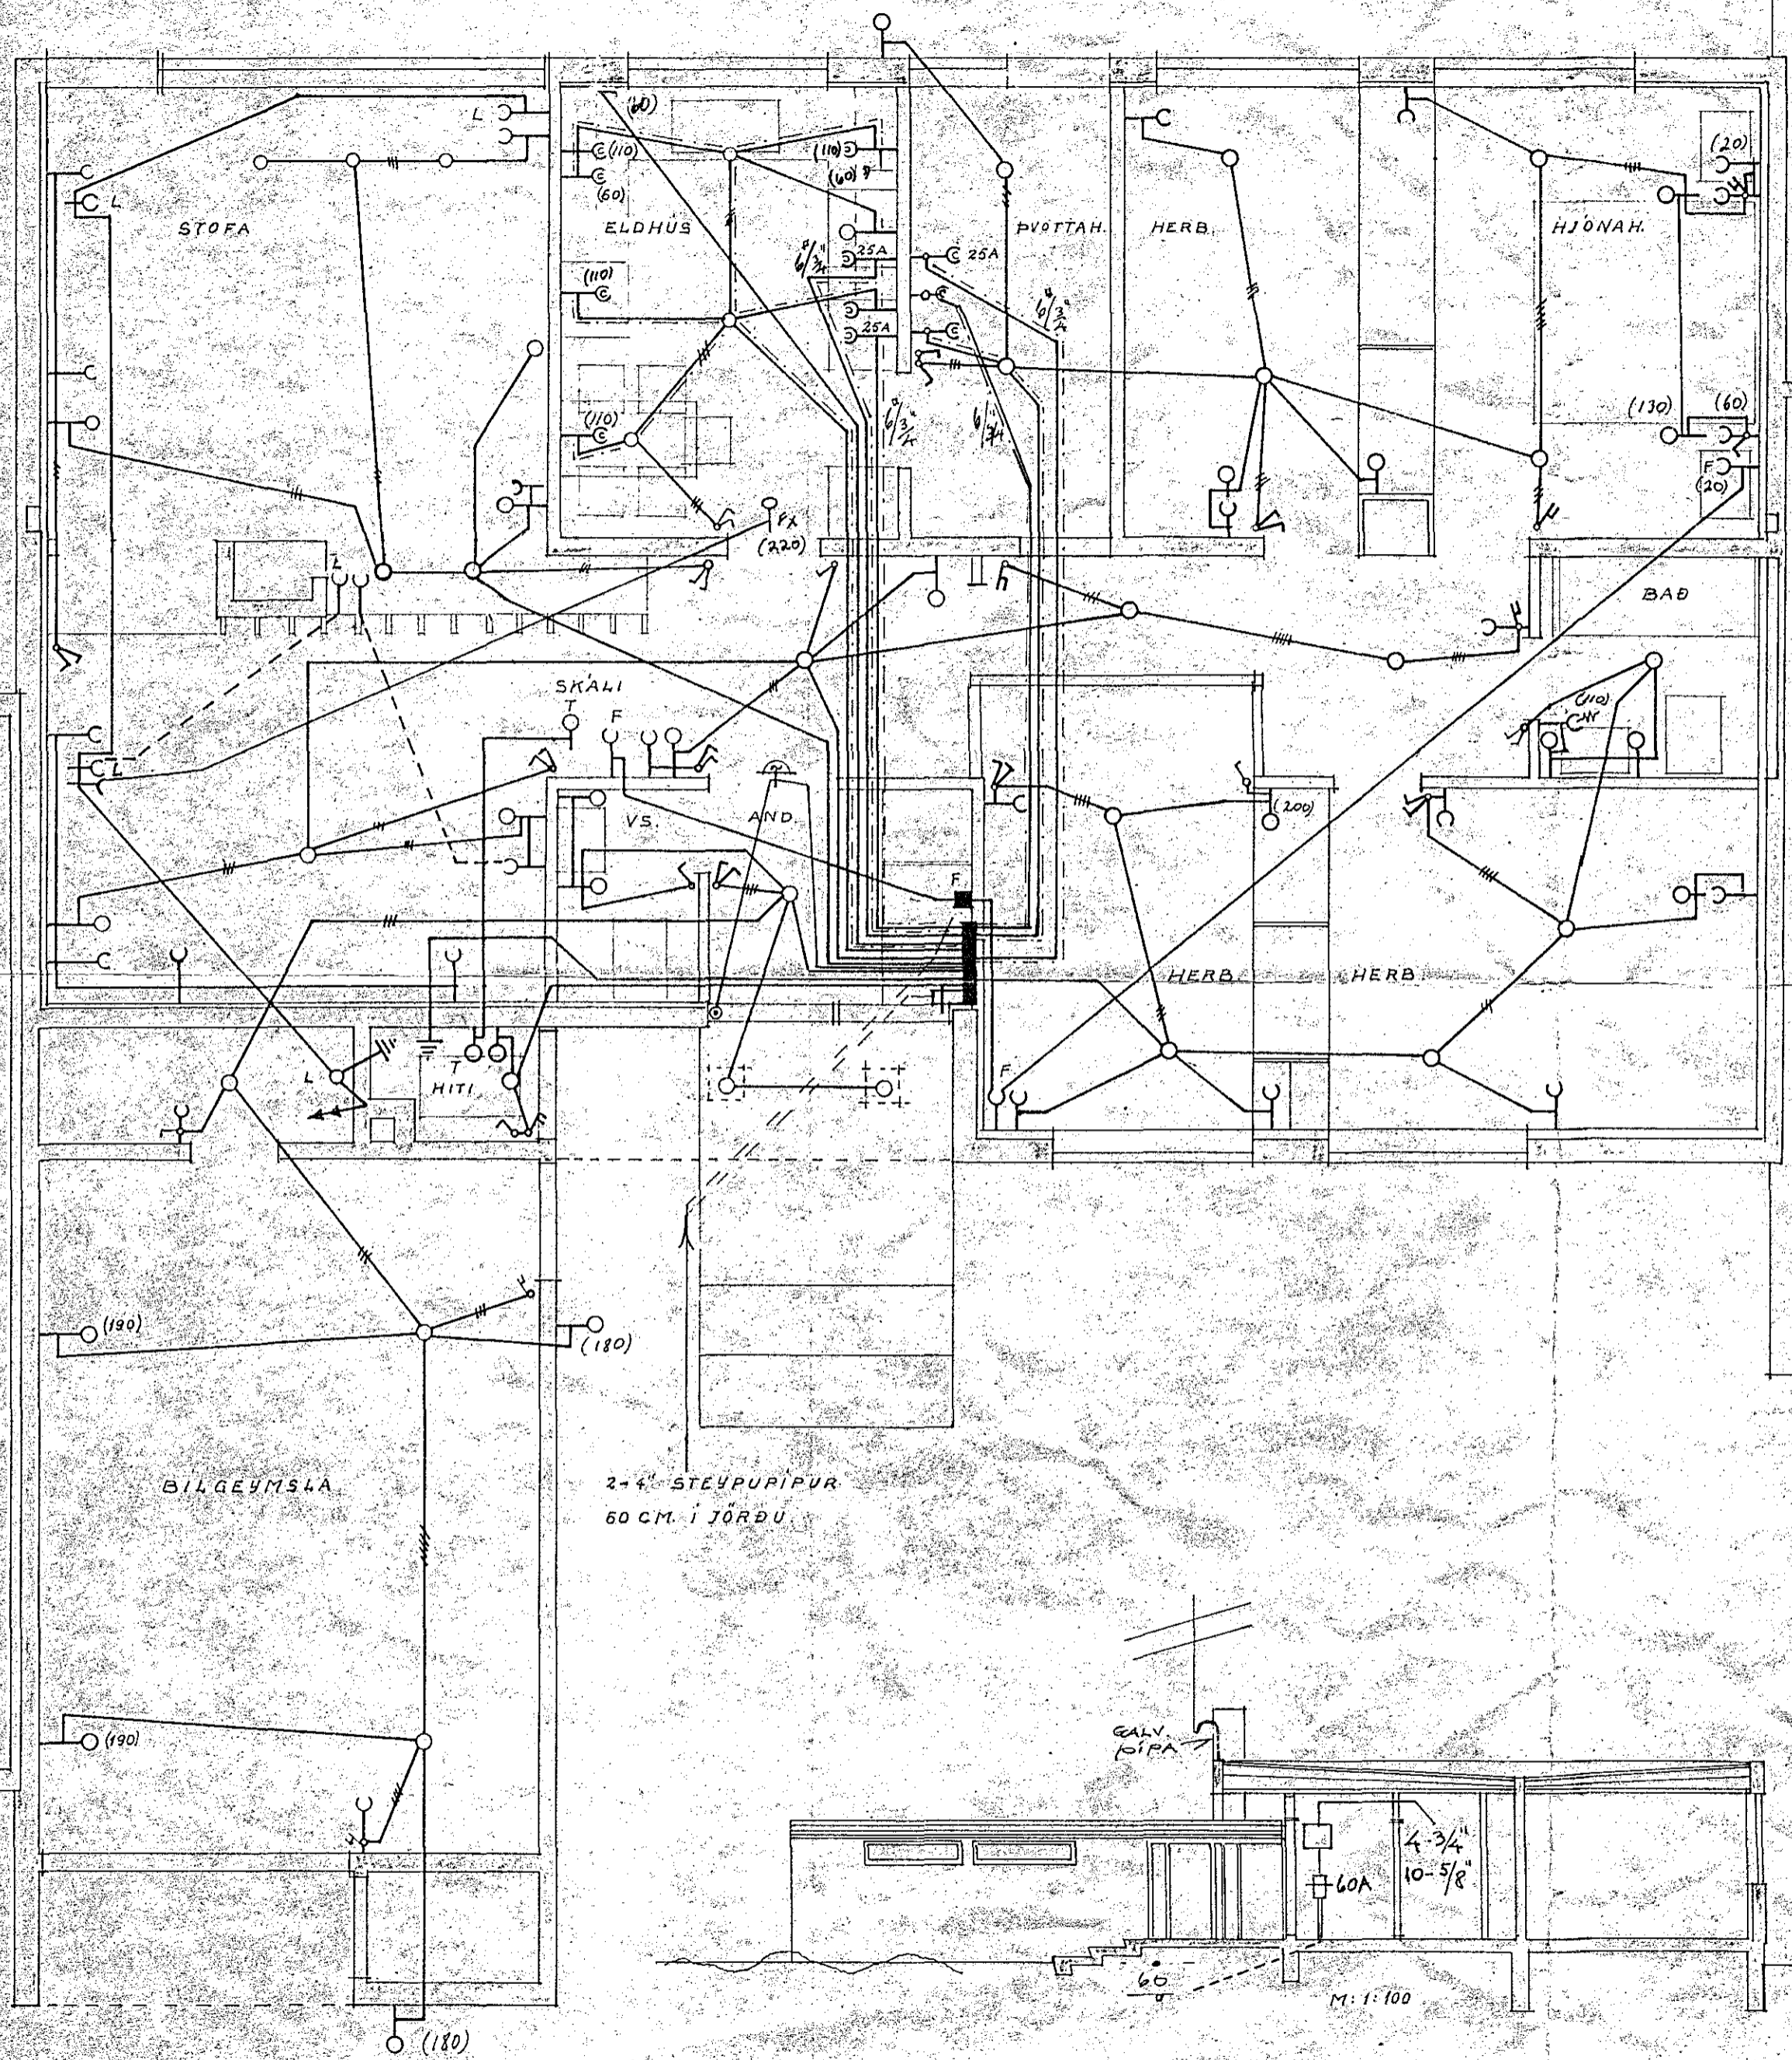

Alfaskeið 89 1041-

OLAFUR TÓMASSON VERKFR.		
HÚSNEDISMÁLASTÖFNUN RÍKISINS		
KEDJUHÚS. (INNRETTING 143)	VERK 215	
RAFLÖGN	M: 1:50	BLAÐ 1 AF 1
JAN. 1965	A.M.	NR. 337