


Húsvella nr. 1968 Teikning nr. 1124
 Samþykkt þ. 14/5 1968
 f. h. RAÐVEITU HAFNARFIJARÐAR
 Eltíðisráðgjafi
 Eltíðisráðgjafi


Inntök samþykkt 14/5. 1968
 f. h. RAÐVEITU HAFNARFIJARÐAR

Eltíðisráðgjafi

BREYTING YIÐ RAFL. TEIKN.
 NR. 3-60 DAGS 1. OKT 1960

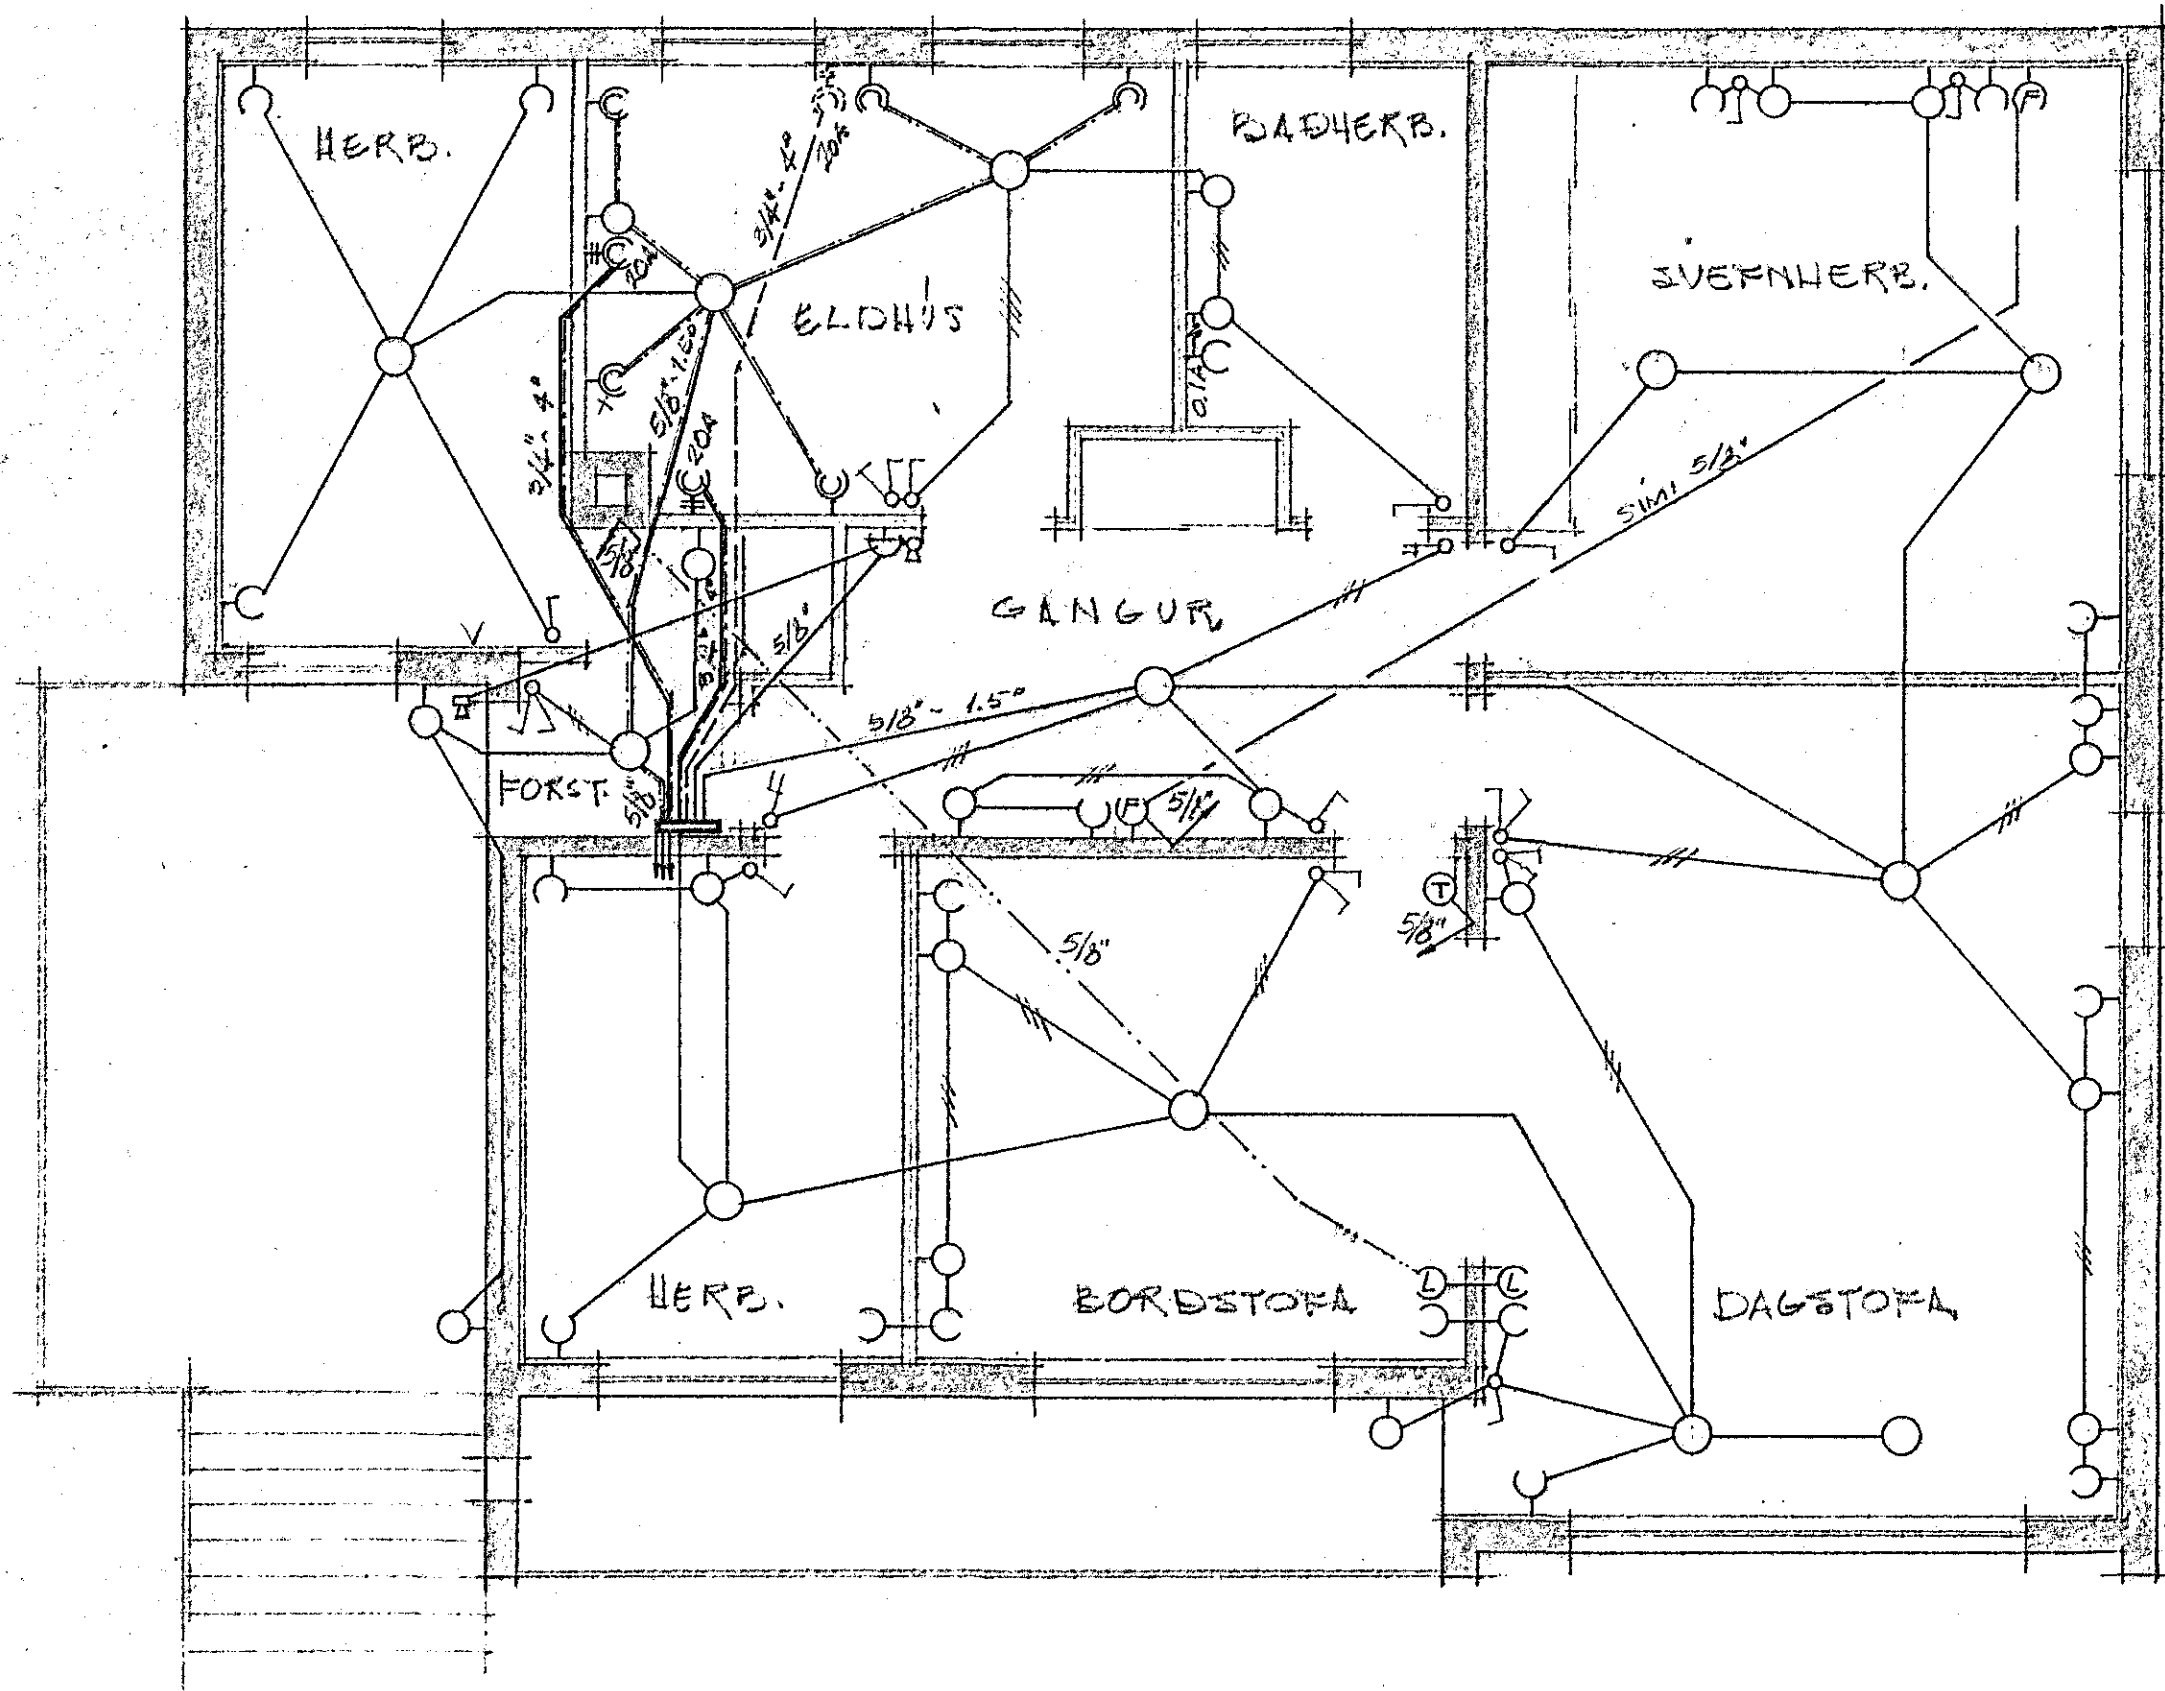

GRUNNMYND 1. HÆÐ

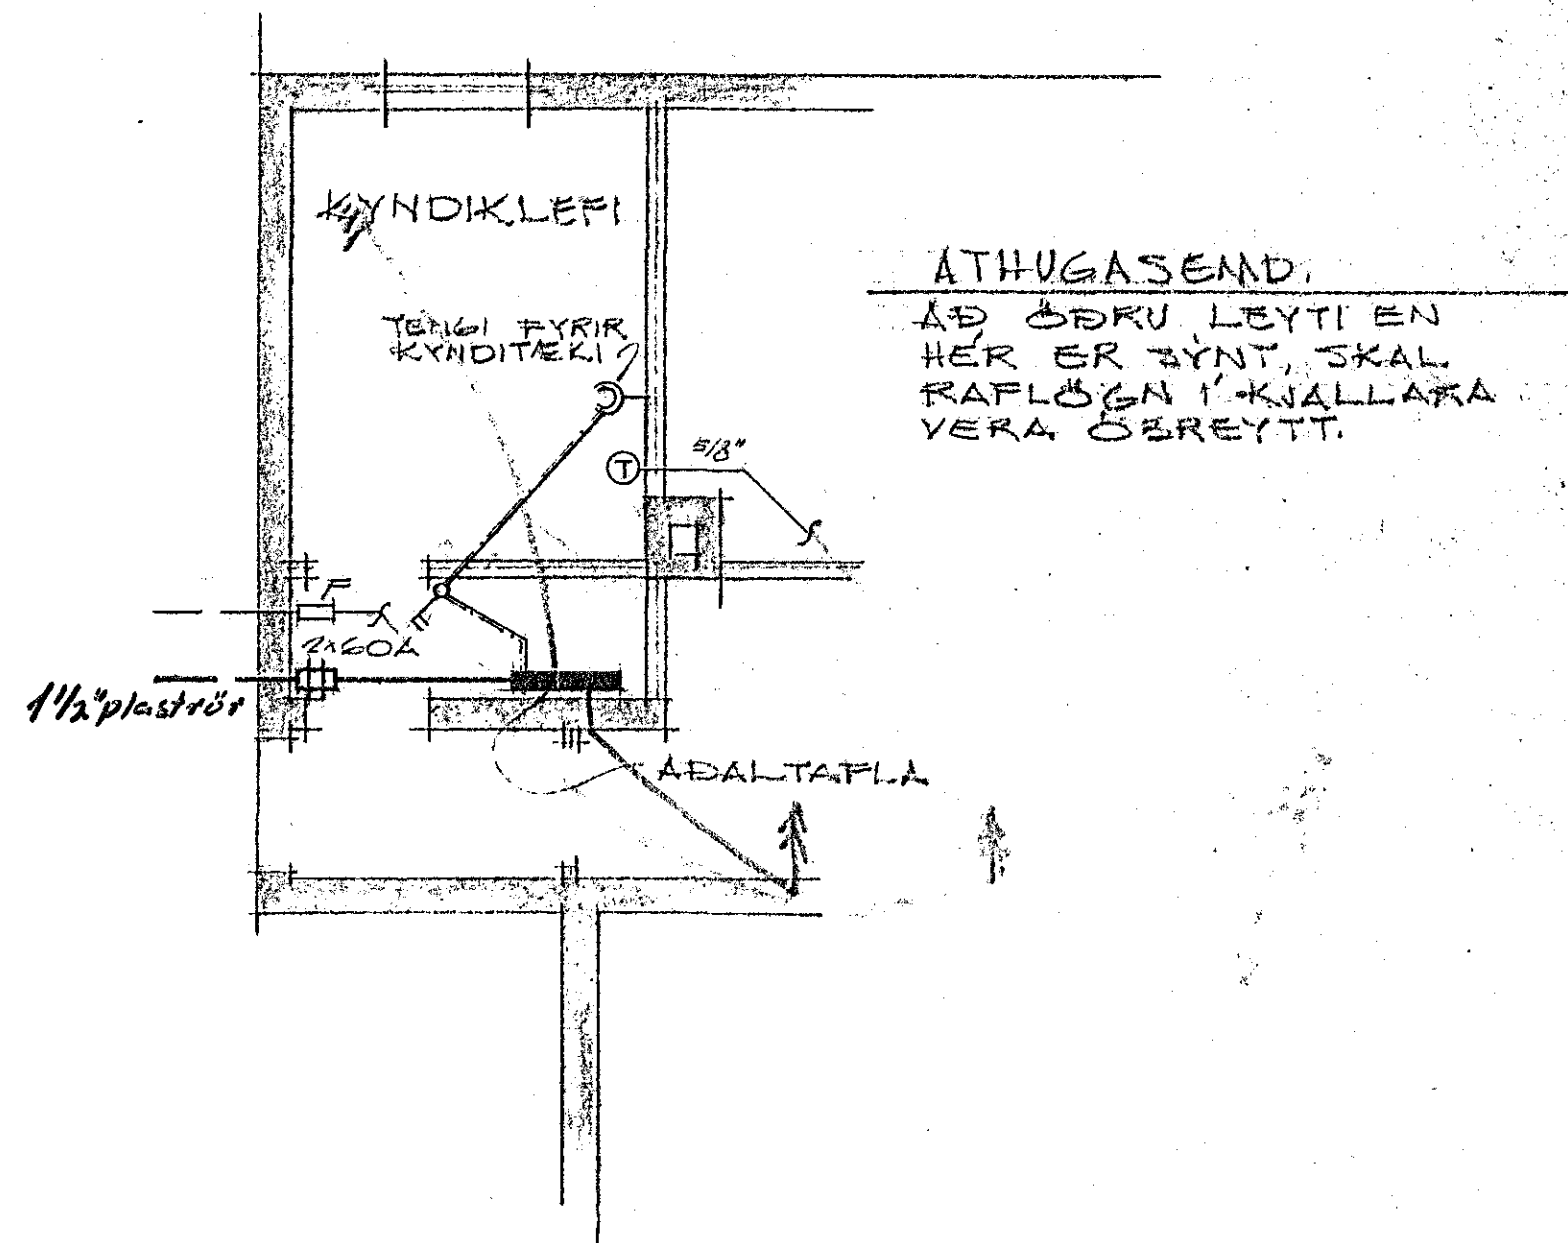

KJALLARI 1124

RÚNAR GJEMUNDSSON
 MÓÐARDEI 14. HAFNARFI
 GRÆNAKINN 23
 BREYTING Á
 RAFL. TEIKN.
 HAFNARFI 1 APR. 1968
 R. G. G. G.