



Grunnmynd I hæðar

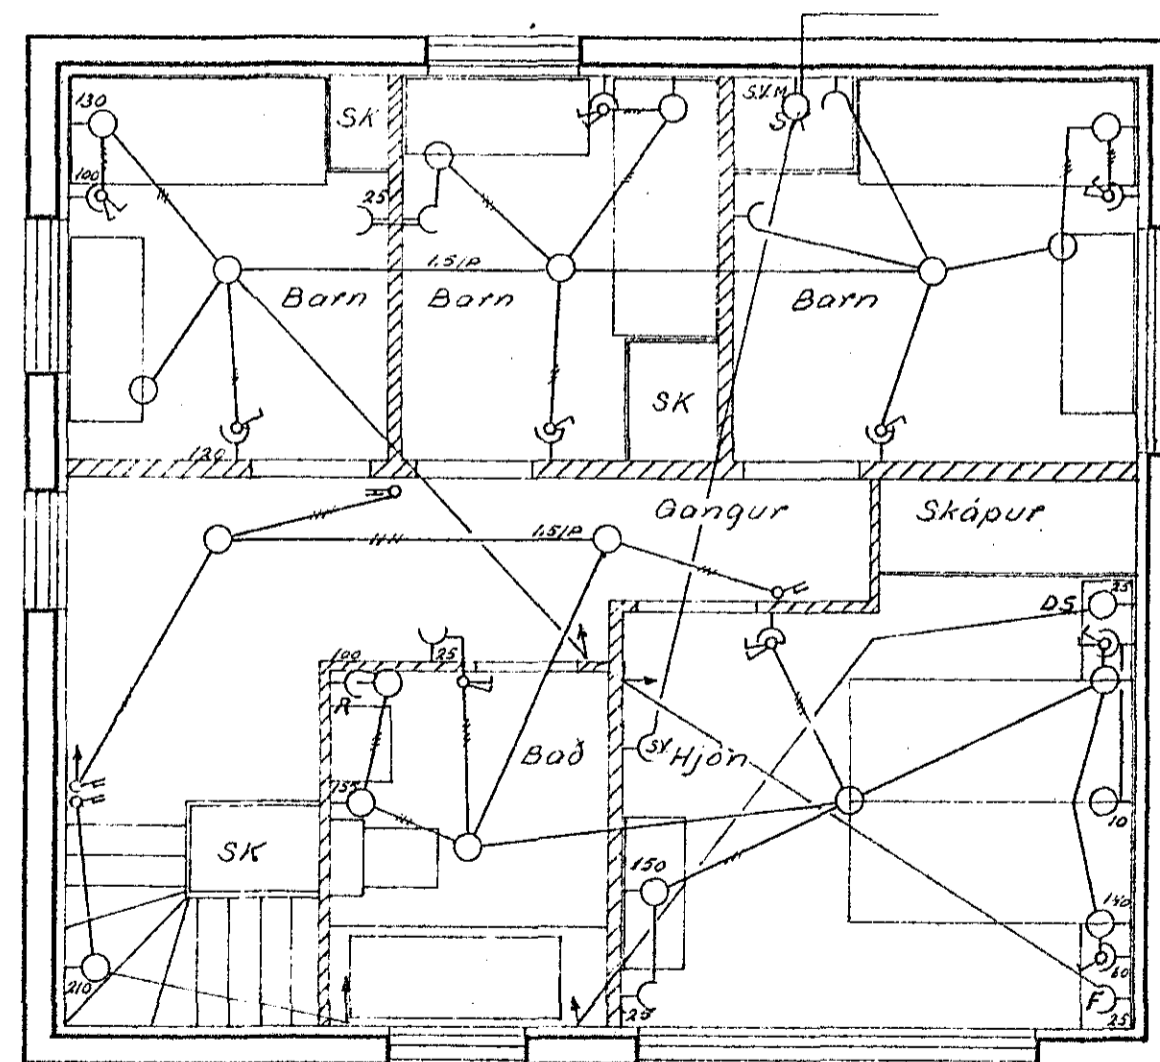

II hæð

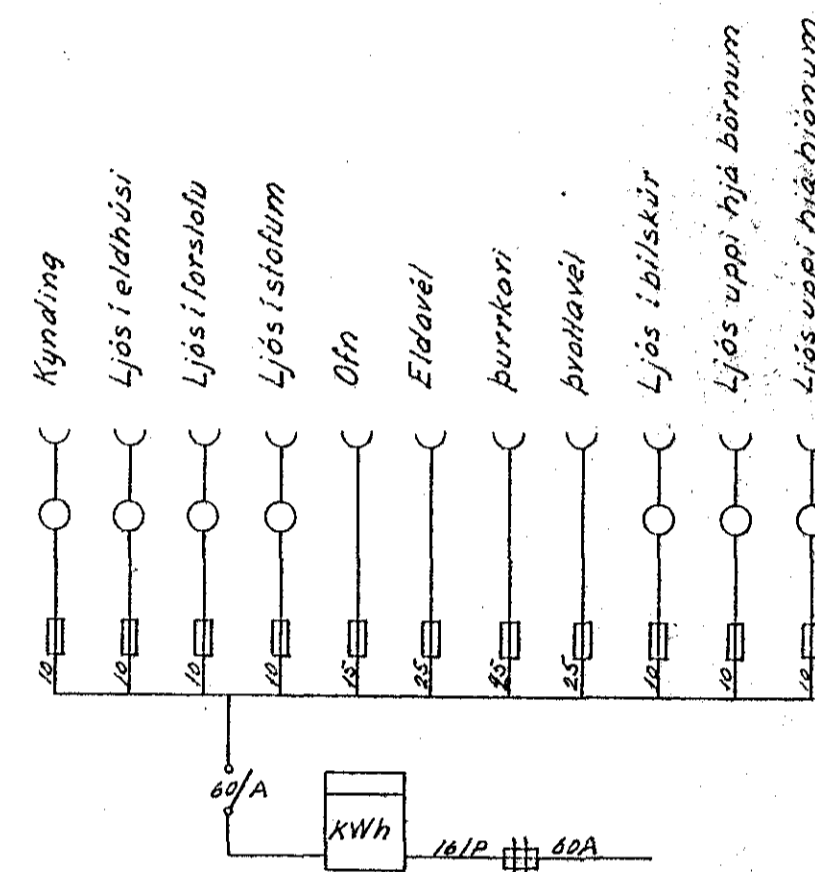

Einpóla tengimynd

1093

DAGS	NAFN	HVERFISGATA 23 C.	KVARDI 1:50
1967 Febrúar			
TEIKN	S.V.Þ.		
Teiknað eftir lögn sem fyrir er í I. hæð		Raflagnateikning Stefán V. Þorsteinsson	

Rollögn í II. hæð teiknuð í janúar 1969