


Inntök samþykkt 5.110.1966
 t.h. RAFVEITU HAFNARFJARDAR
 Verkskipti
Ólafur Skarphéðinn

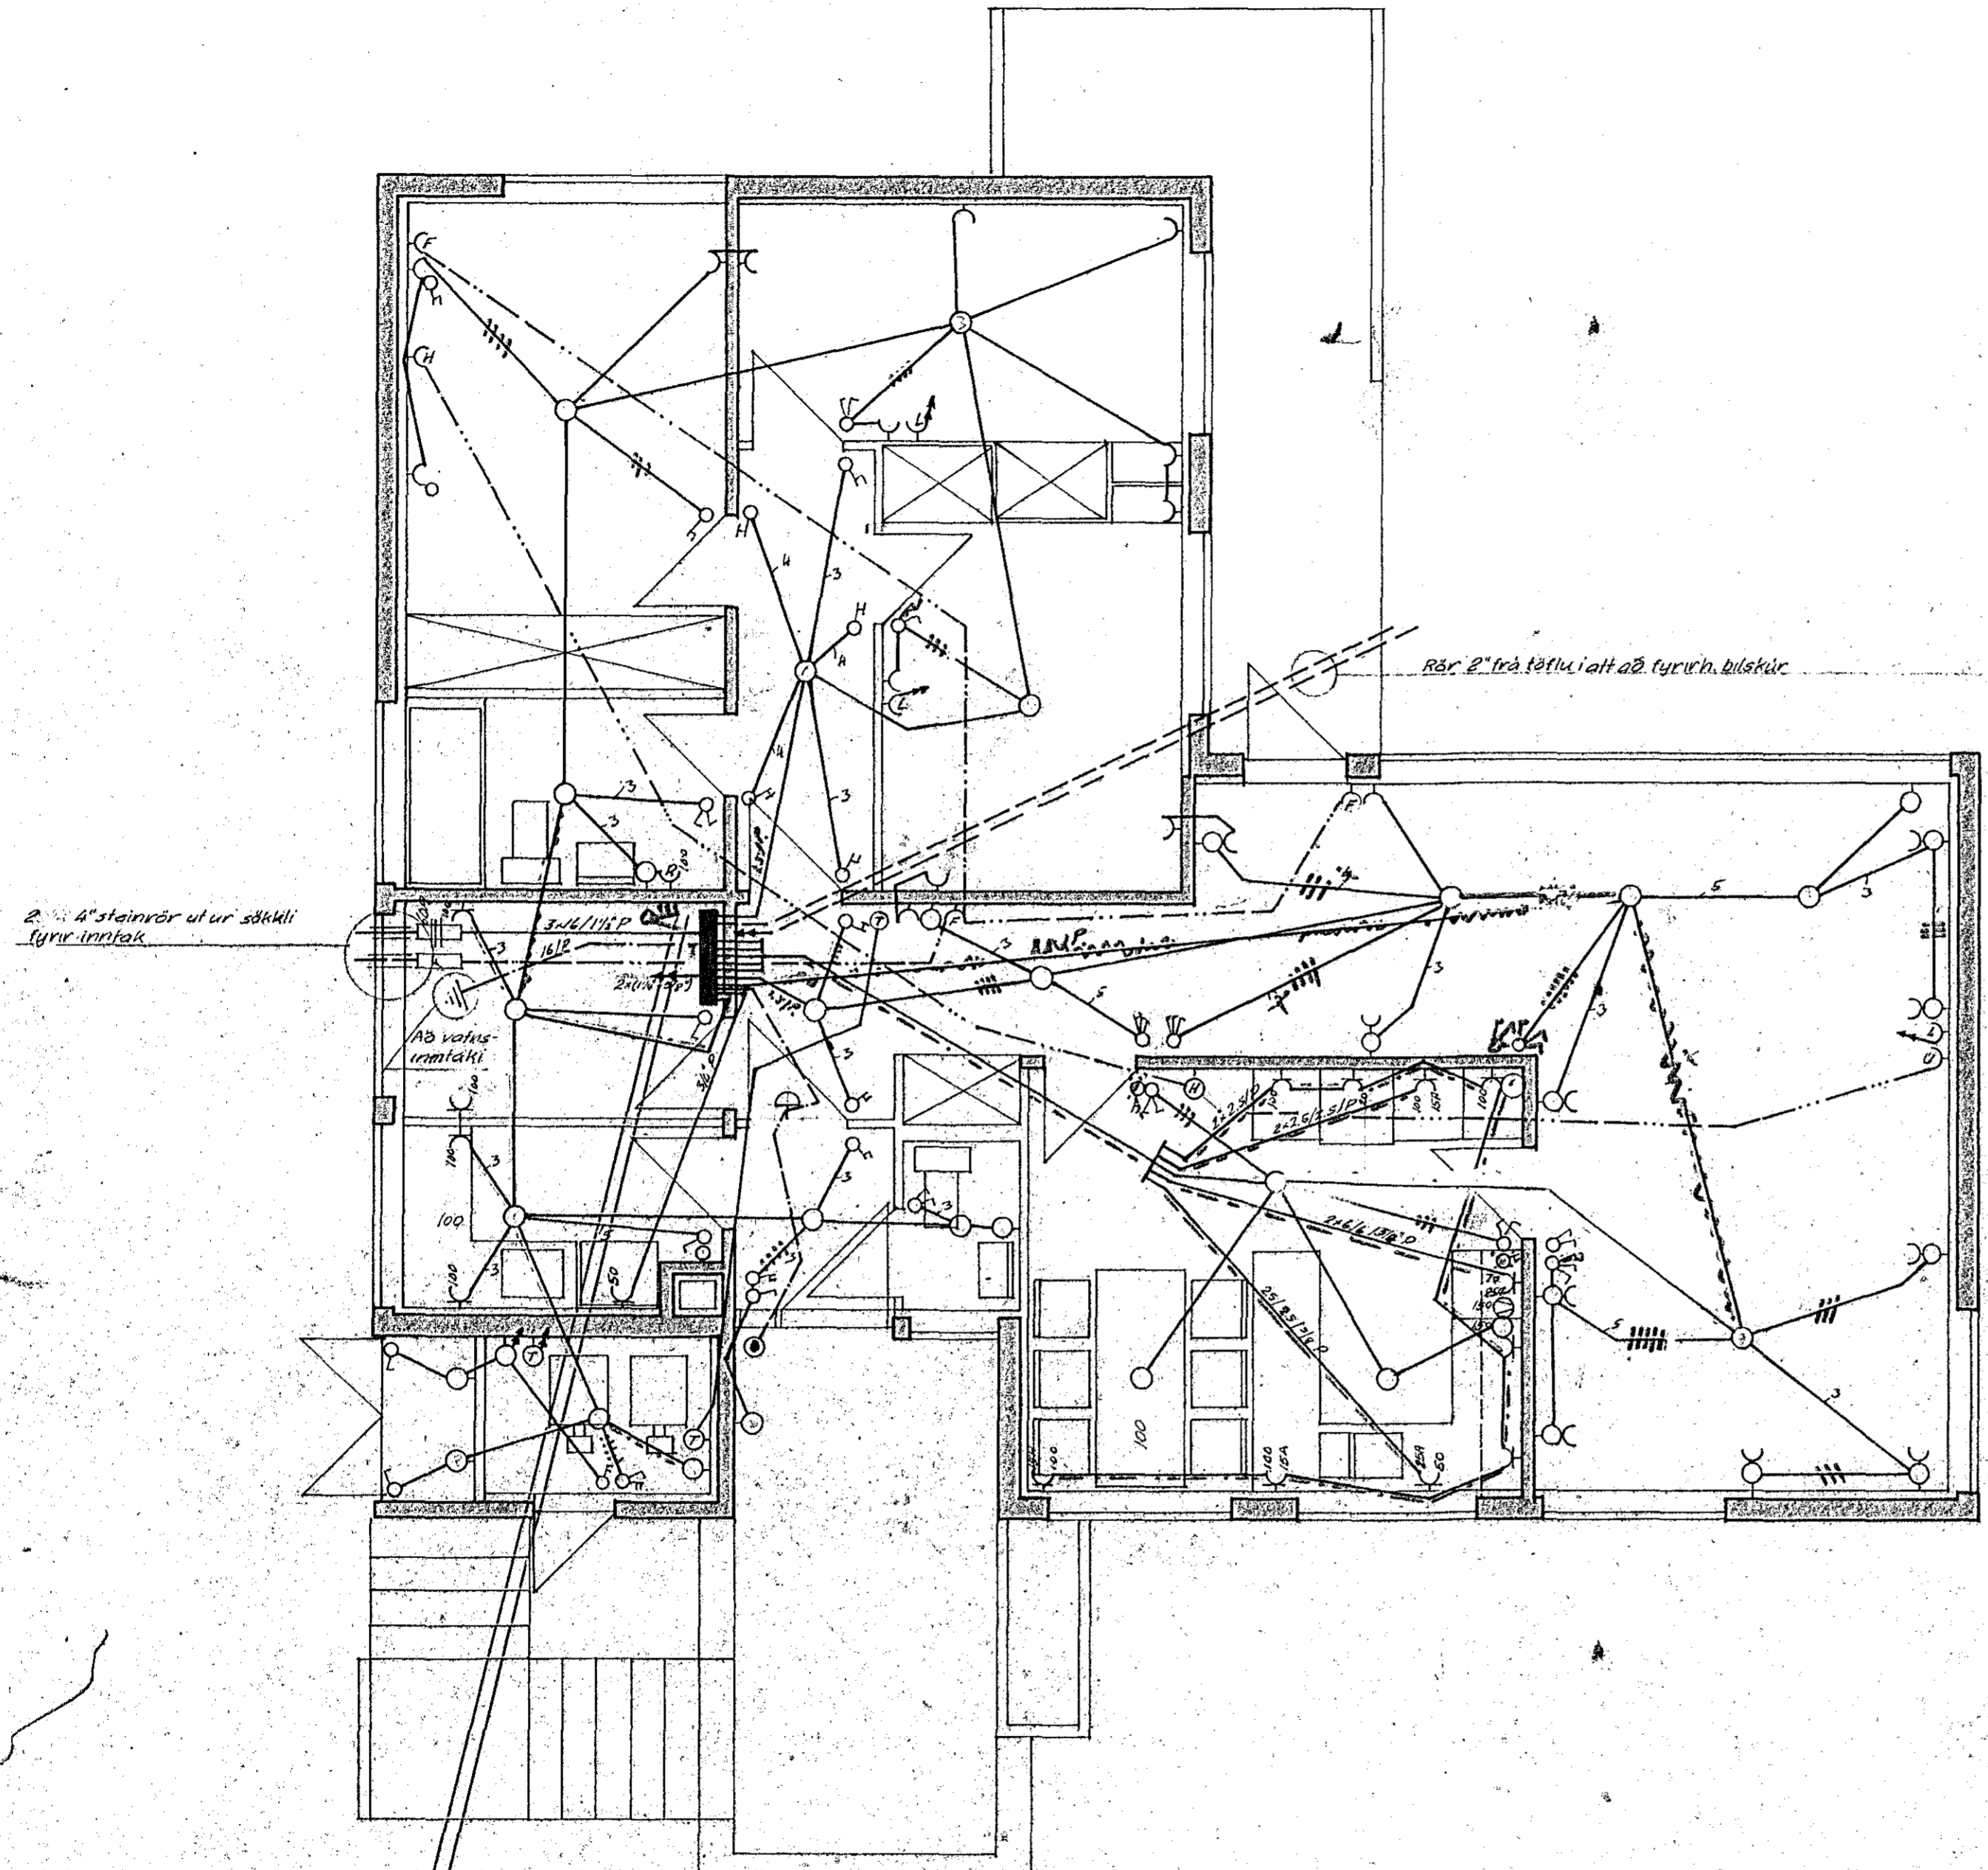

- Skýringar**
1. Hæð rofa se 110cm frá gólfi
 2. Hæð tengla se 20cm frá golti nema annað se getið
 3. " Veggjösa " 150 " " " "
 4. " Símatengla 20 " " " "
 5. " loftnets tengla 20 " " " "
 6. " Hilaliða " 150 " " " "
 7. " Hatalara " 150 " " " "
 8. A öllum rofastöðum-se tengill-fyrir-rygsugu-o.ph.

Öll mál eru í cm.

2. n. 2" plastörur íd fyrir ströppur,
 dýpsd 0,7 mtr. miðad við vandrættast jarðlag.
 Innsaka farist að höfllu.
Ólafur Skarphéðinn

Dags	Maðn	Anton Björnsson MTFI
Undirb.	Mað 66	
Teikni.	Mað 66	
Mkv	Kviholt 12 Hafnarfirði	
1:50	Raflogn 1. hæðar	
		Blað 1 af 3