




F. SÍMI
 U. ÚTVARPS og SJÓNVARPSLOFTNET
 S. DIRA og INNHÁS SÍMI

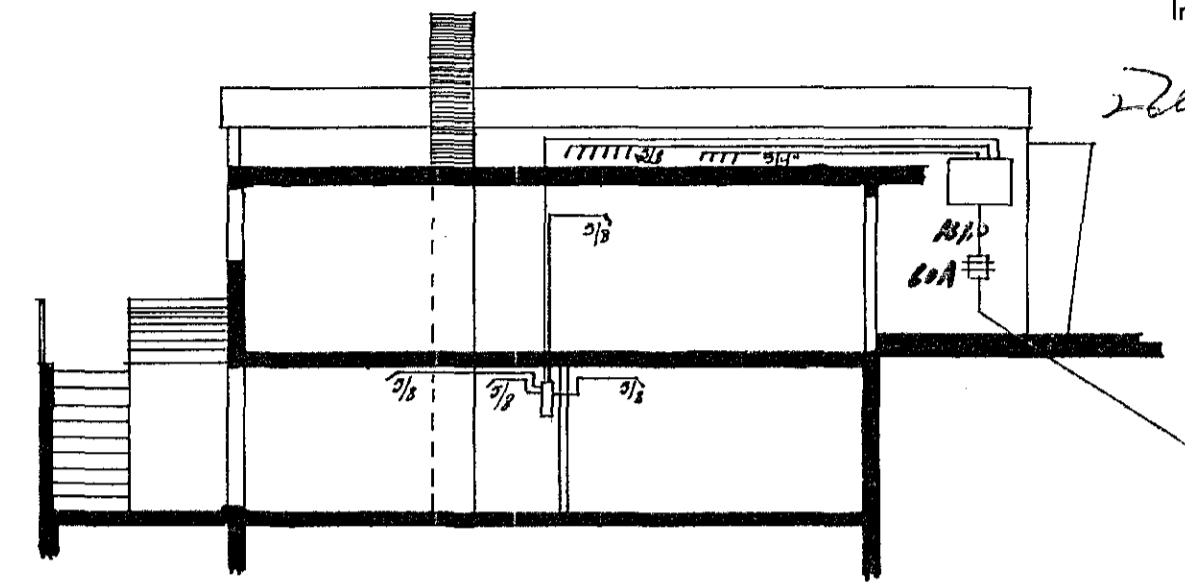

Inntök samþykkt 21/9. 1967
 Í. H. RAFVEITU HAFNARFIJARÐAR
 Stefnir d. Þorsteinsson

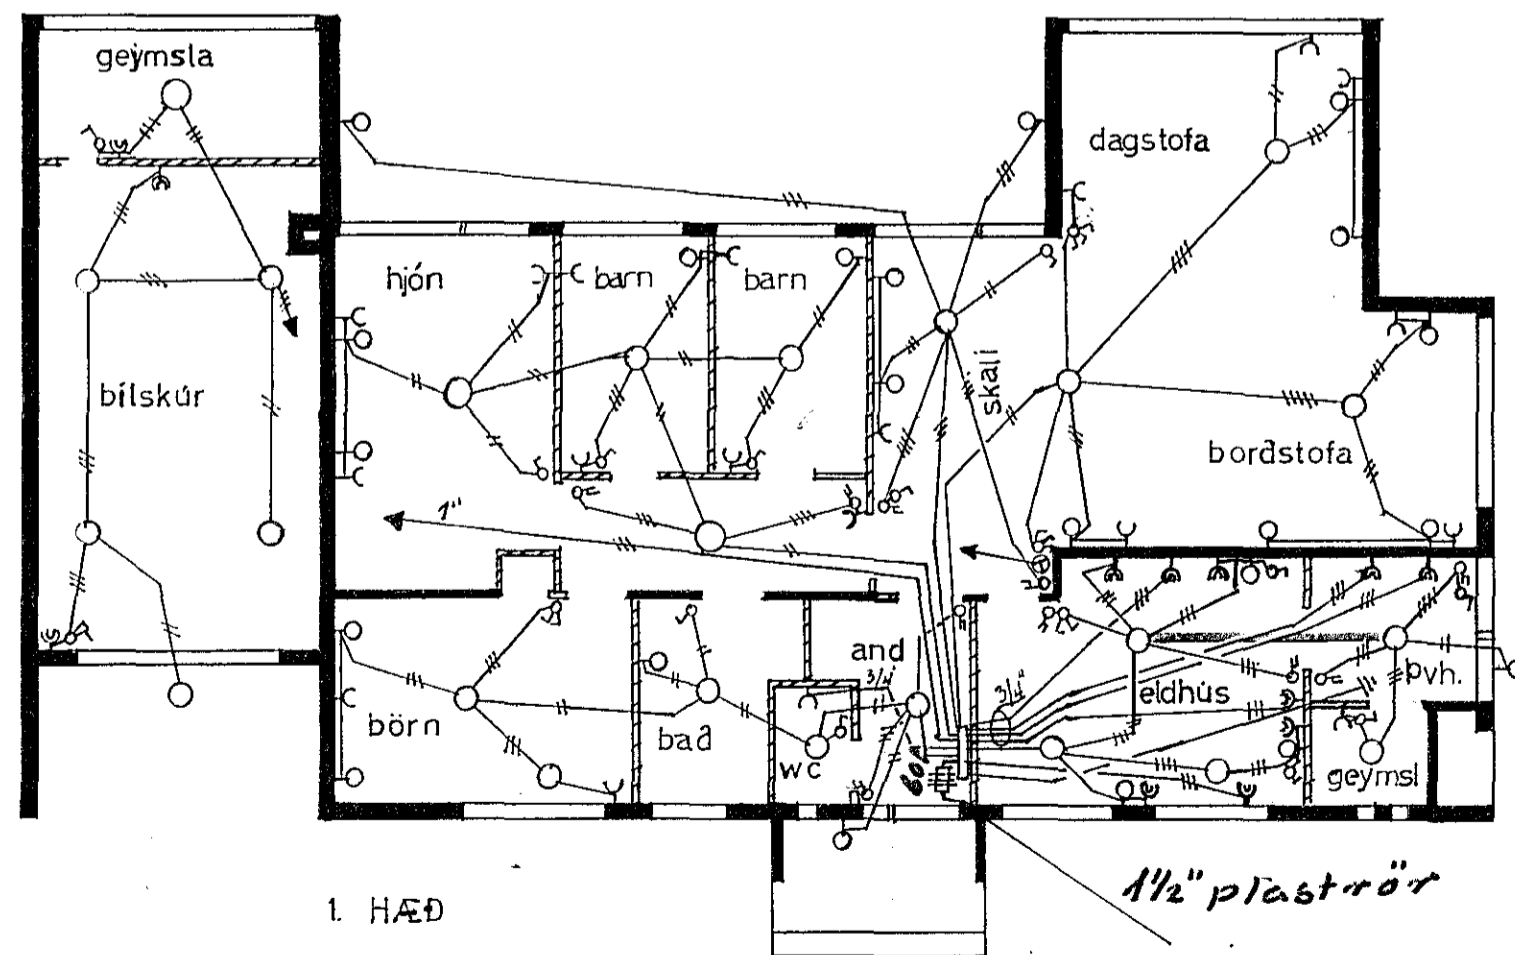

ÖLL RÖR 5/8 NEMA ÁNNARS SE GETID
 ALLIR TENGLAR Í ELDHÚSI, ÞVOTTAHÚSI, BÍLSKÚR og
 GEIMSLU SKULU VERA JARÐTENGDIR H:110
 ROFAR H:110

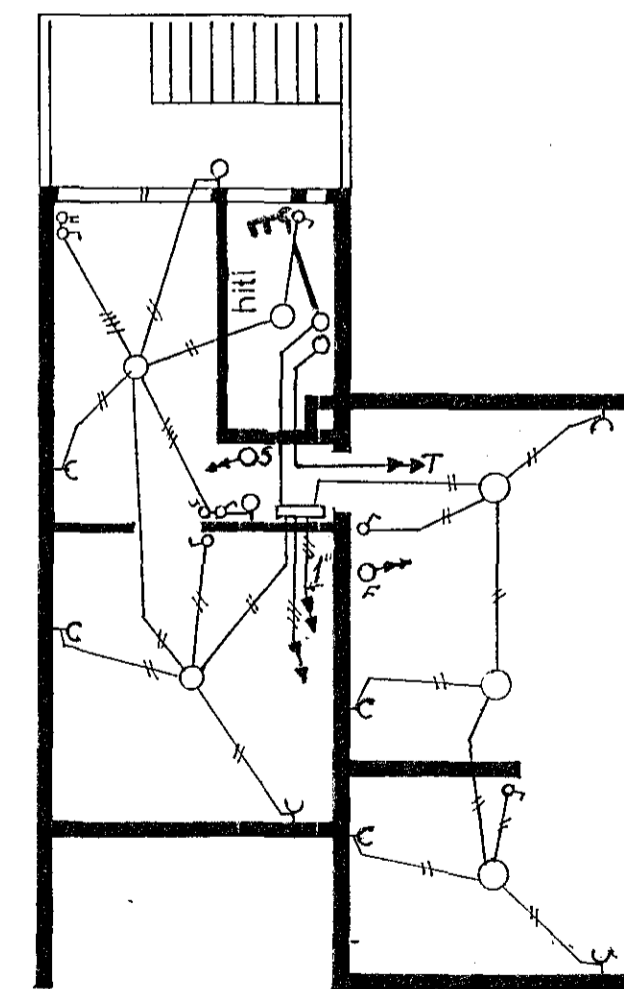

KJALLARI

B GATA NR 16 HAFNARFIÐI

RAFLOGN OG SÍMI

M. 1:100

DAGS.
 28 maí
 1967

Stallór Þorgeirsson

1115