




Hús: Marínós Oskarssonar, B.gata.no.6, Hafnarfirði. Raflögn:

Húsveita nr. 1934 Teikning nr. 1079  
Samþykkt þ. 27/2 1967  
f.h. R. VEITU HAFNARFJARÐAR  
*Stefán V. Þorvaldsson*  
Eftirlitsmaður rafloagna

M:1:500.

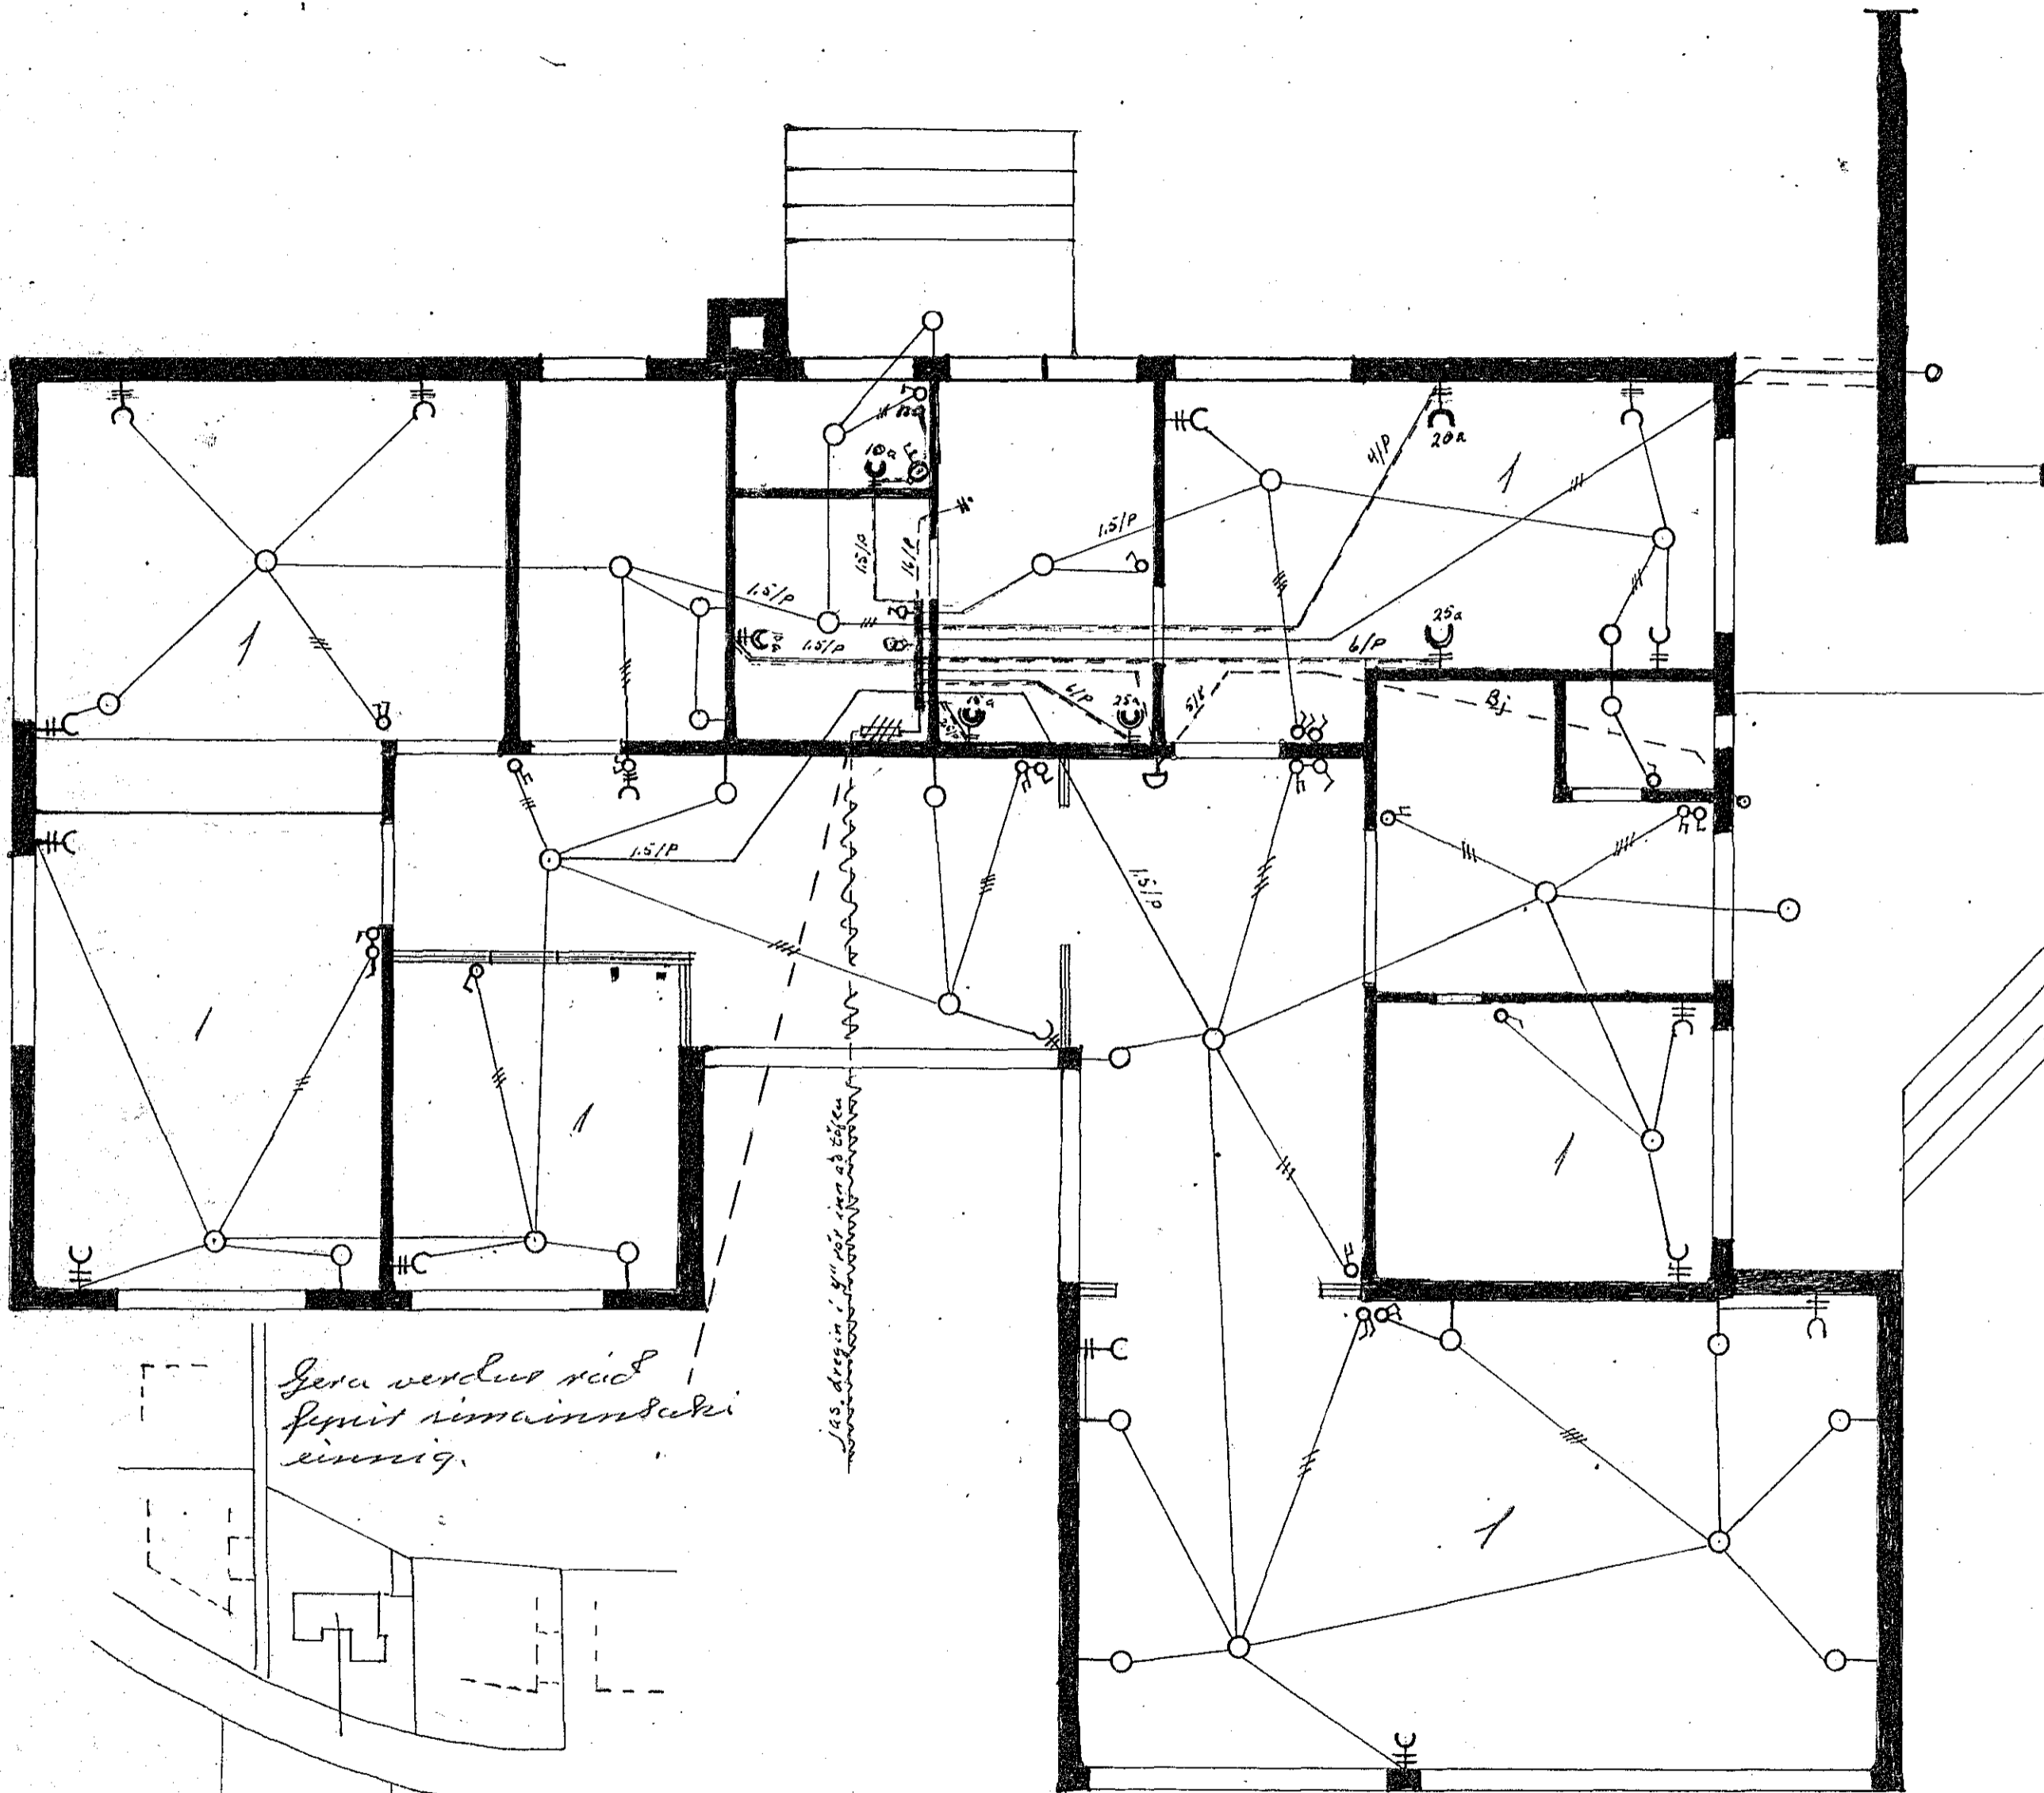

Inntök samþykkt 24/8, 1966  
f.h. RAFVEITU HAFNARFJARÐAR  
Verkstjórn,  
*Stefán V. Þorvaldsson*

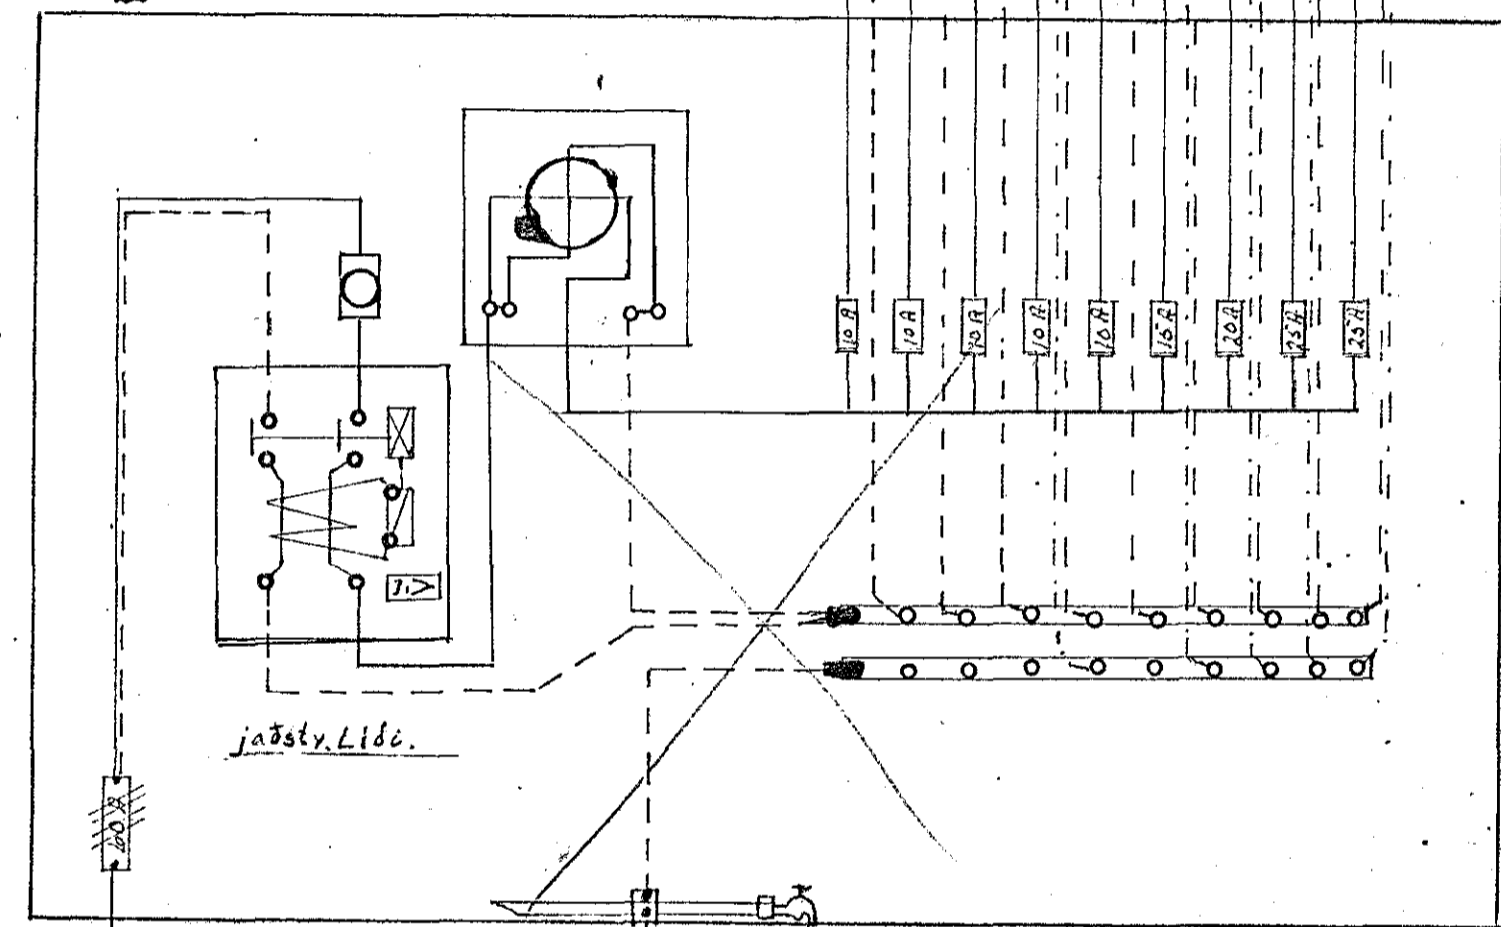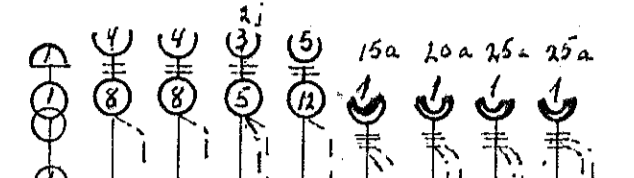



Afskiðmynd.

Mauab 6

1079-

Raflögn. M.1:500.  
Reykjavík í mars. 1966.  
Þmólfur M Þrnólfsson.