


Skýringar:
 Rör eru 3/8" nema annars sé getið
 Hæð rofa 110 og tengla 30 nema annars sé getið
 - - - - - Óákv. unz innrétting er ákveðin
 ——— Lagn í gólfi
 ○ Lagn í fólsku lofti
 F: sími, K: kallkerfi
 T1: JBP 117, T5: JBP 112/7, T6: JBP 112/7

Sjá útljós á sniði bl.4. Ath. hæð þeirra

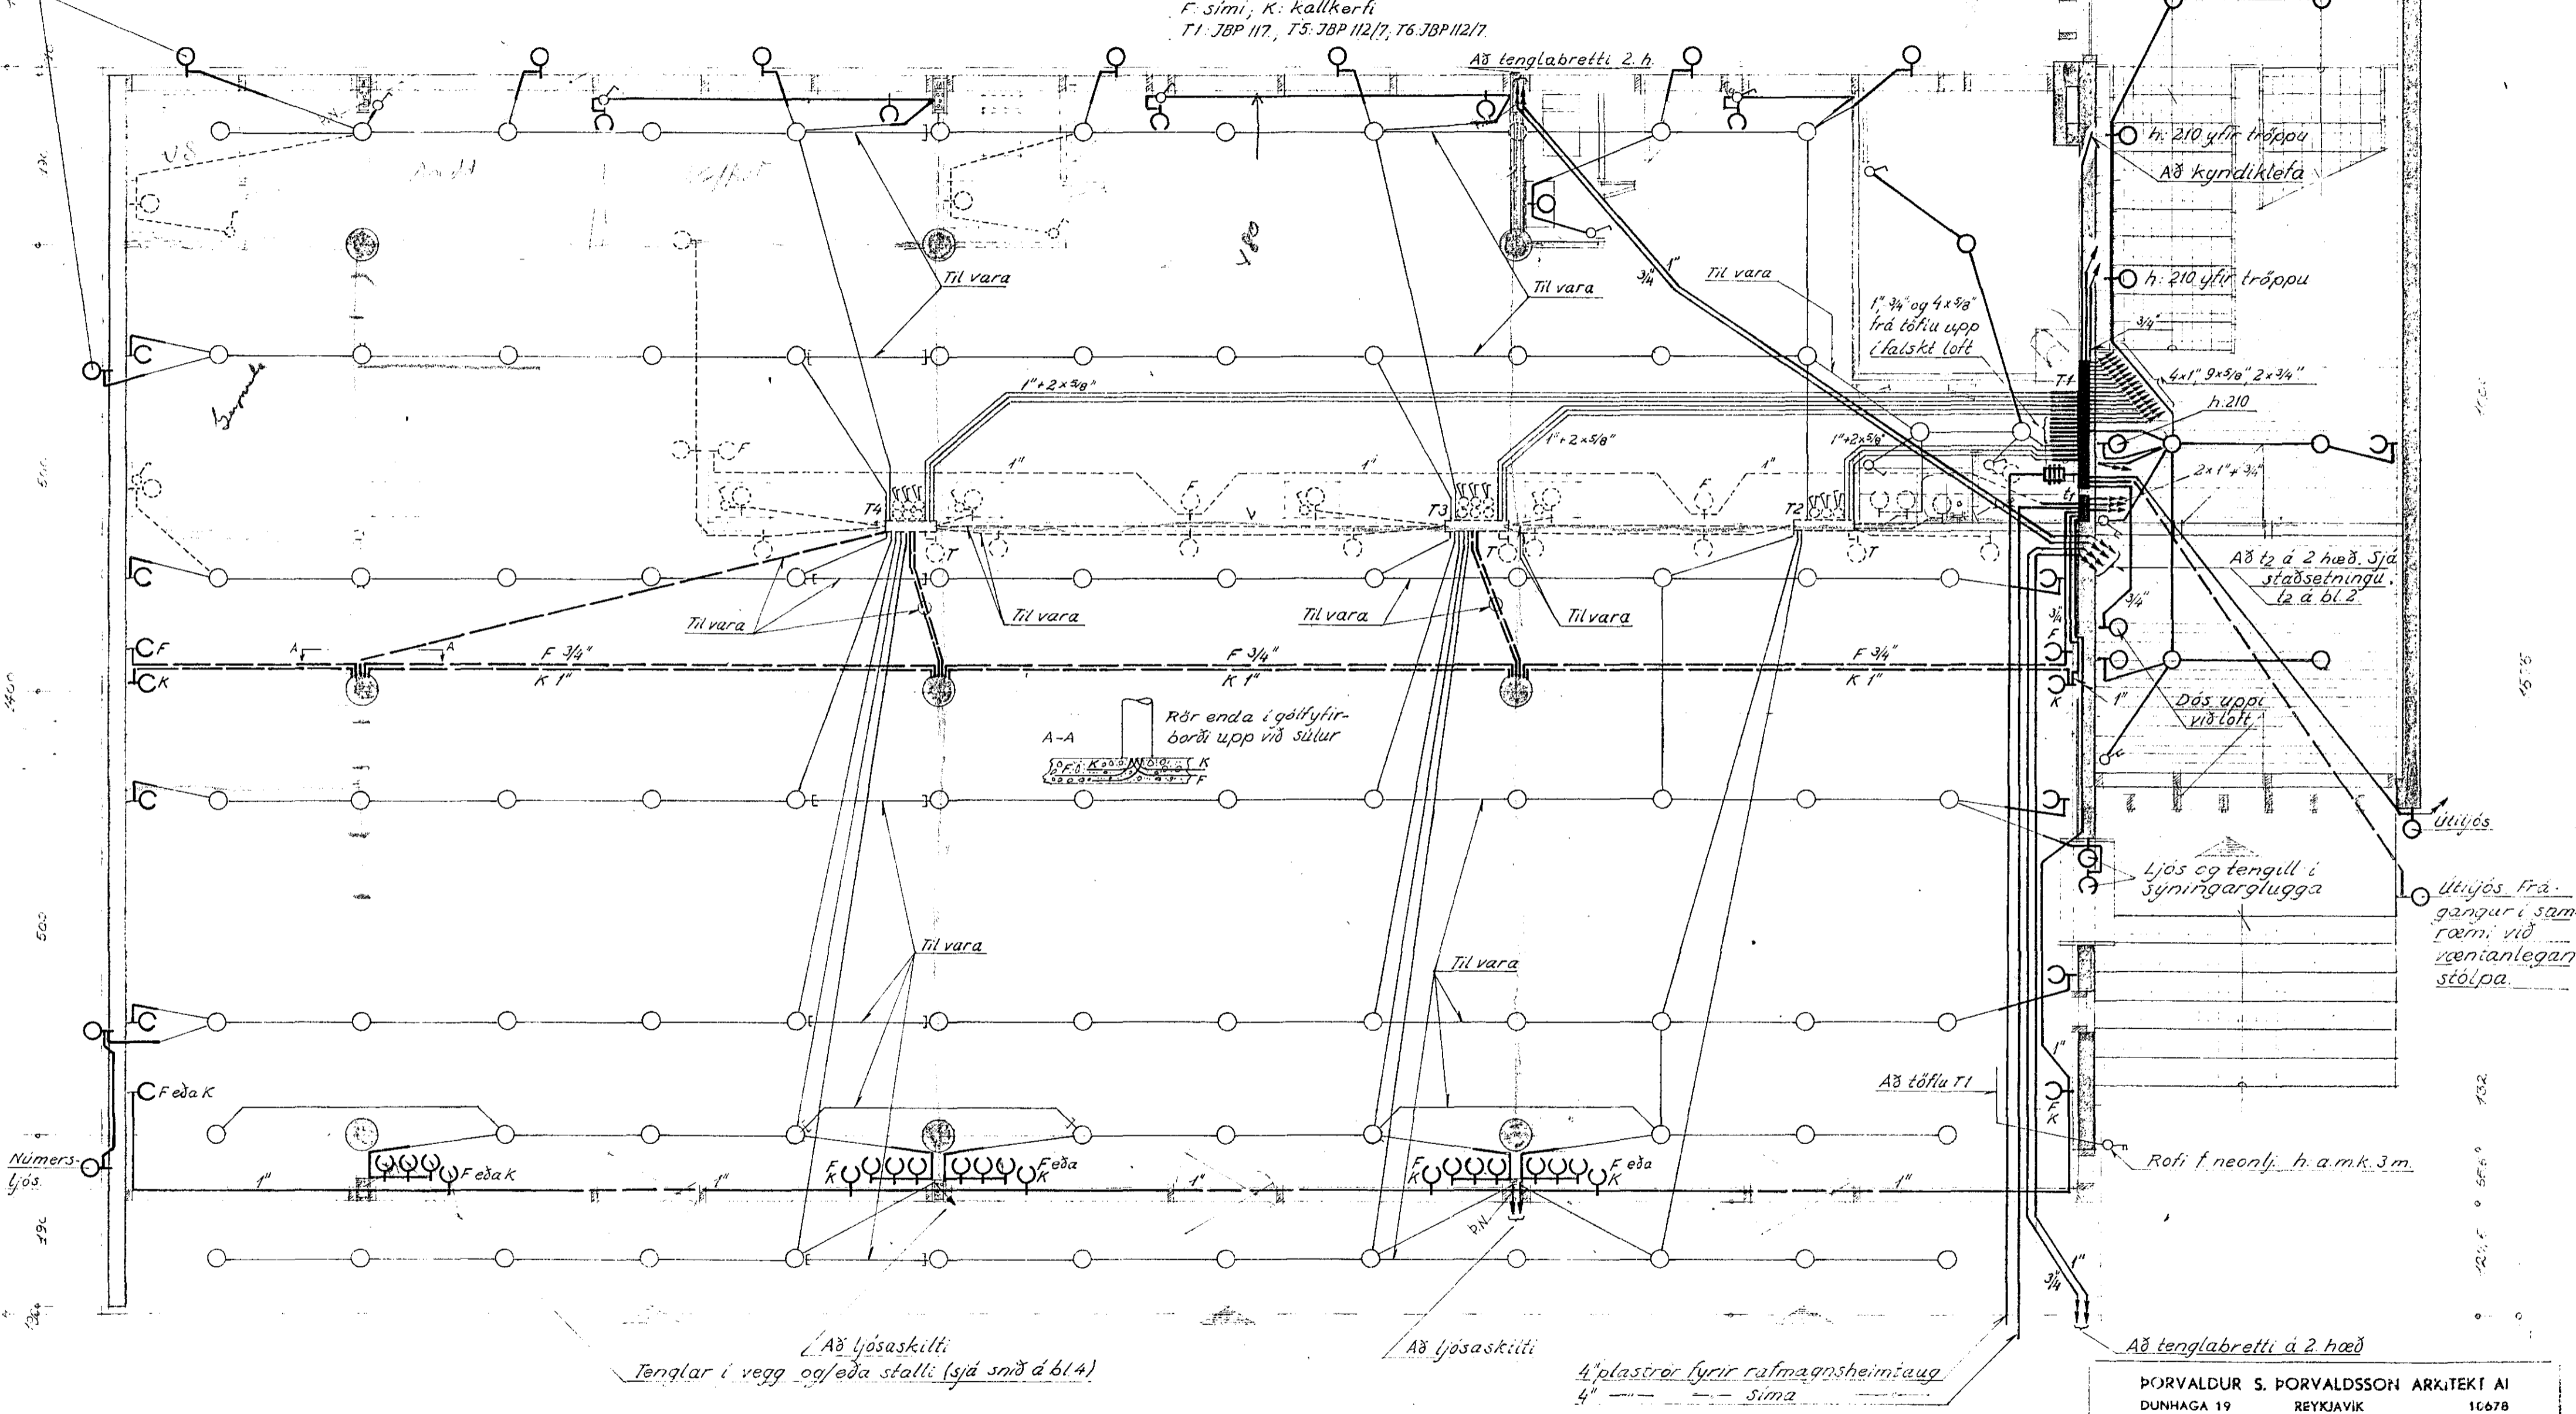

A-A
 Rör enda í gólfyfir-
 þarði upp við sútur

Að ljósaskilti
 Tenglar í vegg og/eda stali (sjá snið á bl.4)

Að ljósaskilti
 4\"/>

Að tenglabretti á 2. hæð

ÞORVALDUR S. ÞORVALDSSON ARKITEKT AI
 DUNHAGA 19 REYKJAVÍK 10678

Raflagnateikning endurskoðast þegar fyrirkomulag
 innréttinga liggur fyrir.

10.10.67	Rör og Rofi í T1-T5, Rofi í neonlj., Breytt Hvörju breytt	20.5.67 E.	Venus h.f. Hafnarfirði Grunnfl. jarðhæð	M 1:50
			Raflagn Nr.357/bl.1 af 4	
			Indriði Einarsson verkfr. sími 3 57 26	