2603

411 650 600 411

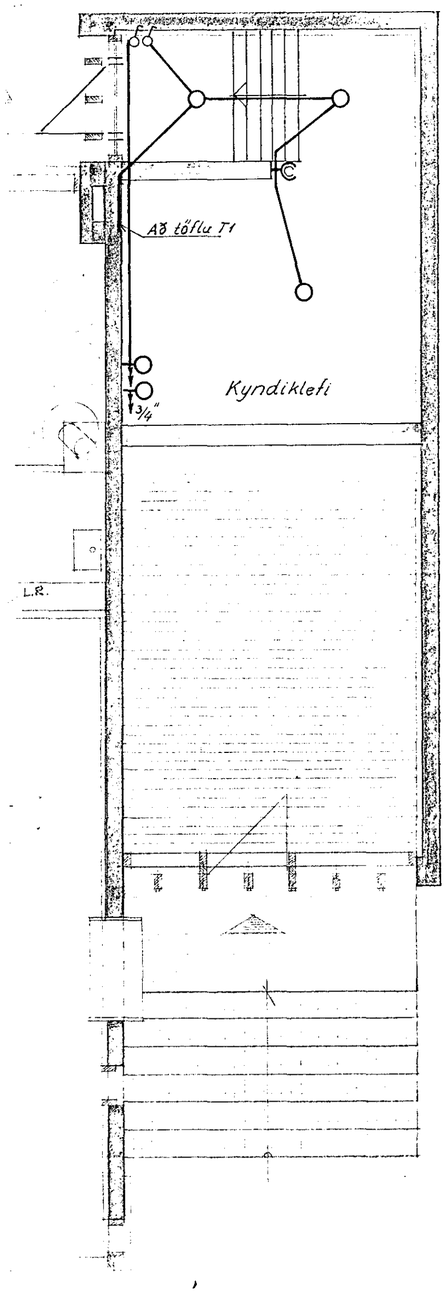

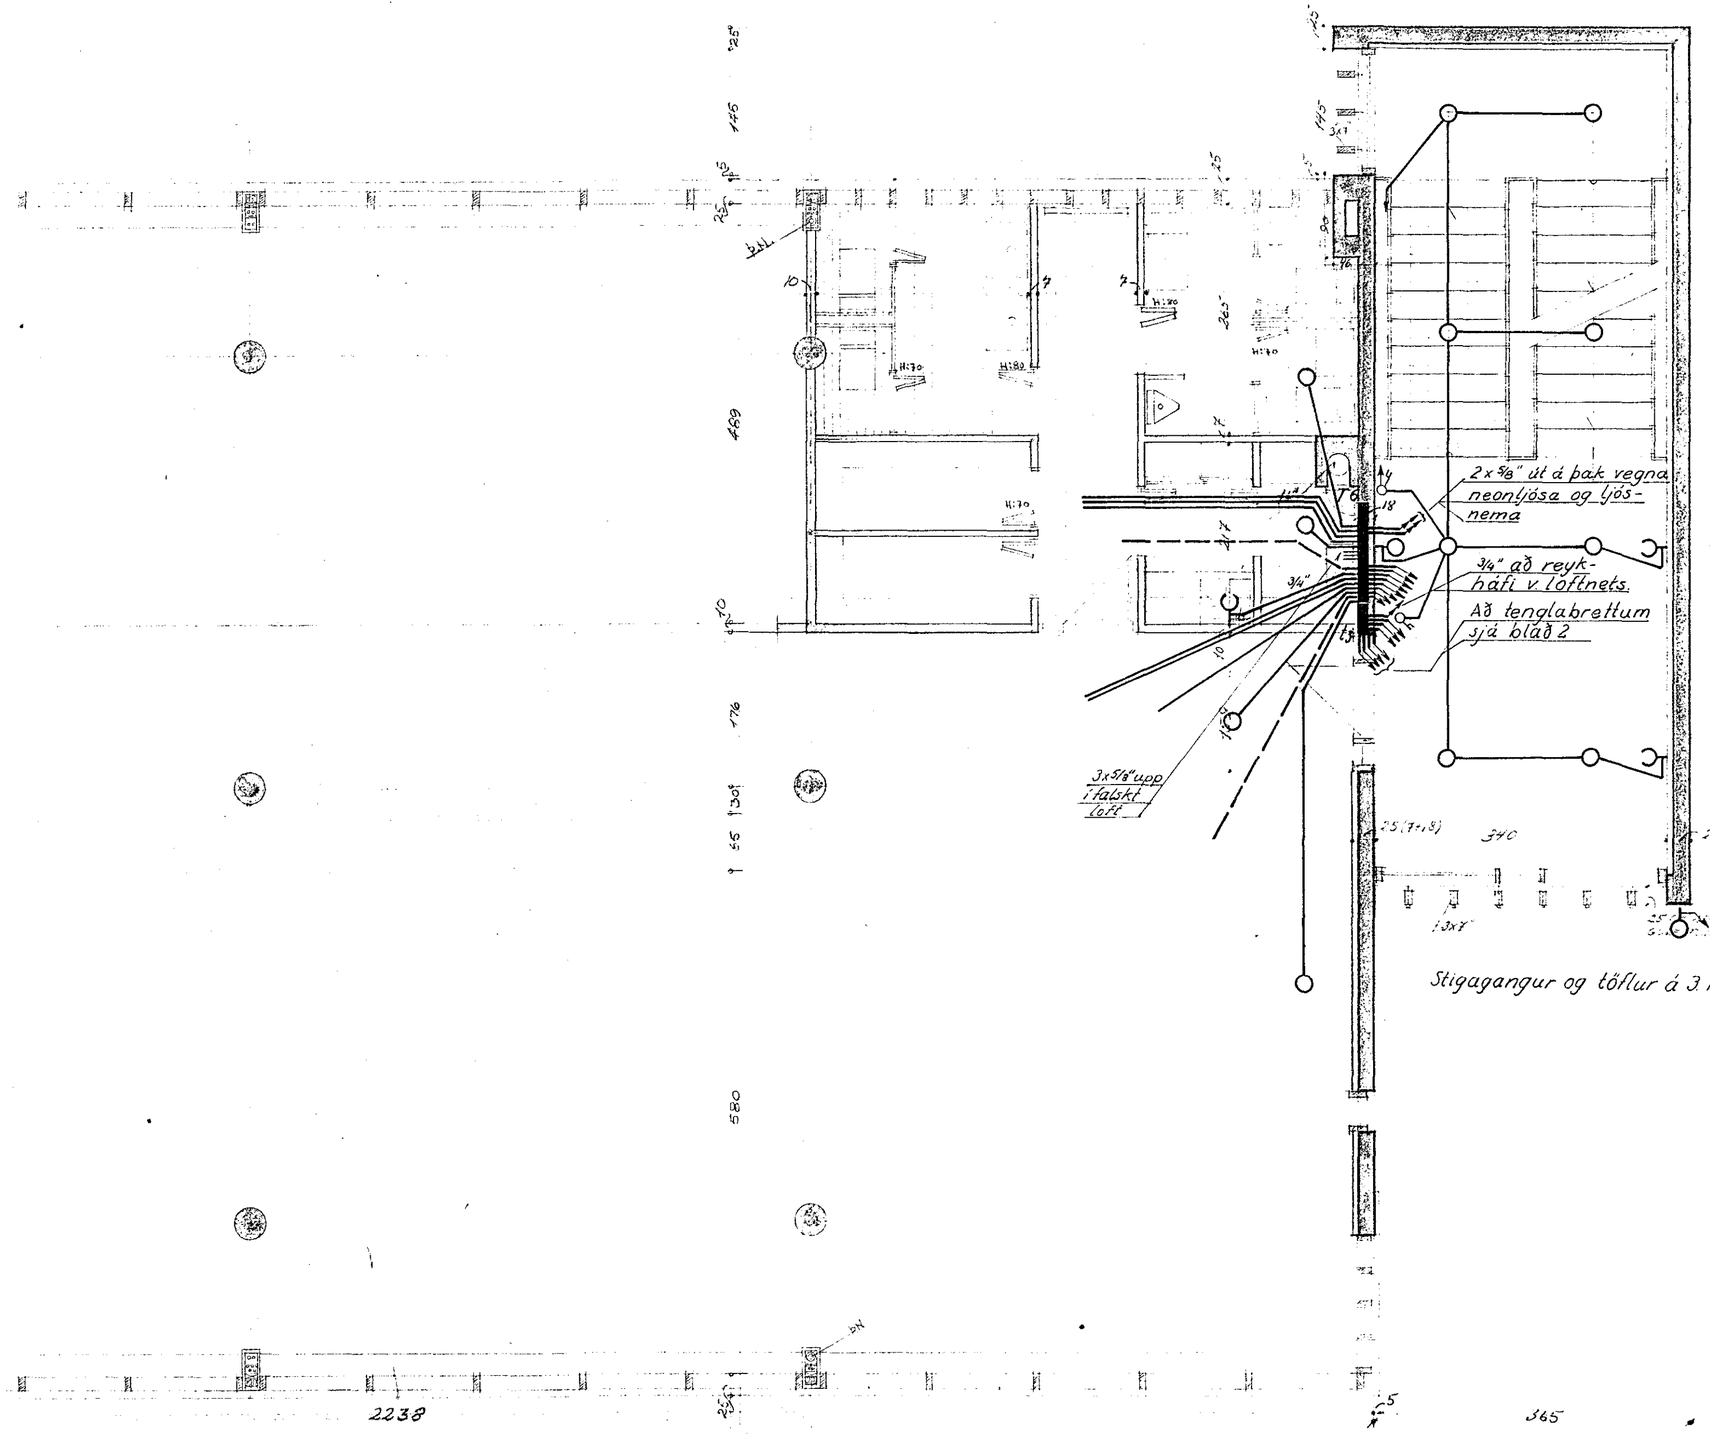

Raflagnateikning endurskoðast þegar fyrirkomulag innréttinga liggur fyrir

10.10.67 JÞ	Röraf: T6-T5 3x5/8" upp í falskt loft.	
Breytt	Hverju breytt	

ÞORVALDUR S. ÞORVALDSSON ARKITEKT AI
DUNHAGA 19 REYKJAVÍK 10678

20.5.67 JÞ	Venus h.f. Hafnarfirði - Stigag. 3. h., Kyndiklefi	M 1:50
Indriði Einarsson verkfr. sími 35726	Raflögn Nr. 367/bl 3 af 4	