


ALFA-LAVI 71, HAFNARF  
 RAFLÖGN

Húsvéiti nr. 1883 Teikning nr. 1008  
 Samþykkt þ. 15/6 1966  
 E. R. VEITU HAFNARFJÁRDAR  
*Olefin Ólafsson*  
 Eftirlitsmaður rafagna

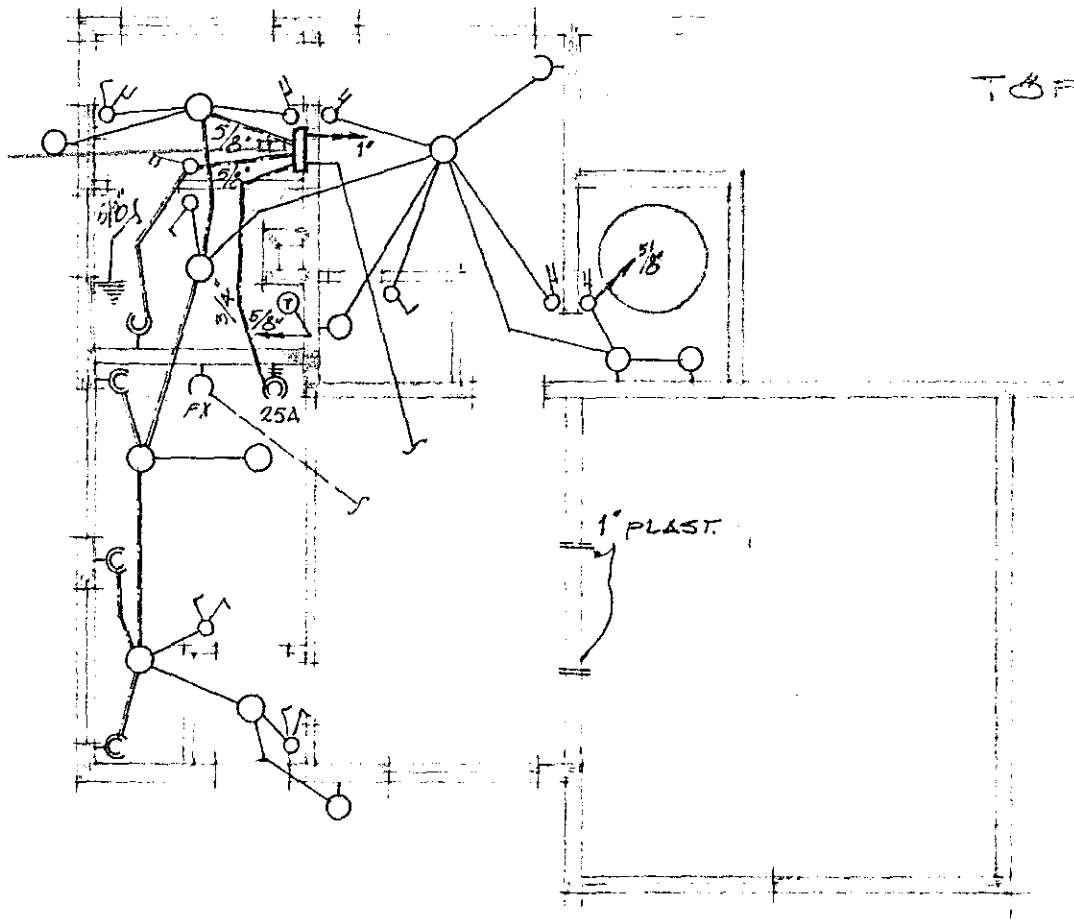

TÖFLUJAFNIR = J.F.P. # 112.  
 1 ~ 1" PIPA  
 1 ~ 3/4" PIPA  
 3 ~ 5/8" PIPA

Inntök samþykkt 6.17. 1967  
 E. R. VEITU HAFNARFJÁRDAR  
 Verkstjóri  
*Albert Skrifvasson*

15 J A L A V I 7 1  
 M 1 : 100

1008  
 HAFNARF 15.9.65  
*E. Skrifvasson*