


ALFASKEIÐ NR. 98-100, HAFNARFIRÐI  
 RAÐFLAÐNATEIKNING  
 MKV. = 1:50, BLAÐ 2

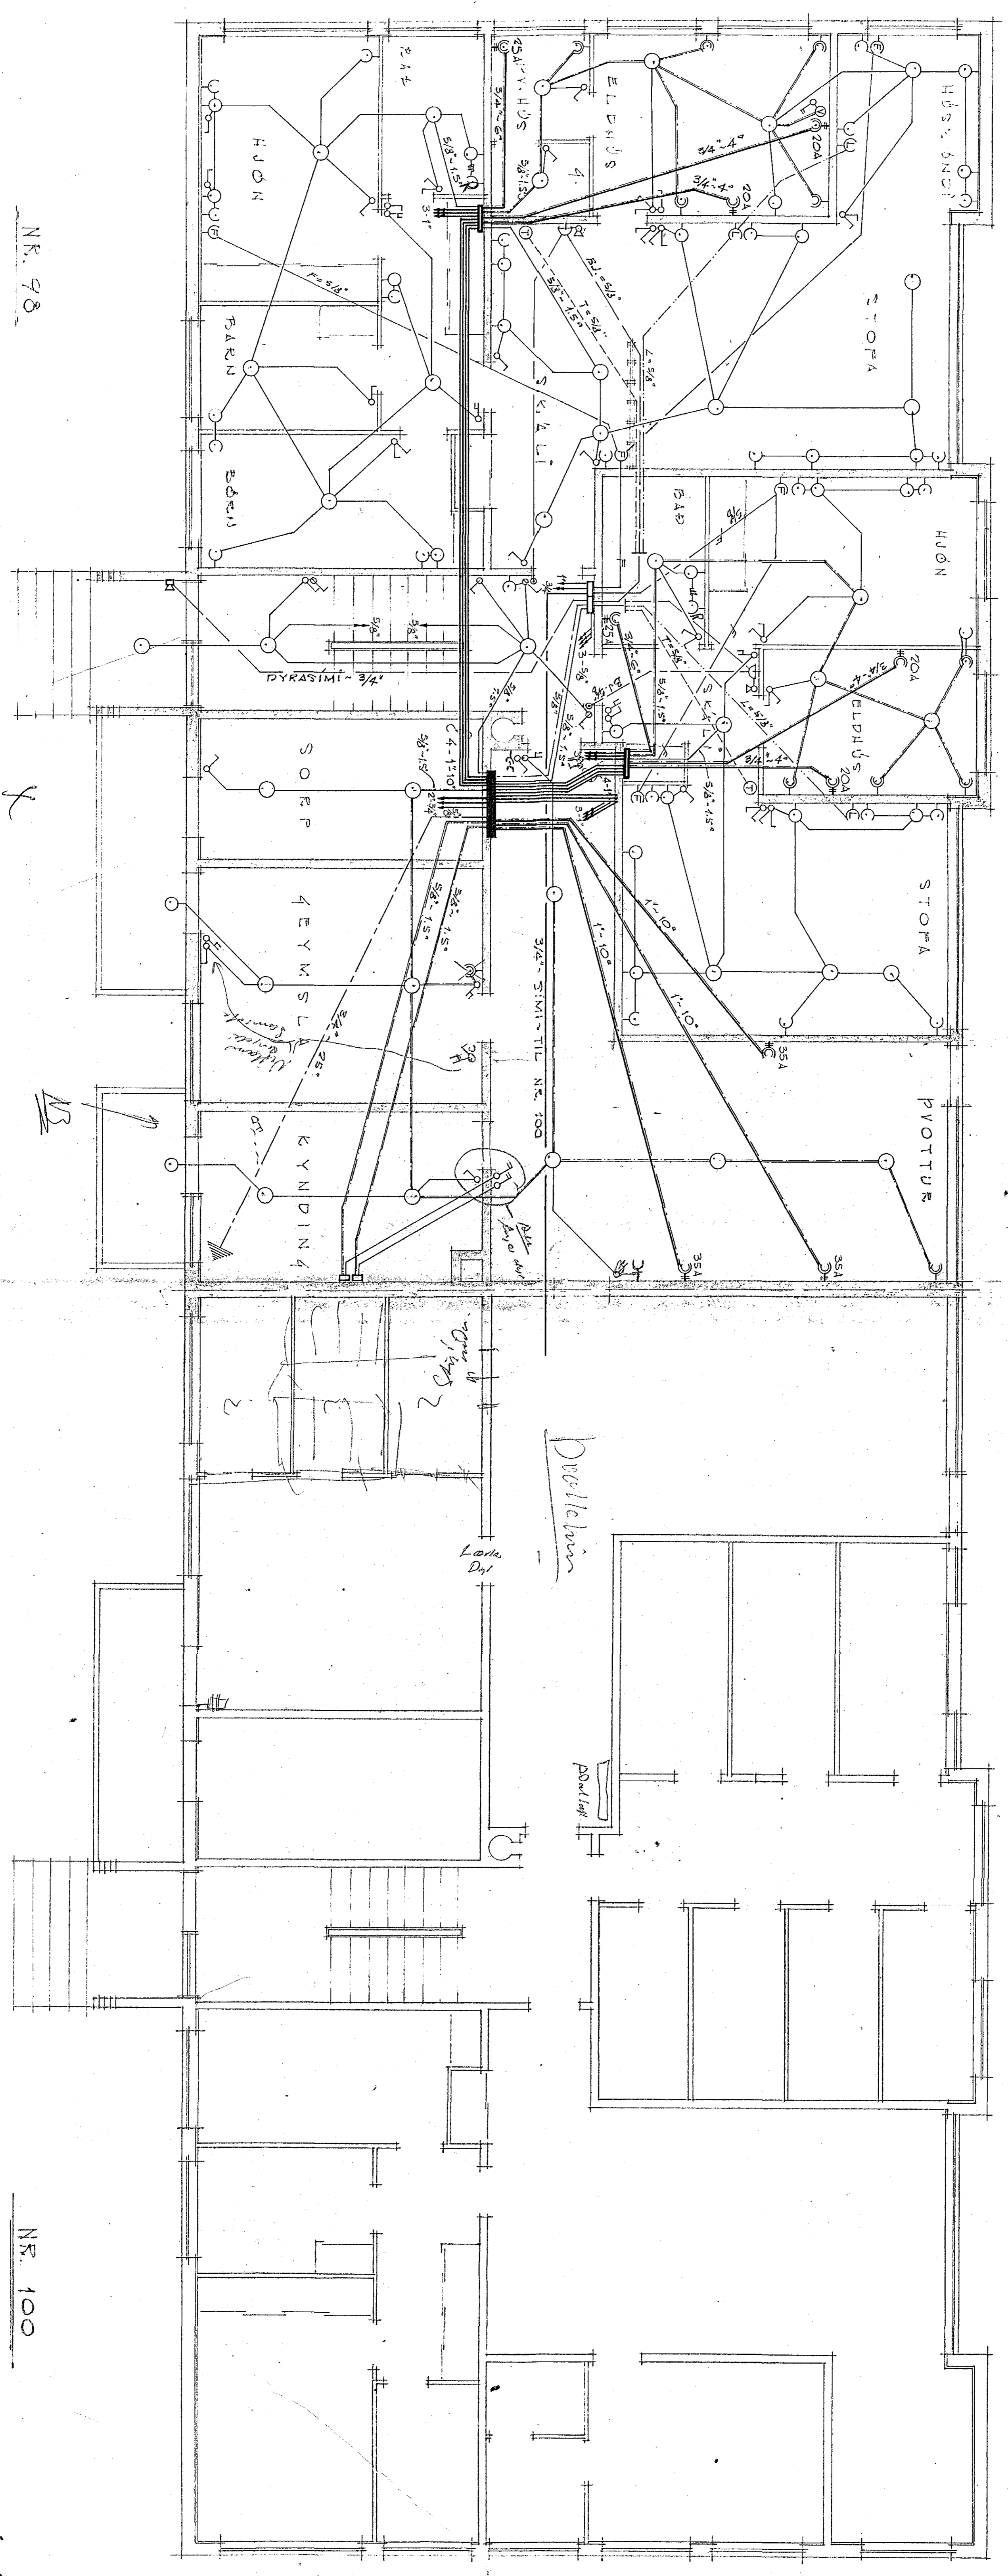

NR. 98

NR. 100

HAFNARFIRÐI Í JÚNÍ '65

R. Guðmundsson

Ka/3

Húsnúmer nr. 1223 Tösking nr. 919  
 Samþykkt þ. 12/8 '65 19  
 Fr. R. VERTU HAFNARFARÐAR  
 Eftirmáskur talgagna