


Inntök samþykkt 6.12.1968
 í h. RAÐVEITU HAFNARFIRÐAR
 Verðgilt
Alfredur Kristjánsson

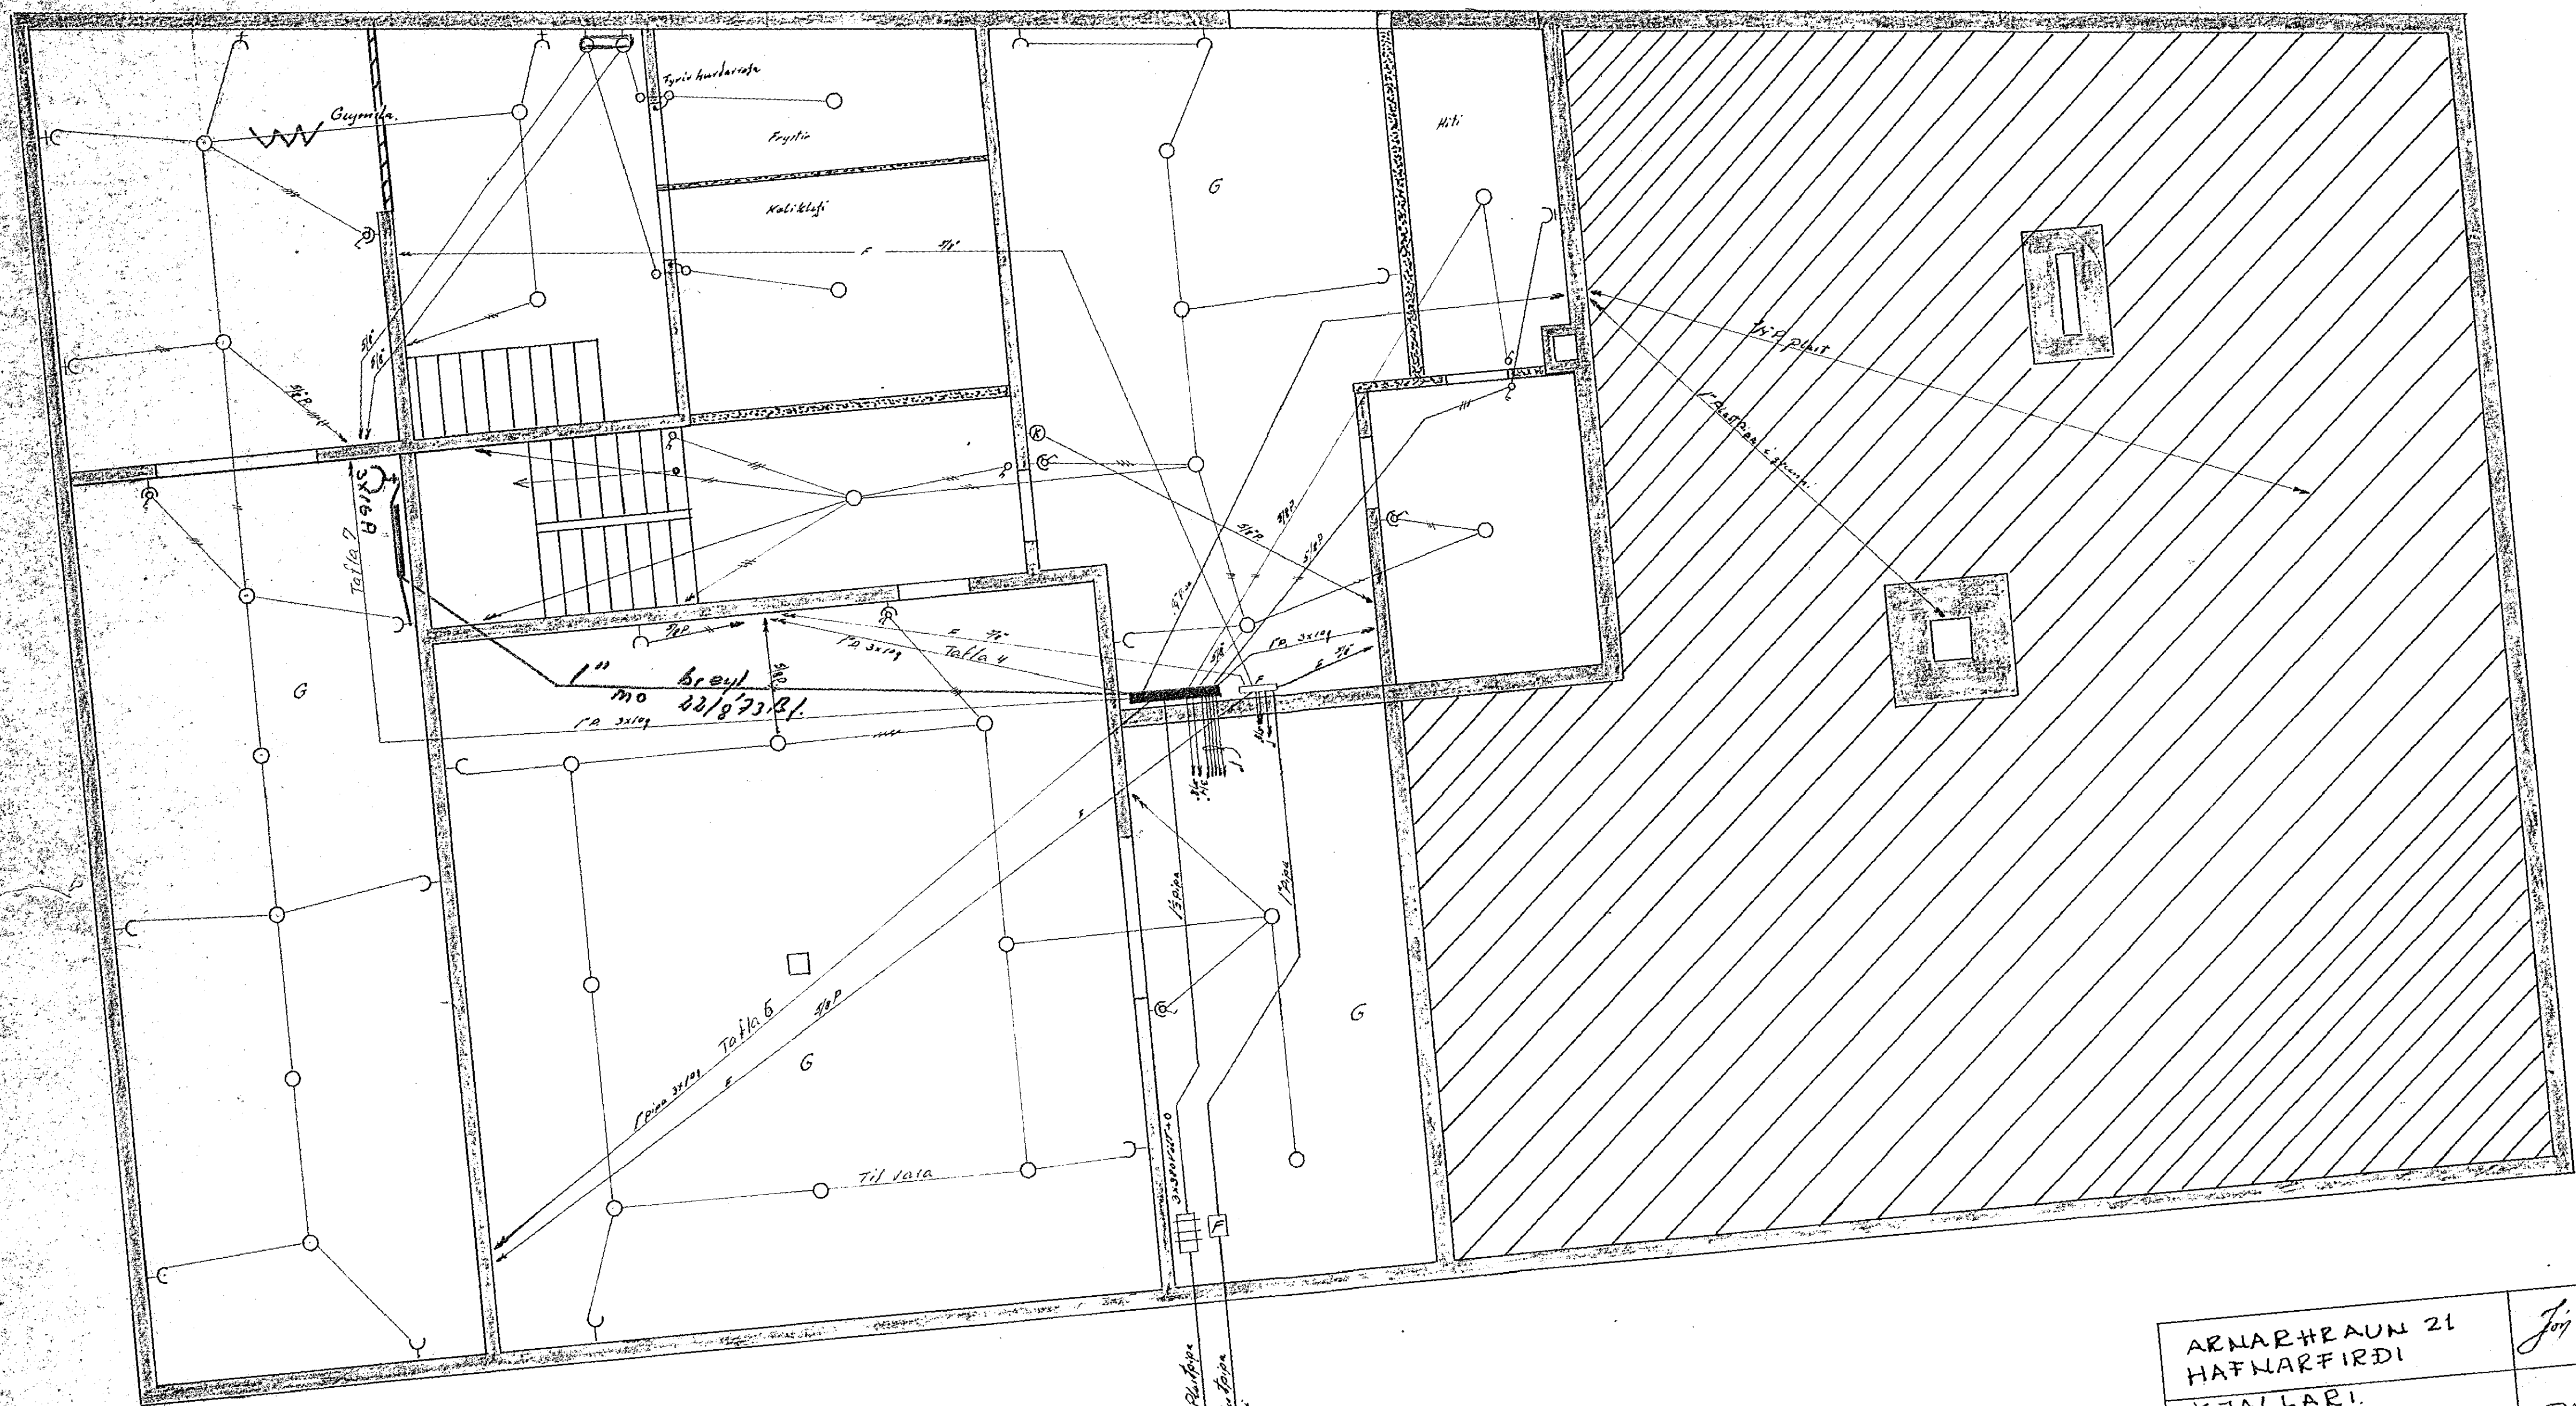

1146

--	--

R.V.H.

21. Desember
 2. Des. 1968
 Sími