


Snið 1:50

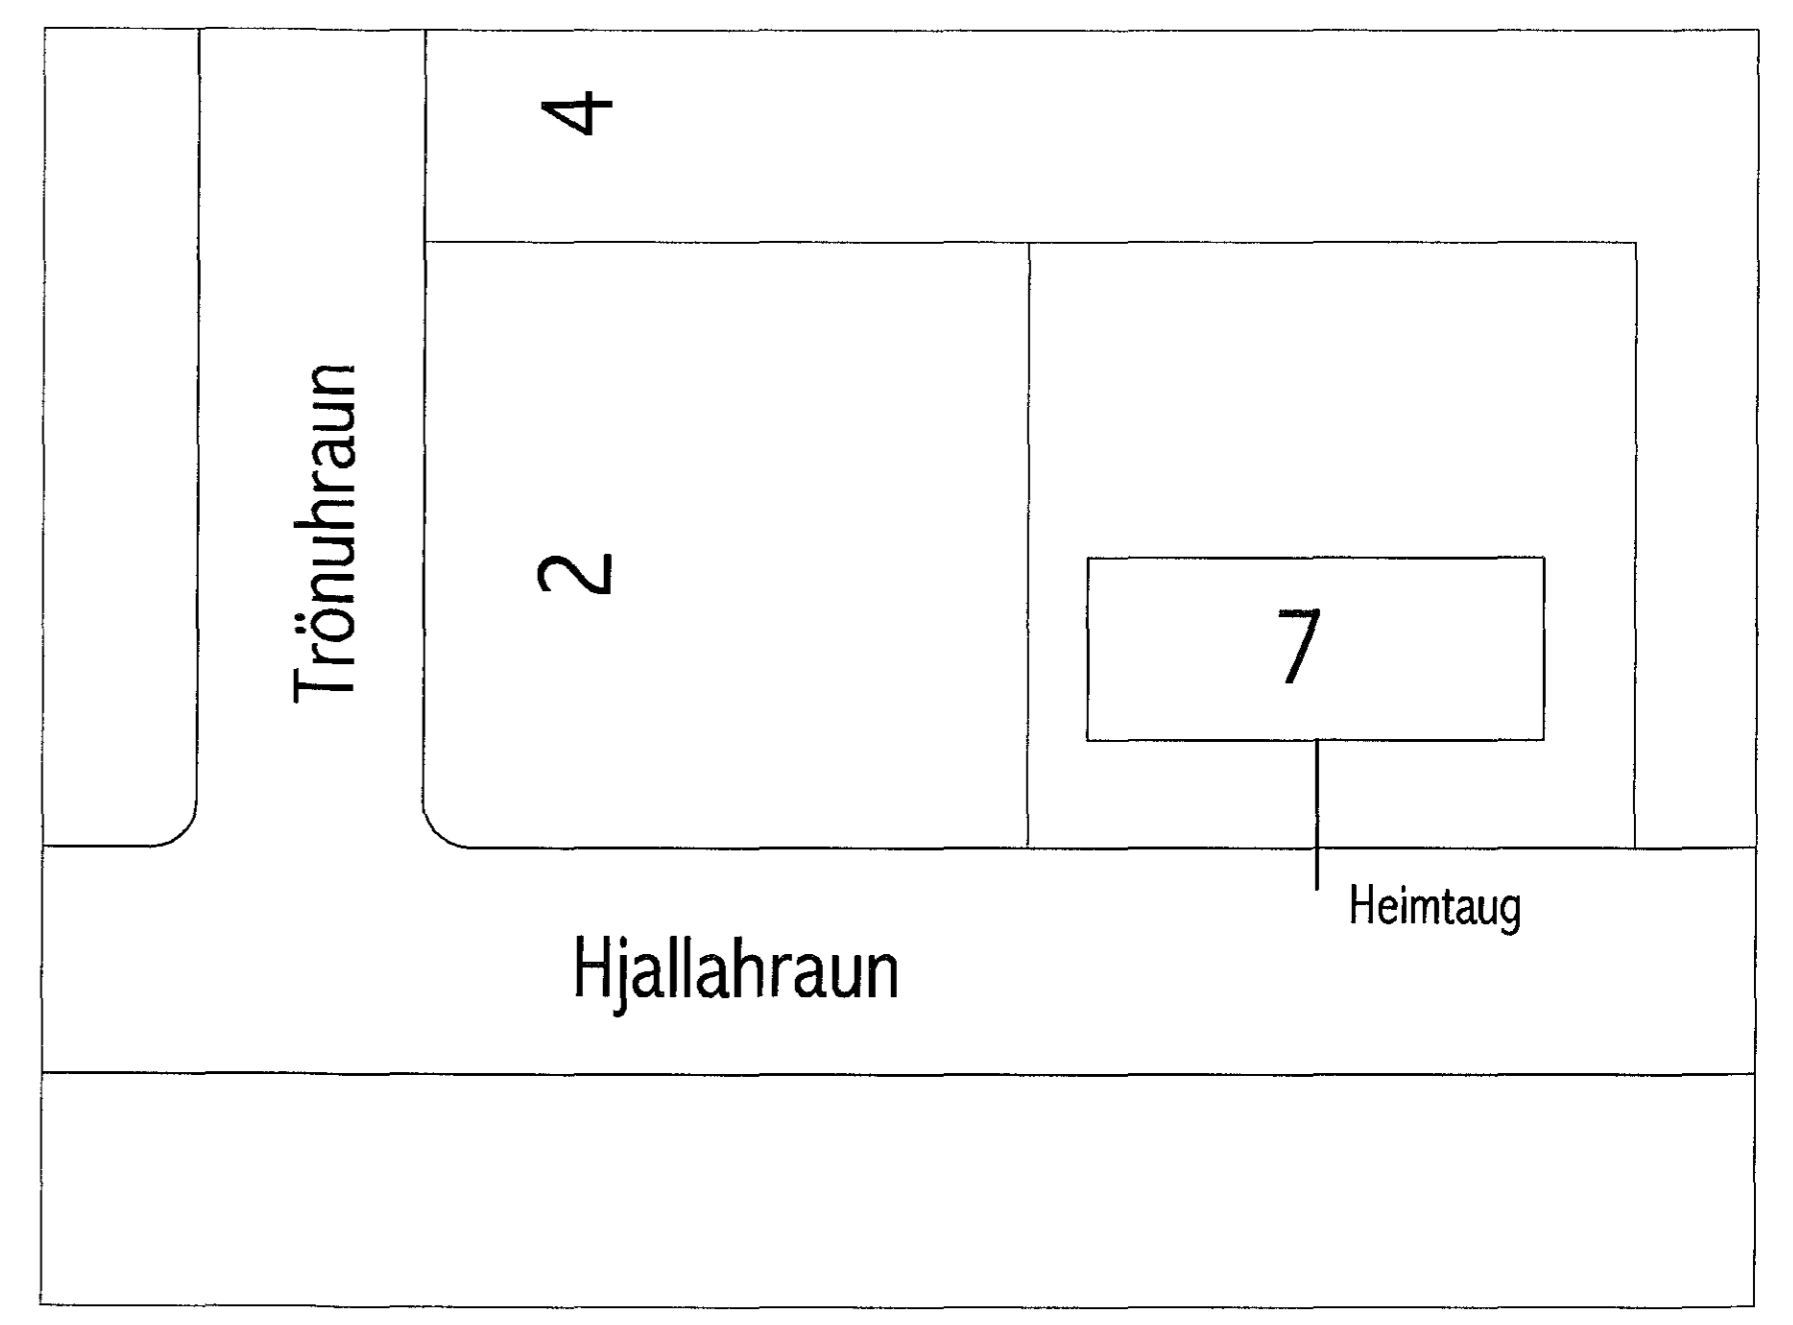

Afstöðumynd 1:500