
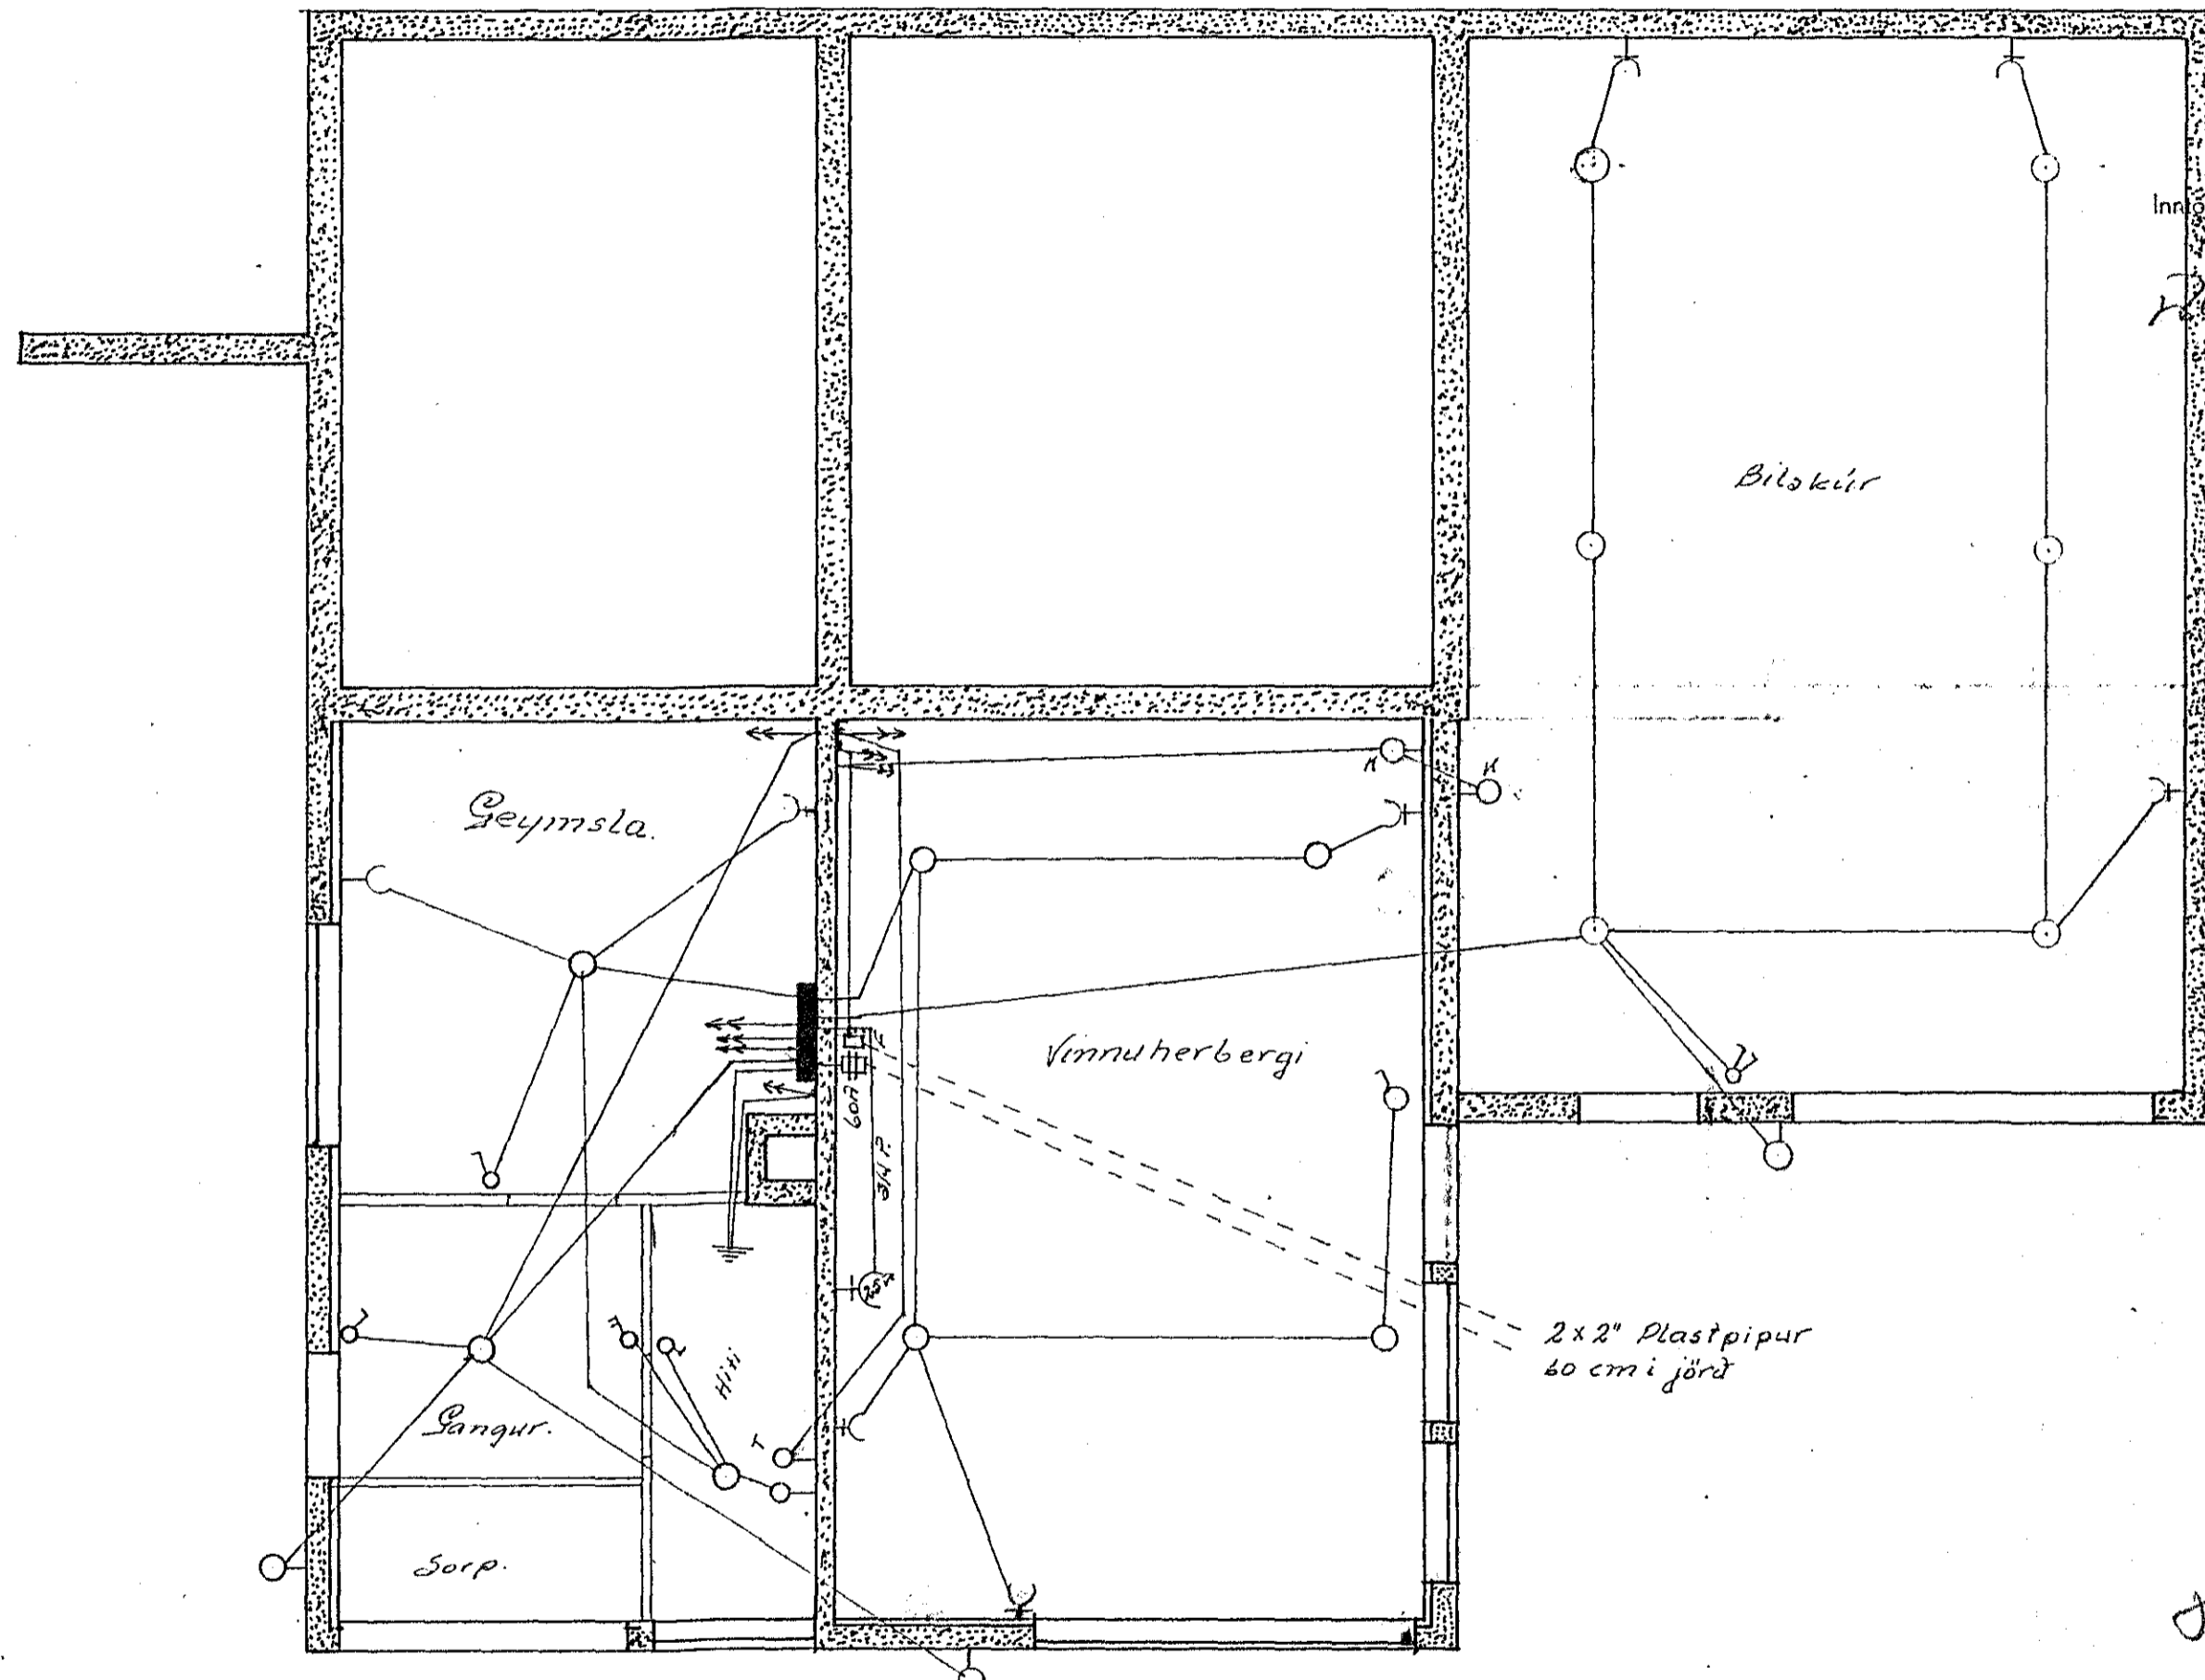


Hraunbrún 412

Húsvella nr. 1091, Teikning nr. 1151
Samþykkt þ. 26. 1969
í h. RAFVEITU HAFNARFJARDAR
Alþjóðlegur
Eitrittsmaður rafloagna

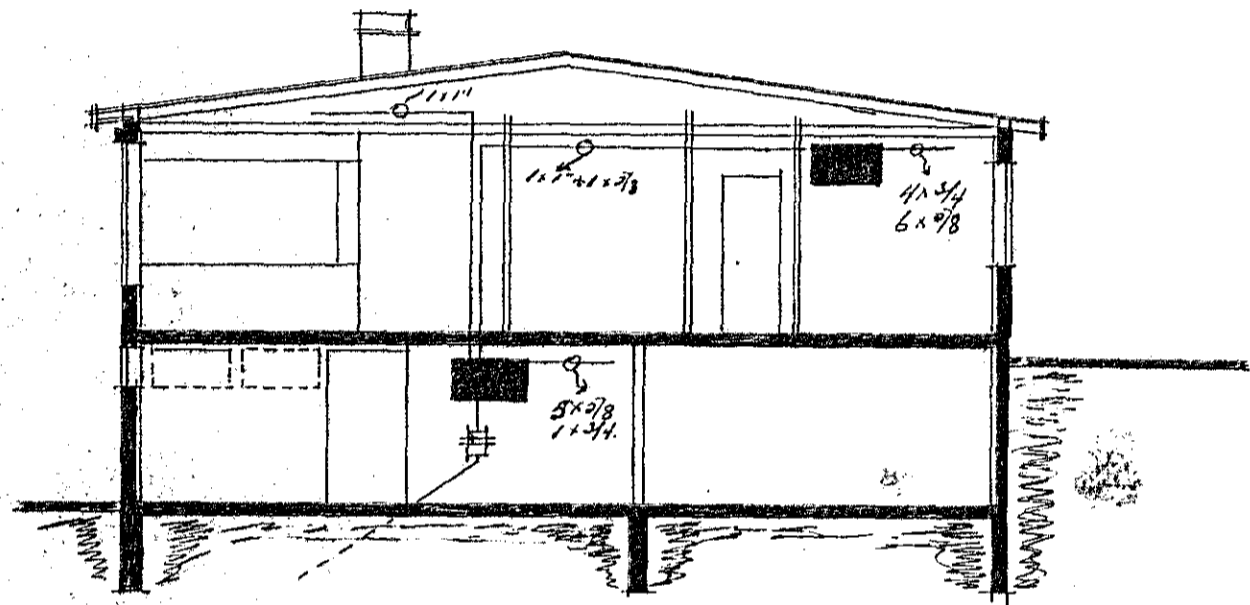

Inn. samþykkt 21.15. 1969
RAFVEITU HAFNARFJARDAR
Verkstjórn
Jónas Þrándsson

Hv. 412

Jens Eversson
Náð bardi 8 ó Sími 52829
Breyting á raflögn í kjallara
10/4 '69 Mál 1:50

1151