


ÓLDUSLÓÐ NÚ 15, HAFNARFIRÐI  
 RAFLAÐNATEIKNING  
 MKV = 1:50 - BLAÐ 1 (BREYTING)

Húsvéita nr. \_\_\_\_\_ Teikning nr. \_\_\_\_\_  
 Samþykkt þ. \_\_\_\_\_ 19\_\_\_\_  
 f.h. B. V. T. HAFNAR-JARÐAR  
 Eftirlitsmaður rafloagna

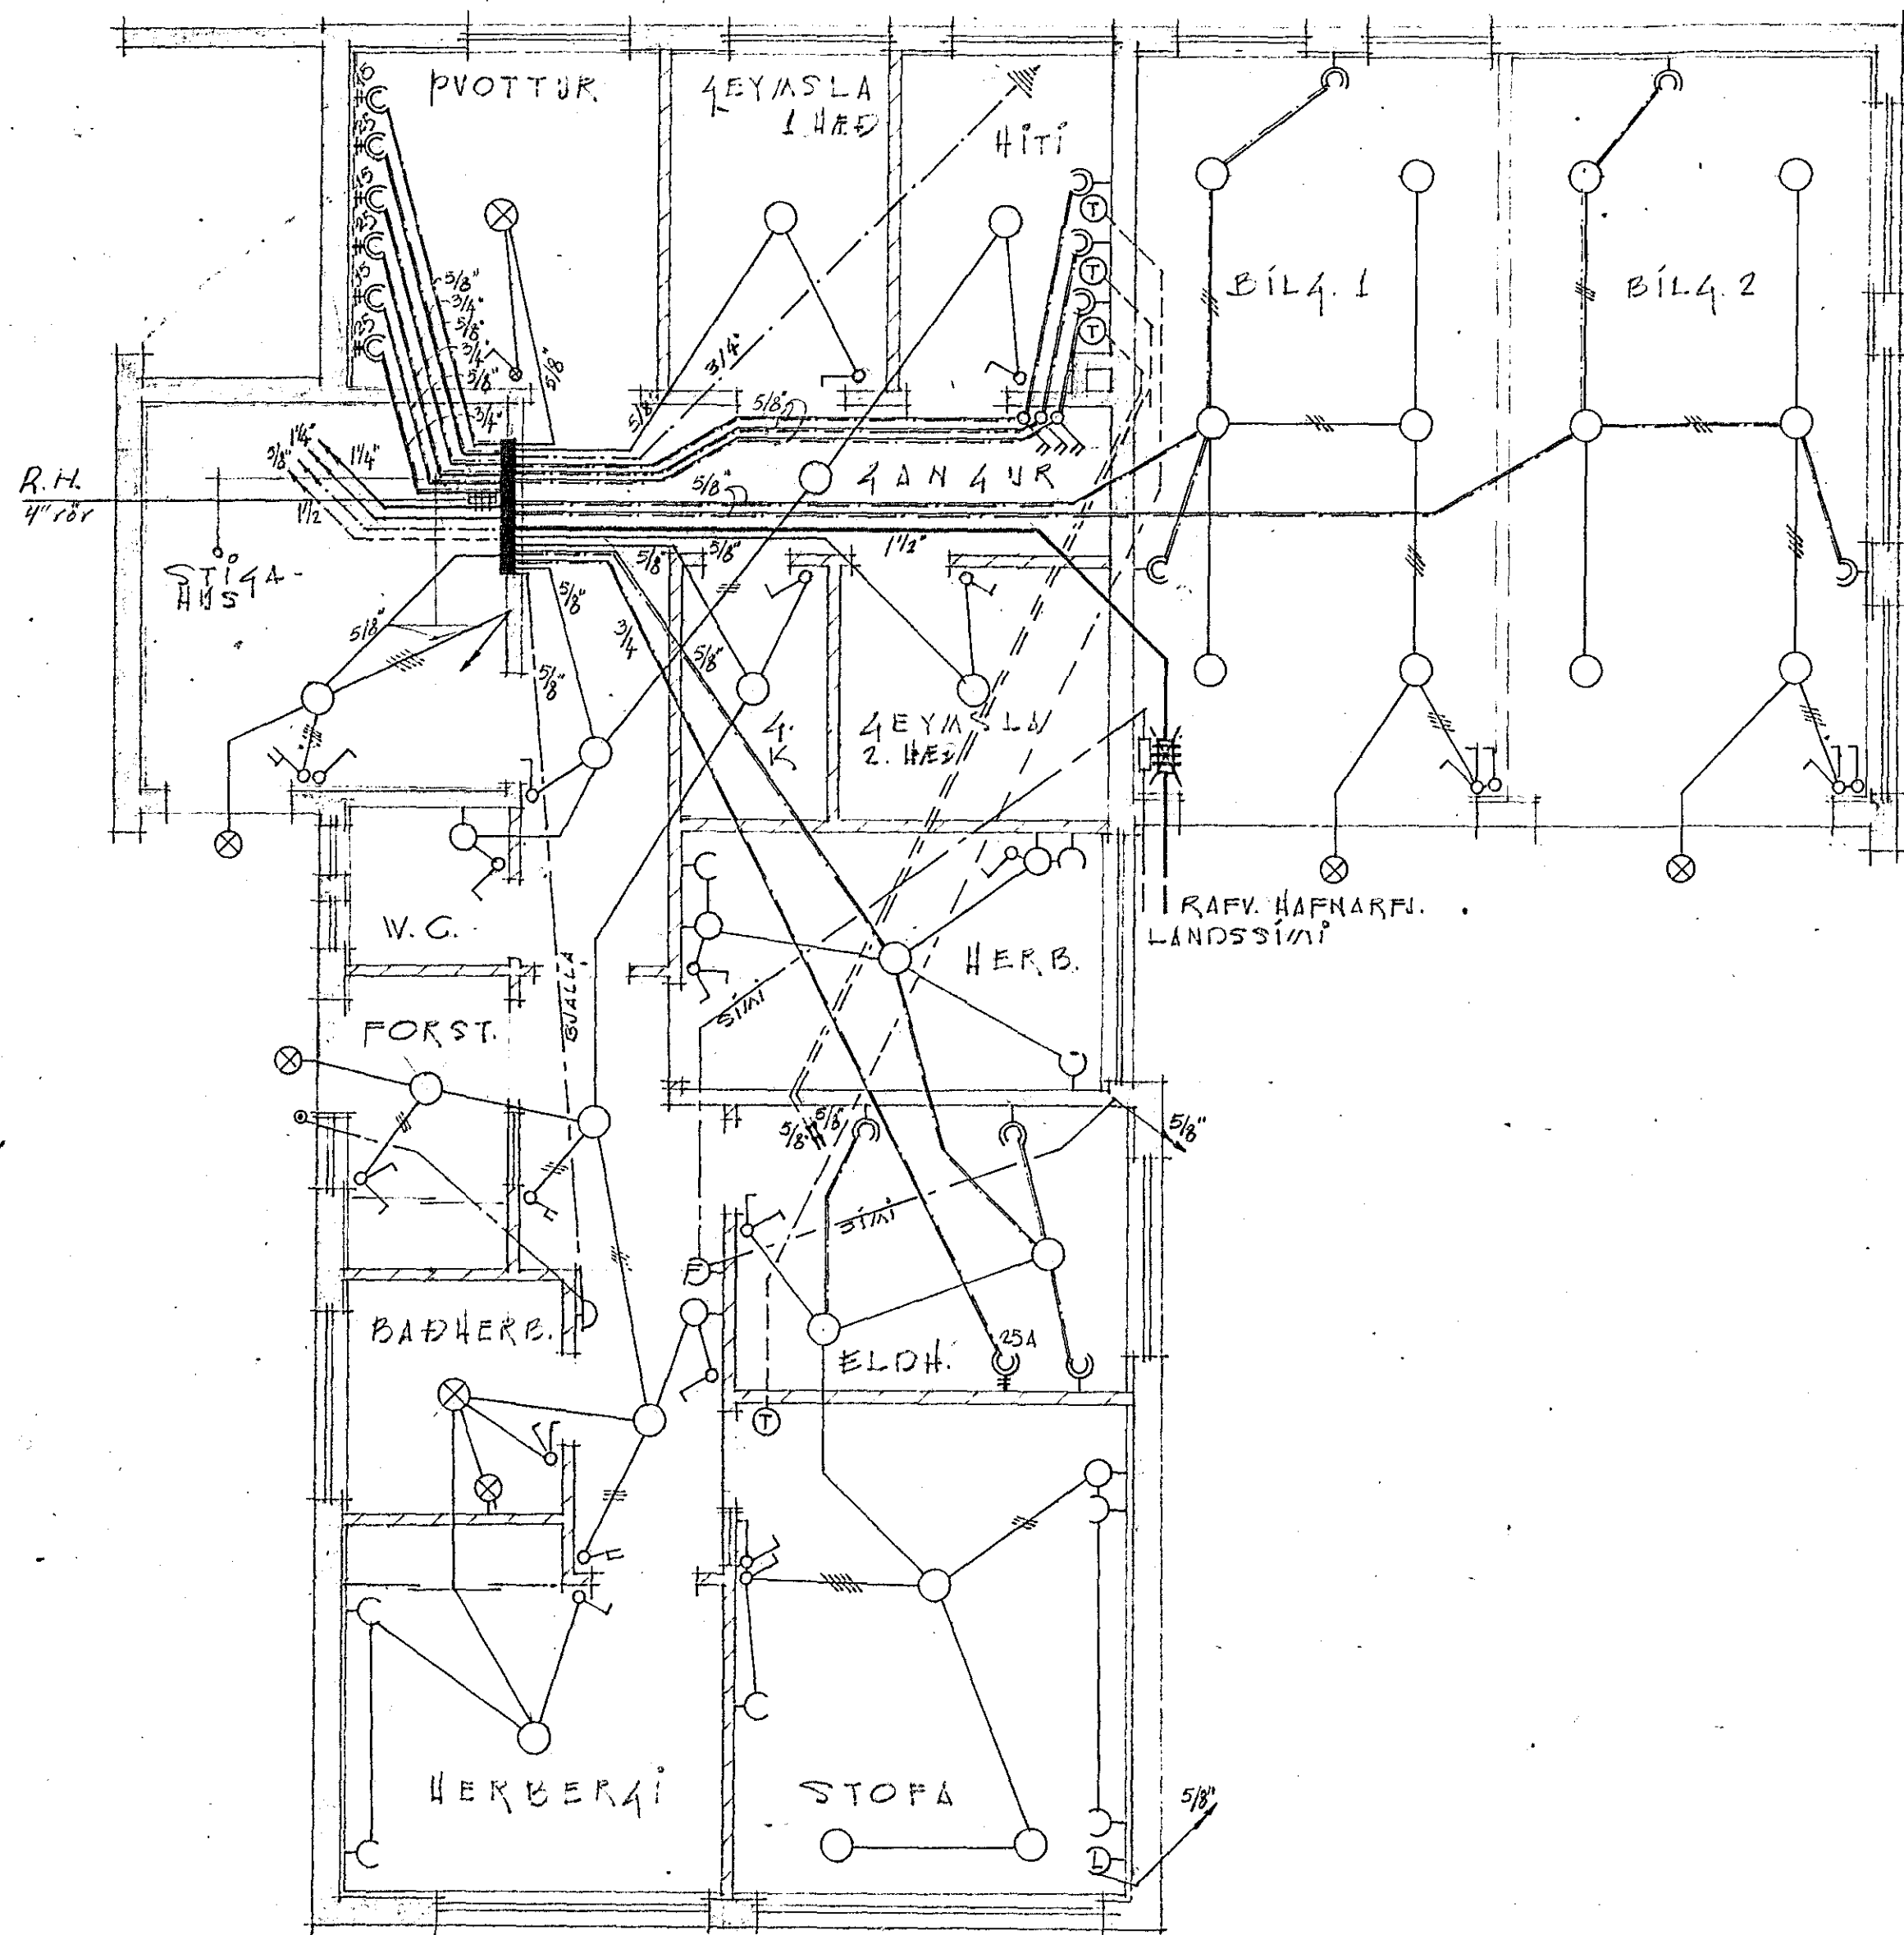

SKÝRINÐAR VIÐ AÐALTÖFLU

GREIN*	ATRIÐI	PÍPUST.	VIR. m <sup>2</sup>	AMP
1	KVÍSL ~ 1. HÆÐ	1/4"	10	35
2	KVÍSL ~ 2. HÆÐ	1/4"	10	35
3	LJÓÐ - PVOTTUR (SAM)	5/8"	1.5	10
4	LJÓÐ - KANAKUR (SAM)	5/8"	1.5	10
5	LJÓÐ - KEYMSLA 1. HÆÐ	5/8"	1.5	10
6	LJÓÐ - BÍLKEYM 1. HÆÐ	5/8"	1.5	10
7	LJÓÐ - KEYMSLA 2. HÆÐ	5/8"	1.5	10
8	LJÓÐ - BÍLKEYM 2. HÆÐ	5/8"	1.5	10
9	LJÓÐ - ÍBÚÐ KJ.	5/8"	1.5	10
10	LJÓÐ 2 - ÍBÚÐ KJ.	5/8"	1.5	10
11	LJÓÐ - STÍGAHÚS (1+2 H)	5/8"	1.5	10
12	PV. POTTUR ~ 1. HÆÐ	3/4"	6	25
13	PV. VÉL ~ 1. HÆÐ	5/8"	2.5	15
14	PV. POTTUR ~ 2. HÆÐ	3/4"	6	25
15	PV. VÉL ~ 2. HÆÐ	5/8"	2.5	15
16	KYNDING ~ 1. HÆÐ	5/8"	1.5	10
17	KYNDING ~ 2. HÆÐ	5/8"	1.5	10
18	KYNDING - ÍBÚÐ KJ.	5/8"	1.5	10
19	PV. POTTUR ~ "	3/4"	6	25
20	PV. VÉL ~ "	5/8"	2.5	15
21	ELDUN ~ "	3/4"	6	25
22	AUKAGREIN			

KJALLARI

BREYTING VIÐ TEIKN.  
 FRÁ ÁGÚST 1963

HAFNARFIRÐI Í MARZ 1965  
 R. Guðmundsson