


Lampar 1:50

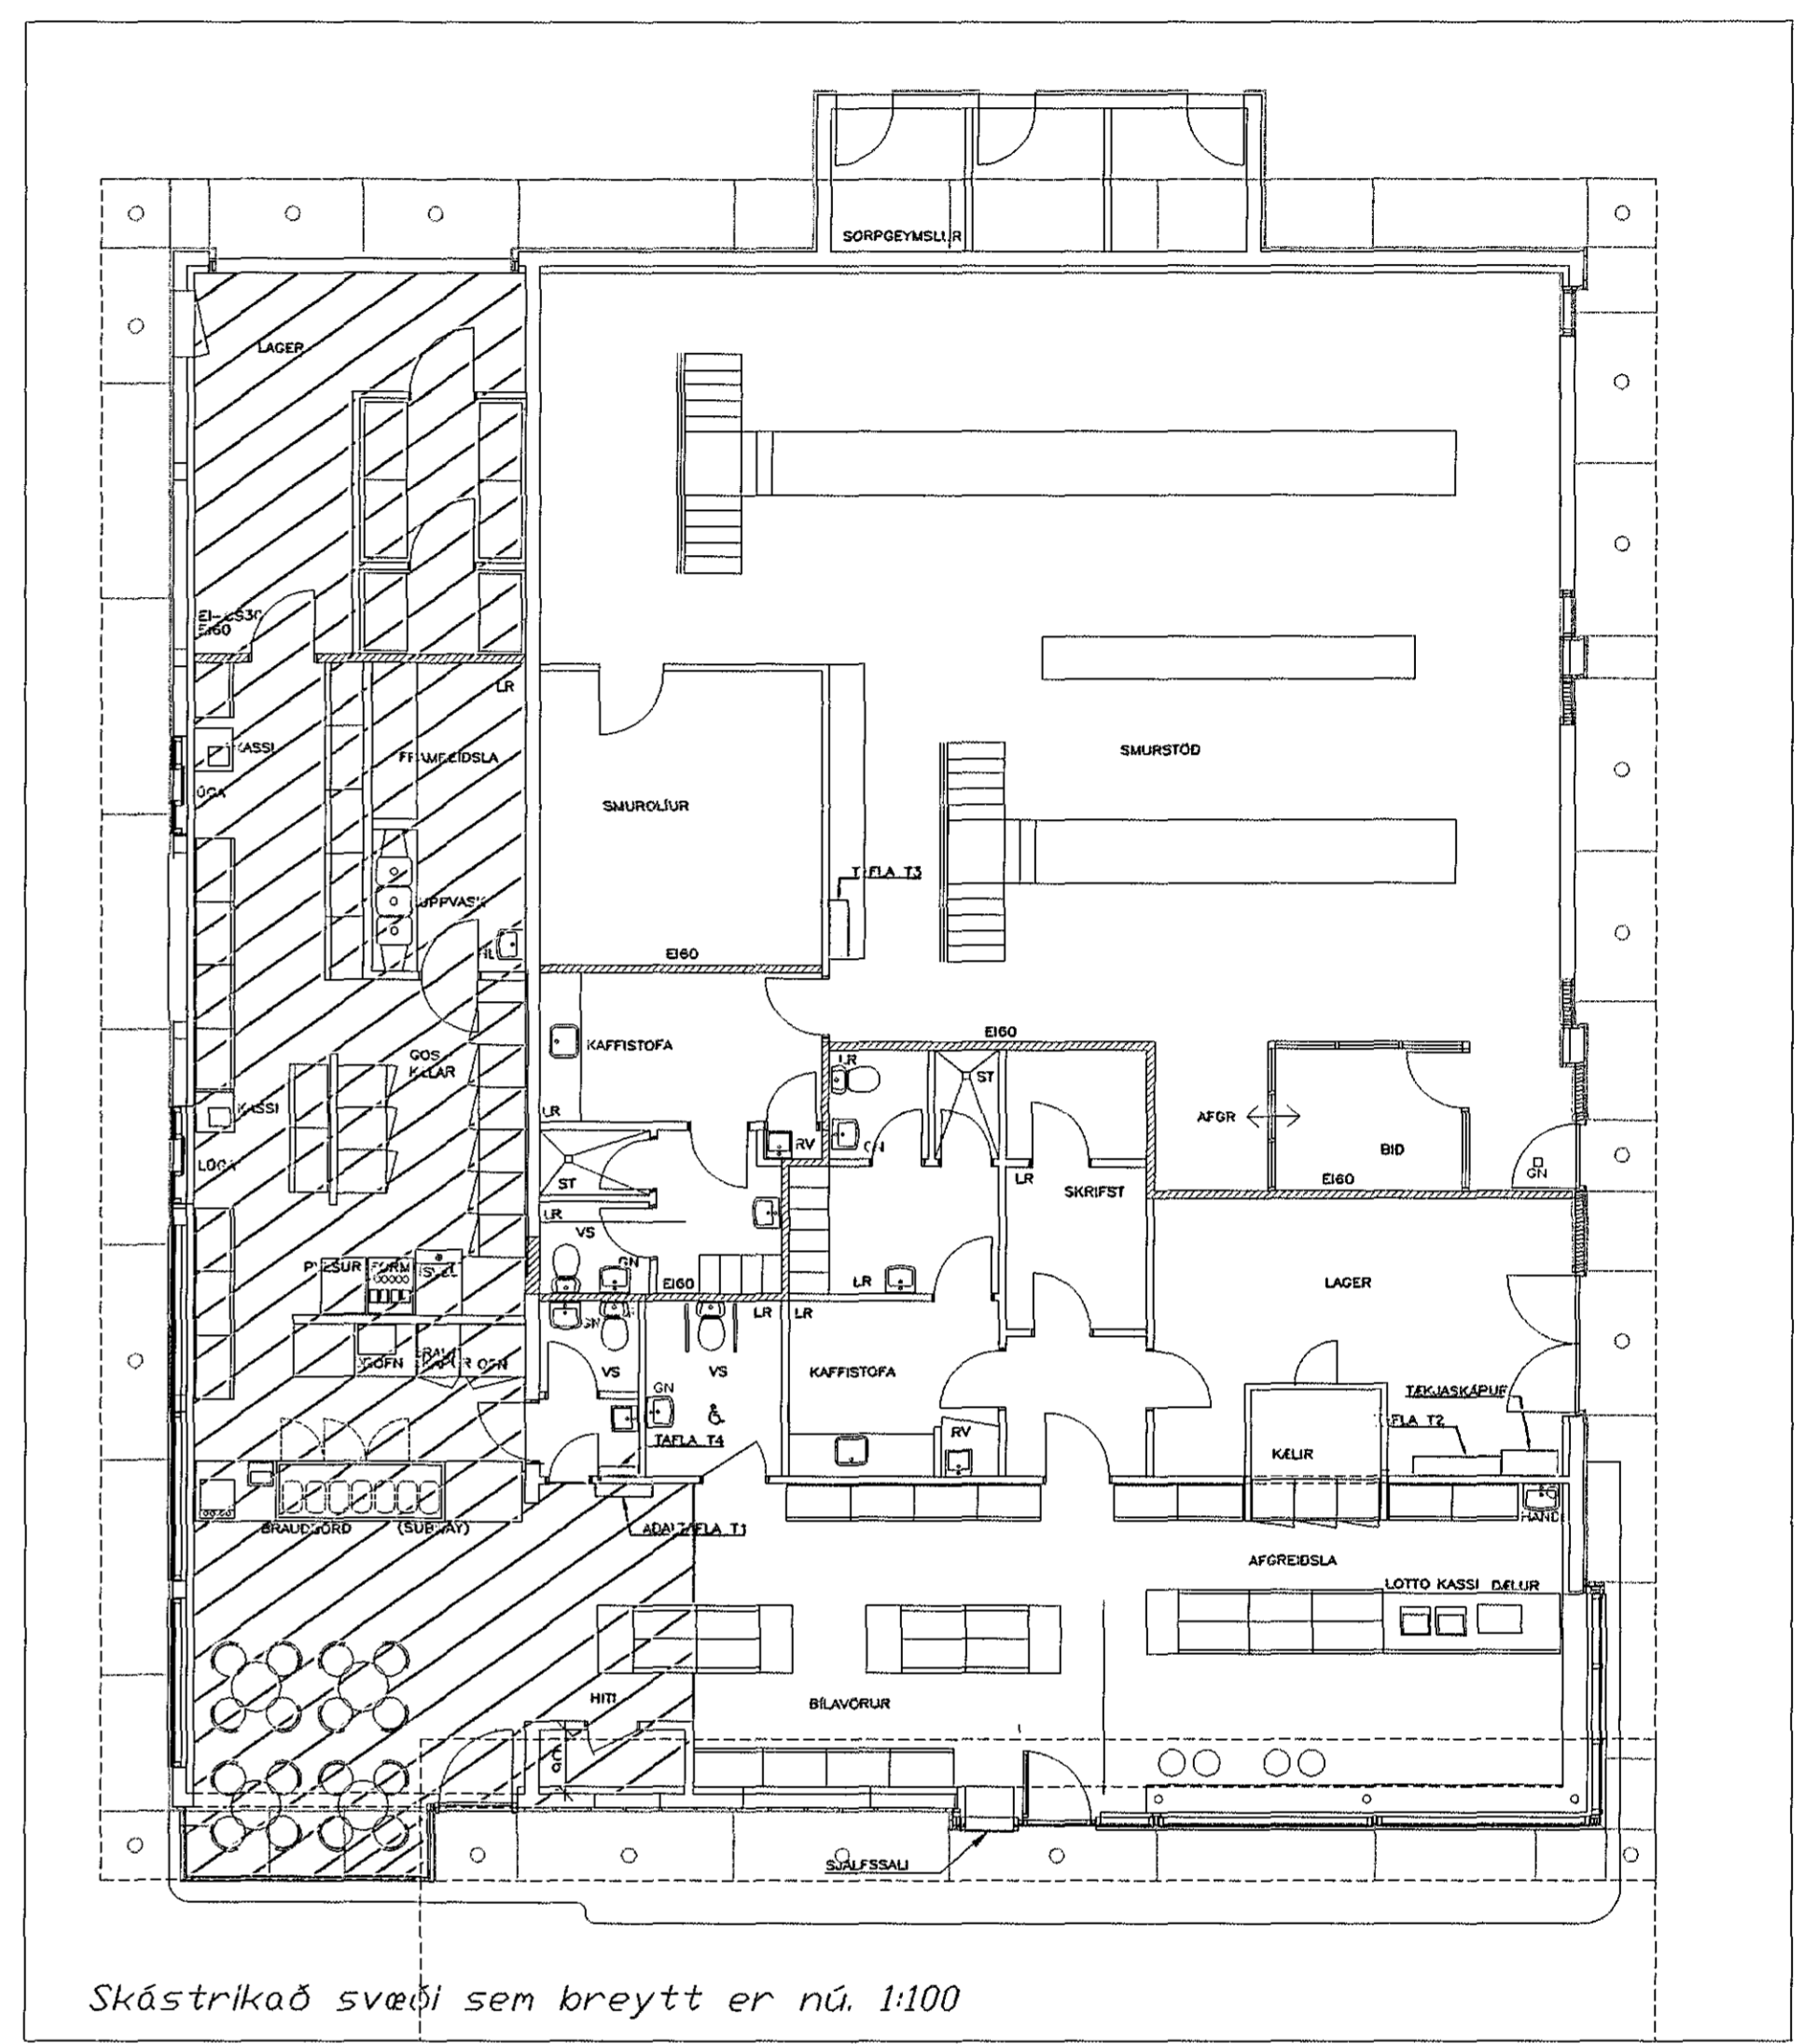

Skástrikað sveði sem breytt er nú. 1:100

- Skýringar:
- Litaðir lampar eru nýjir lampar
 - L1 = AN 2x36 W flúorlampar frá lönlampar
 - L2 = KARM 2X36 W flúorlampar frá lönlampar
 - L3 = 2x18 W Útilampar frá Flúrlampar Hfj.
 - L4 = Pendel 1x18 W frá Fagerhult (niðurhengdir)
 - L5 = TERASSA 1x58 W flúorlampar frá Fagerhult
 - L6 = Halógen 1x50 W/12 V.

Móttun breytingu gerðra 1999		Dlíufélagið hf. Reykjavíkurvegi 54, Hafnarfirði	
Trausti Sveinbjörnsson, TERA s.f.		Breytingar 1999	DRÖG BS 09.02.1999
		Grunnmynd, lampar	FFS BS
			SKRIFAÐA 1:50
			BLAÐ 2