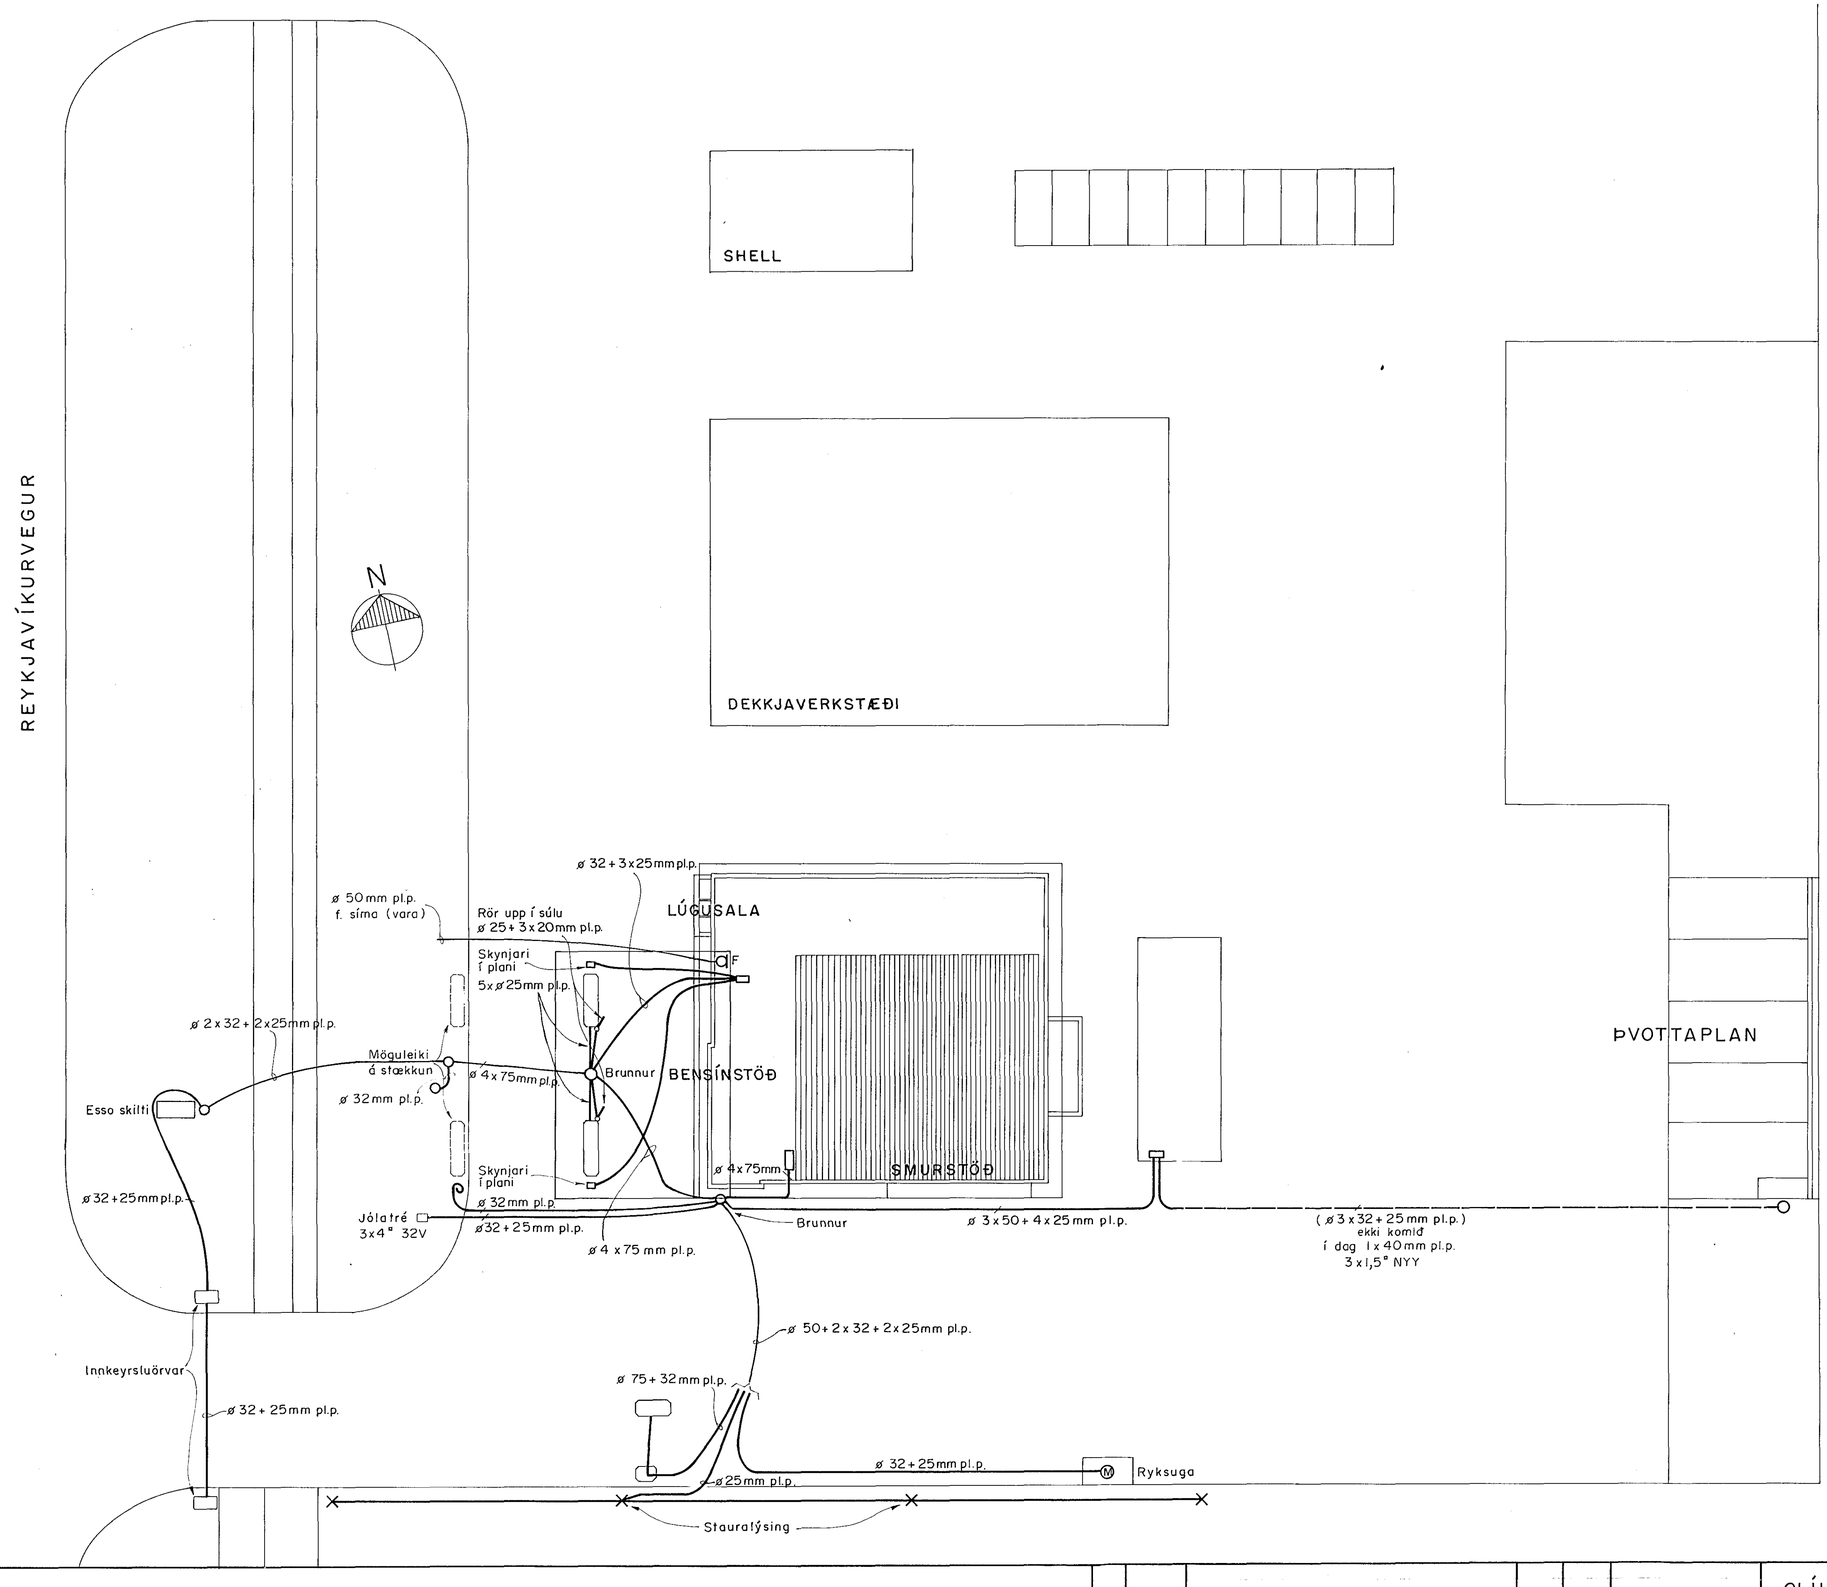

995

UTG.	DAGS		TEIKN.	HANNAÐ	SAMÞYKKT
B	'95.12.28	REYNDARTEIKNING	S.E.	T.S.	Traustí Sveinbjörnsson
A	'95.03.09	VINNUTEIKNING	S.E.	T.S.	Traustí Sveinbjörnsson

OLÍUFÉLAGIÐ H.F.
REYKJAVÍKURVEGI 54 HAFN.
AFSTÖÐUMYND - PÍPUR Í JÖRÐU

MKV. 1 : 200
TEIKN. NR. 1
NÆSTA TEIKN. NR.
VERKNR.
BL. 1 AF 8 UTG.
GEYMSLUNR. 2-130 B

ERA S/F
RAFMAGNSVERKFRÆÐISTOFA
TRAUSTI SVEINBJÖRNSSON RAFM. IÐNFR SÍMI: 687390
EDMUND BELLERSEN RAFM. TÆKNIFR. SÍMI: 687368
ÁGÚST ÞORHALLSSON RAFM. VERKFR. SÍMI: 687805