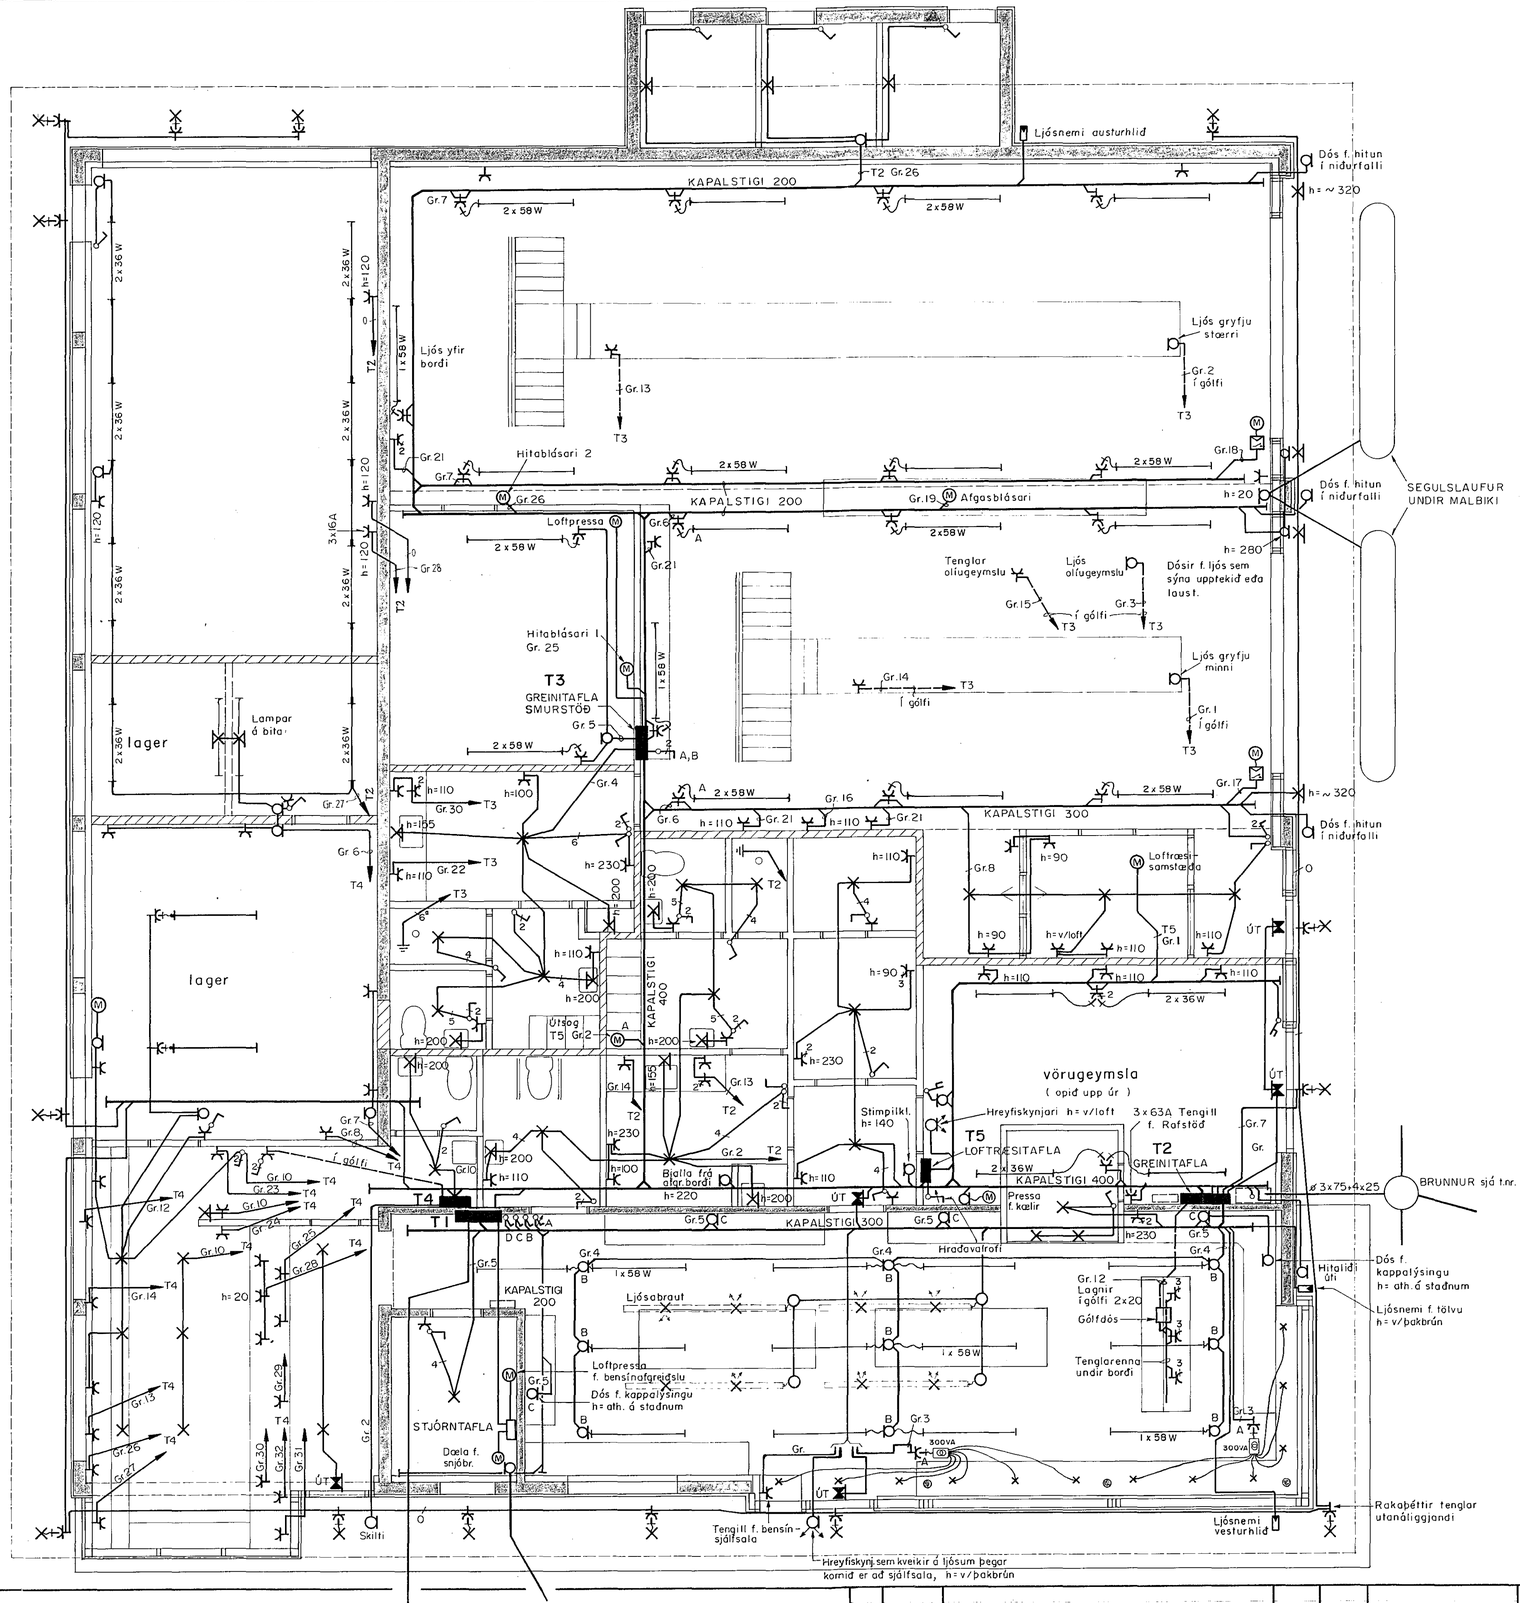

B	'95.12.28	REYNDARTEIKNING	S.Æ.	T.S.	Traust Svensbjörnsson Traust Svensbjörnsson	OLÍUFÉLAGIÐ H.F. REYKJAVÍKURVEGI 54 HAFN. RAFLÖGN
A	'95.02.25	VINNUTEIKNING	S.Æ.	T.S.		
ÚTG.	DAGS.		TEIKN.	HANNAÐ	SAMÞYKKT	

MKV. 1:50
TEIKN. NR. 2
NÆSTA TEIKN. NR.
VERKNR.

TERA S/F
RAFMAGNSVERKFRÆÐISTOFA
TRAUSTI SVENSBJÖRNSSON RAFM. IÐNFR. SÍMI 687390
EDMUND BELLERSEN RAFM. TÆKNIFR. SÍMI 687388

BL. 2 AF 8 ÚTG. B
GEYMSLUNR. 2-131