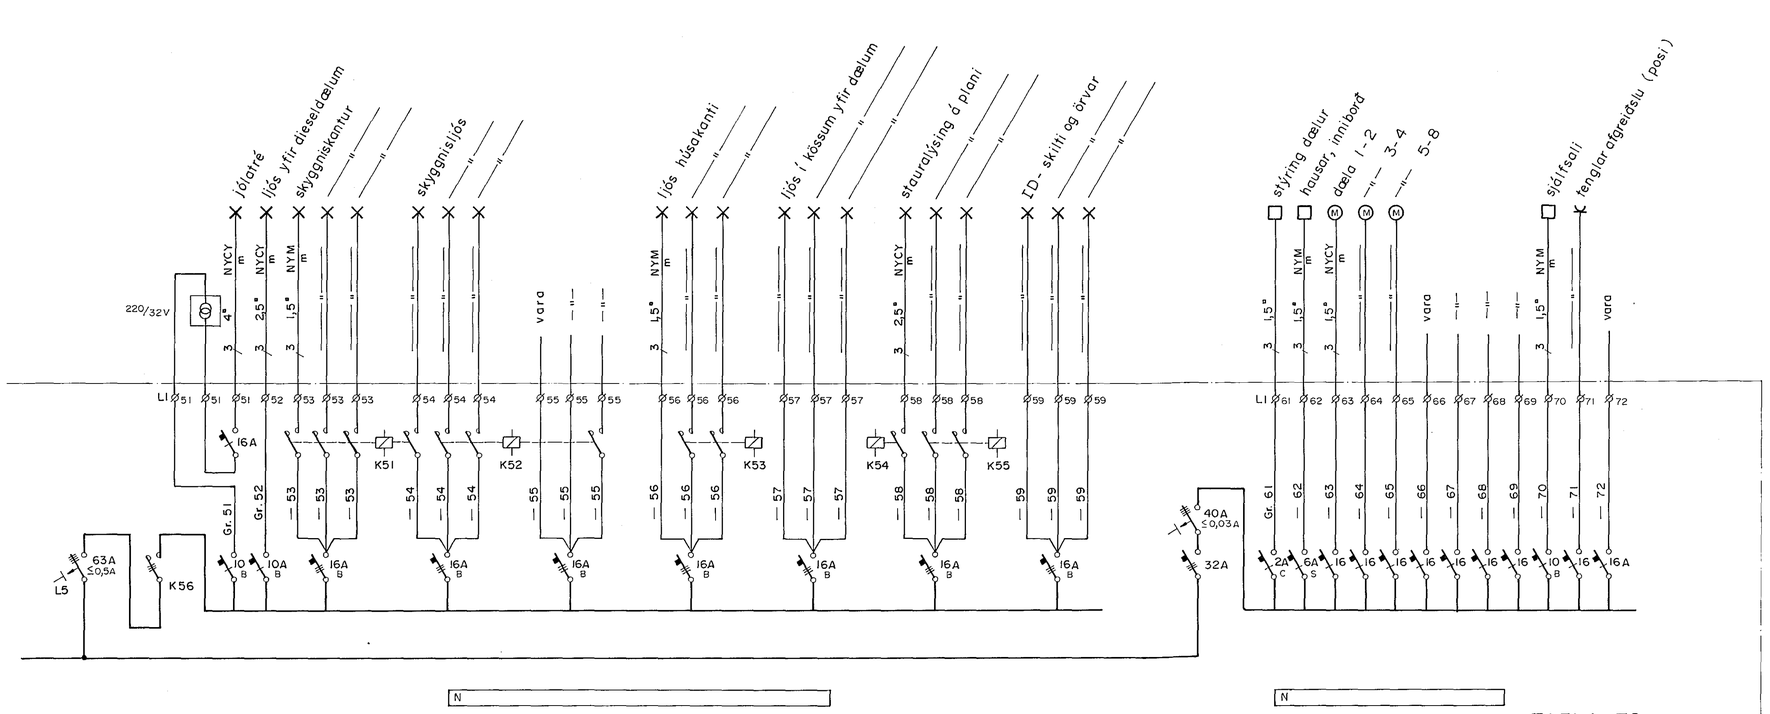

TAFLA T2

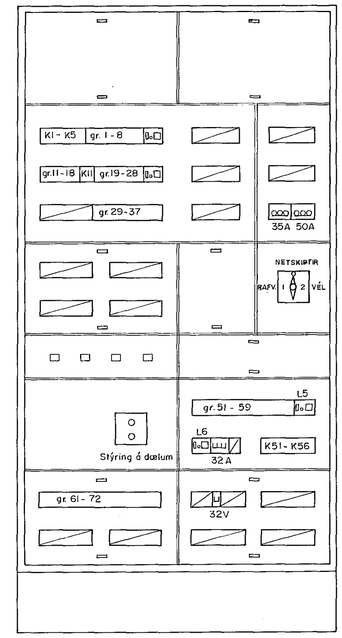

ÚTLIT T2 , M. 1:10

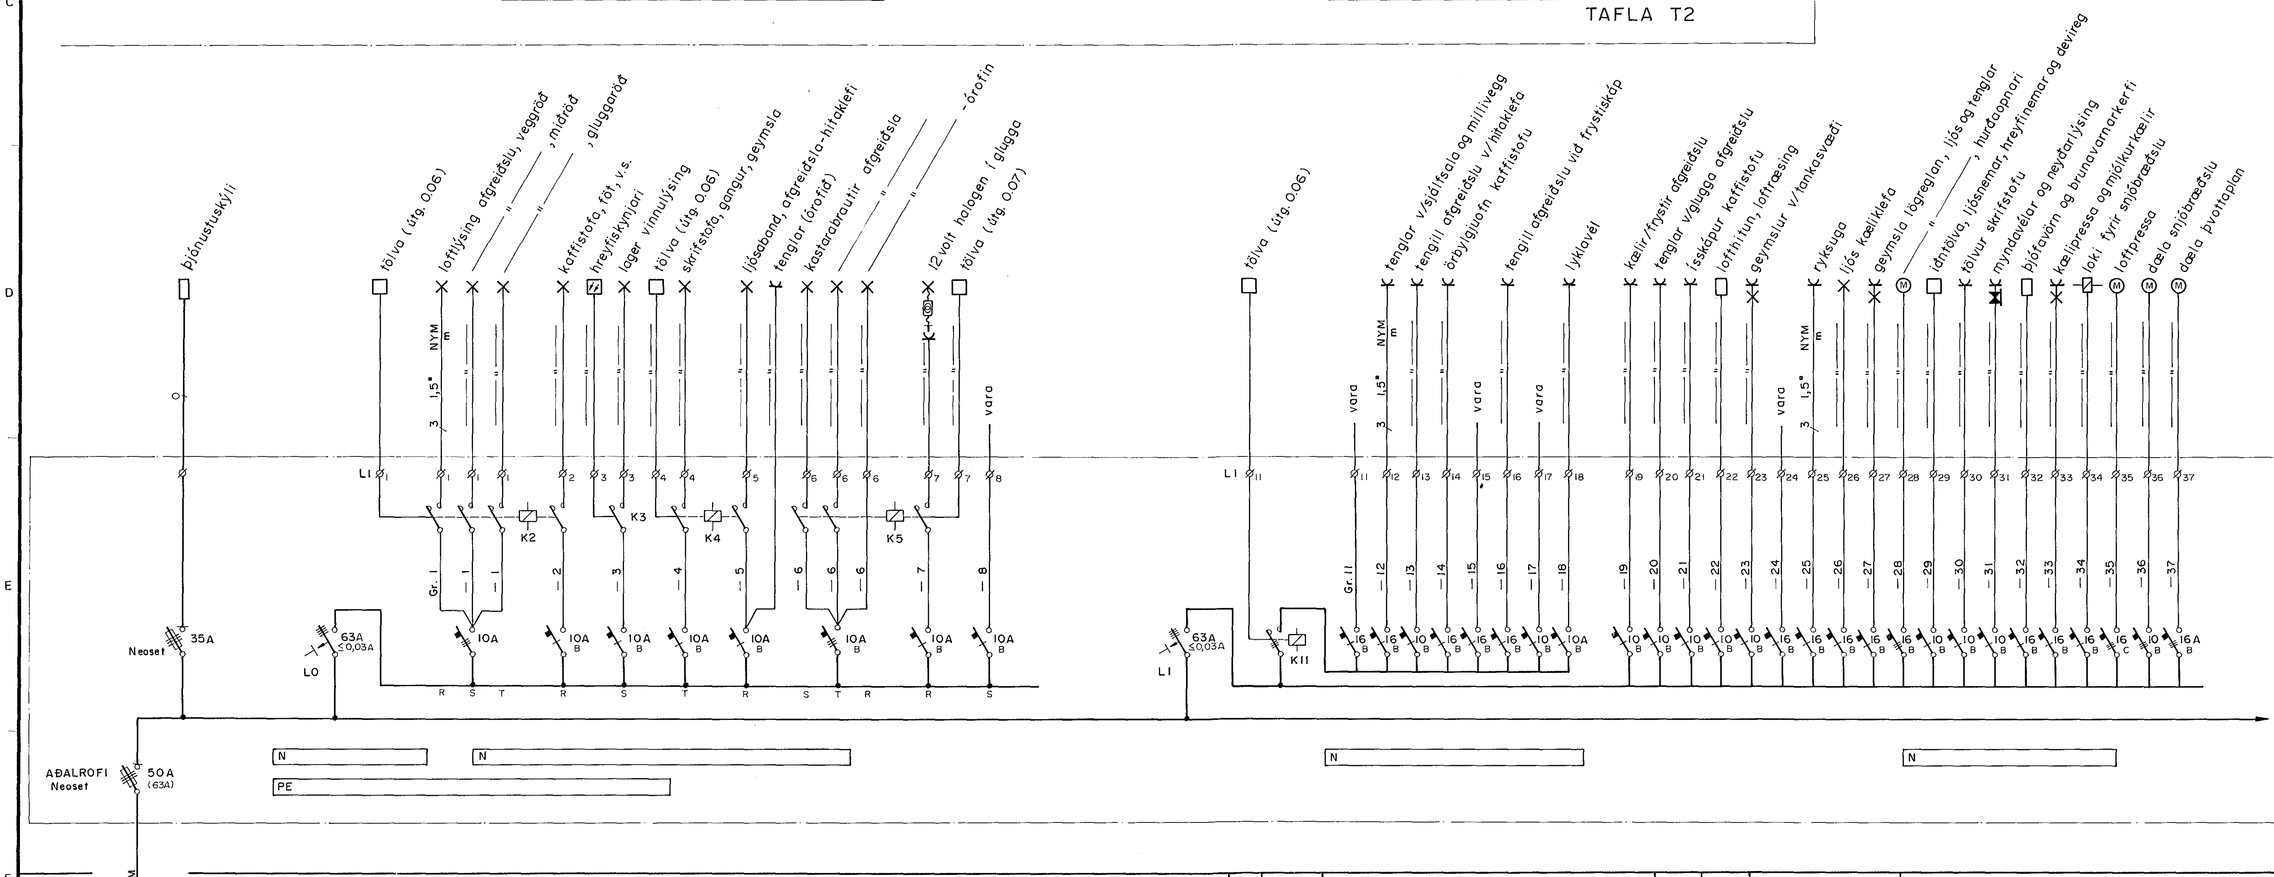

A	'95.12.28	REYNDARTEIKNING	S.Æ.	T.S.	Traustí Sveinbjörnsson	SAMÞYKKT
ÚTG.	DAGS.		TEIKN.	HANNAÐ		

OLÍUFÉLAGIÐ H.F.
REYKJAVÍKURVEGI 54, HAFN.
EINLÍNUMYND OG ÚTLIT AF TÖFLU T2

RAFMAGNSVERKFRÆÐISTOFA
TRAUSTI SVEINBJÖRNSSON RAFM. IÐNFR SÍMI 687390
EDMUND BELLERSEN RAFM. TÆKNIFR SÍMI 687388

MKV	y. , 1:10
TEIKN. NR.	5
NÆSTA TEIKN. NR.	
VERKNR	
BL. 5 AF 8	ÚTG. A
GEYMSLUNR. 2-134	