




TAFLA T4 (NESTI)

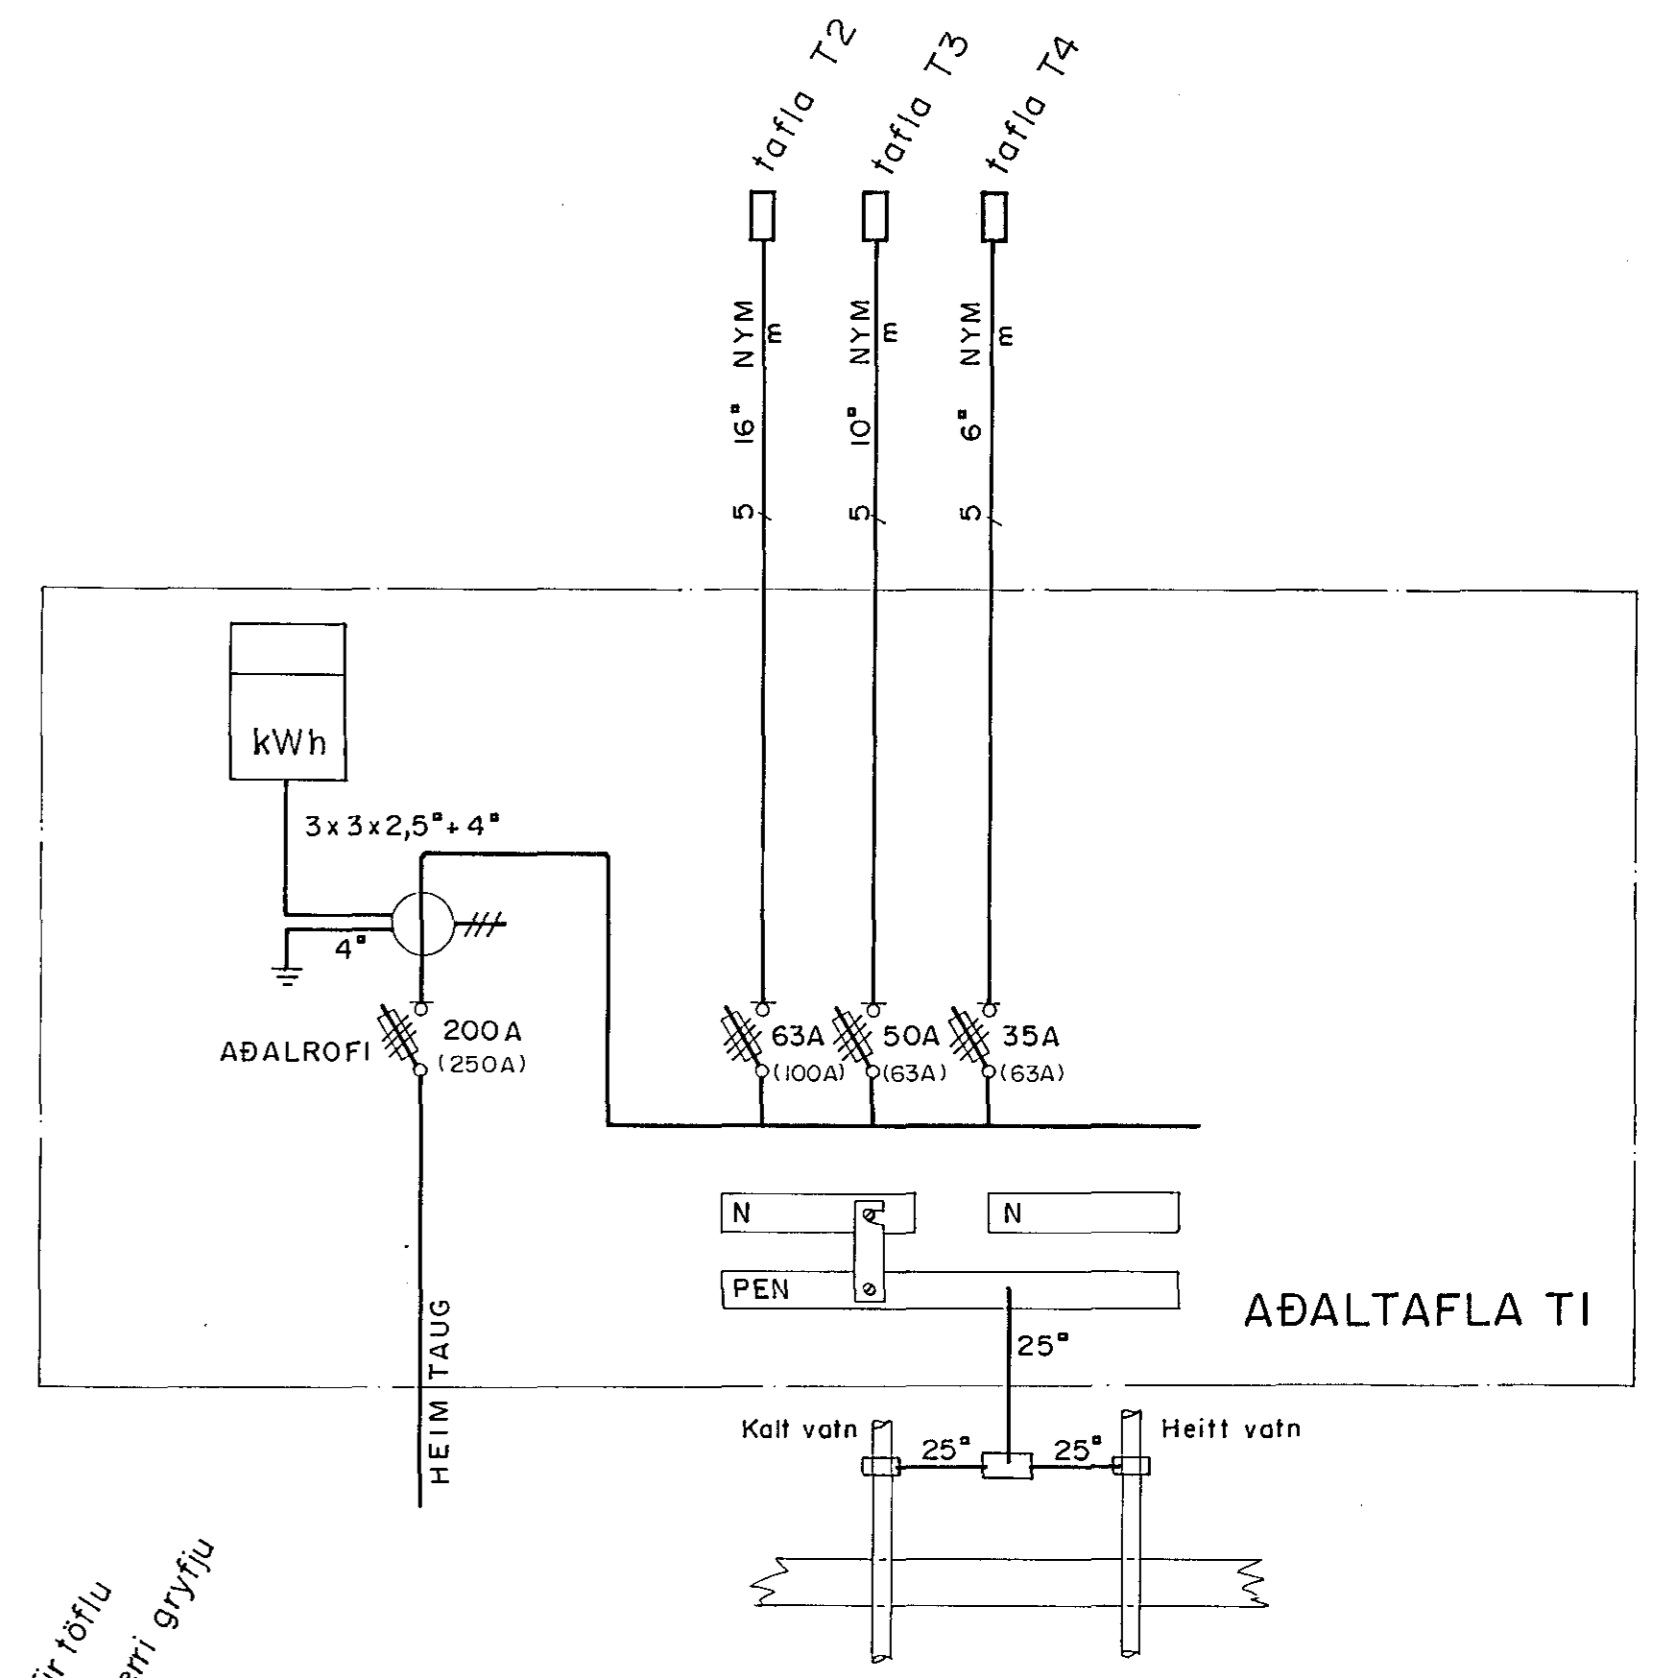

AÐALTAFLA T1

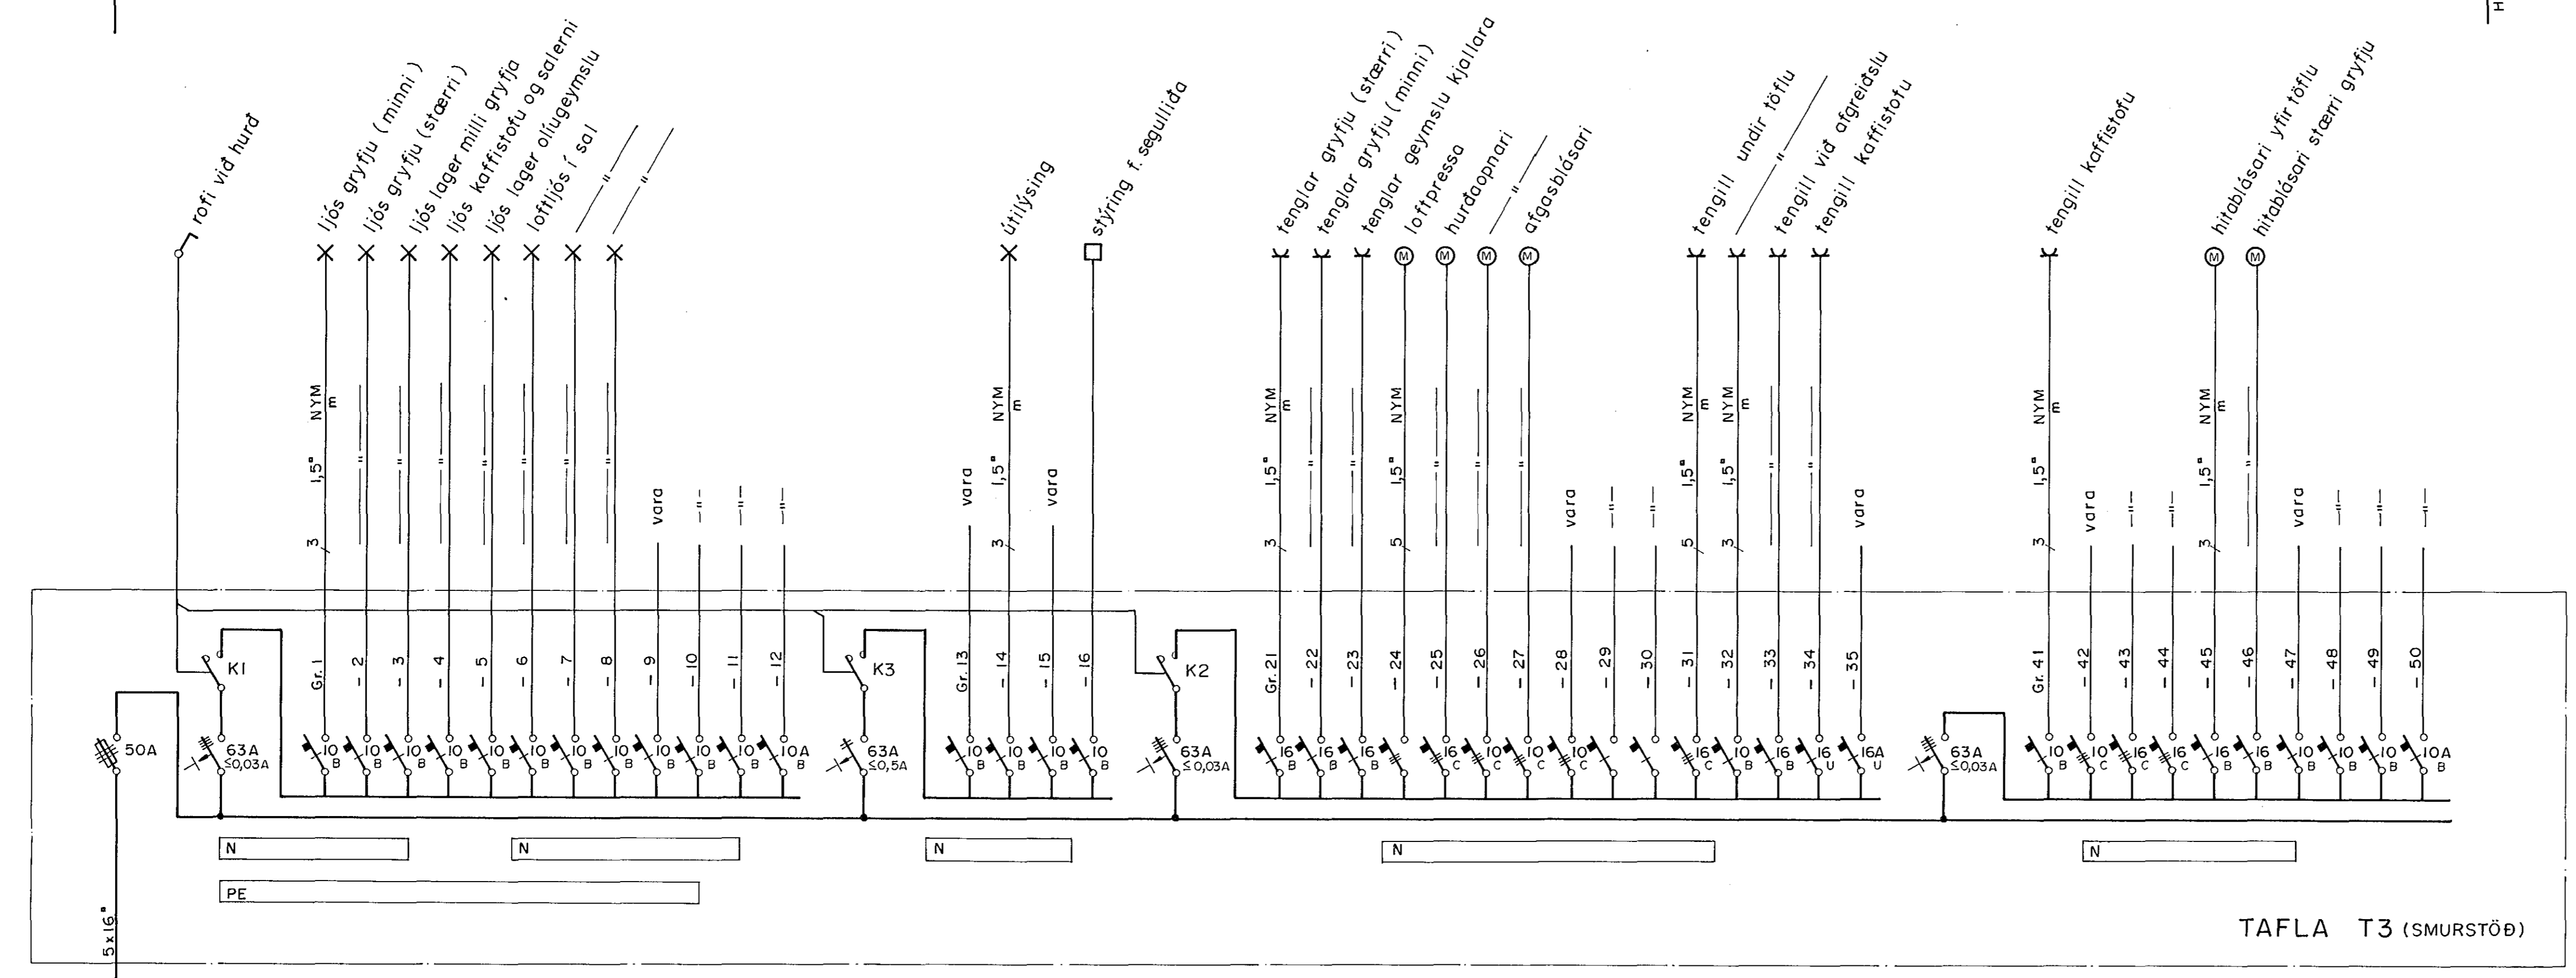

TAFLA T3 (SMURSTÖÐ)

A		'95.12.28		REYNDARTEIKNING		S.E.		T.S.		Trausti Sveinbjörnsson		OLÍUFÉLAGIÐ H.F. REYKJAVÍKURVEGI 54, HAFN. EINLÍNUMYNDIR AF TÖFLUM T3, T4 OG AÐALTÖFLU T1		MKV. 1/ TEIKN NR. 6 NÆSTA TEIKN NR. VERKNR.	
UTG.	DAGS			TEIKN	HANNAÐ	SAMPYKKT		 RAFMAGNSVERKFRÆÐISTOFA <small>TRAUÐI SVEINBJÖRNSSON EDUARD BELLERSEN RAFM IDA/FR HAFN TEIKN/FR SIMI 687390 SIMI 687388</small>		BL. 6 AF 8 GEYMSLUNR. 2-135		ÚTG. A			