


Þrastahraun 8 Hafnarfirði

Húsvella nr. 1803 Teikning nr. 1018
Samþykkt þ. 1977 1966
f. h. RAUFVEITU HAFNARJARDAR
Erlittamaður rallaagna

Inniök samþykkt 18.10.1965
f. h. RAUFVEITU HAFNARJARDAR
Virkstíðir
Erlittamaður rallaagna

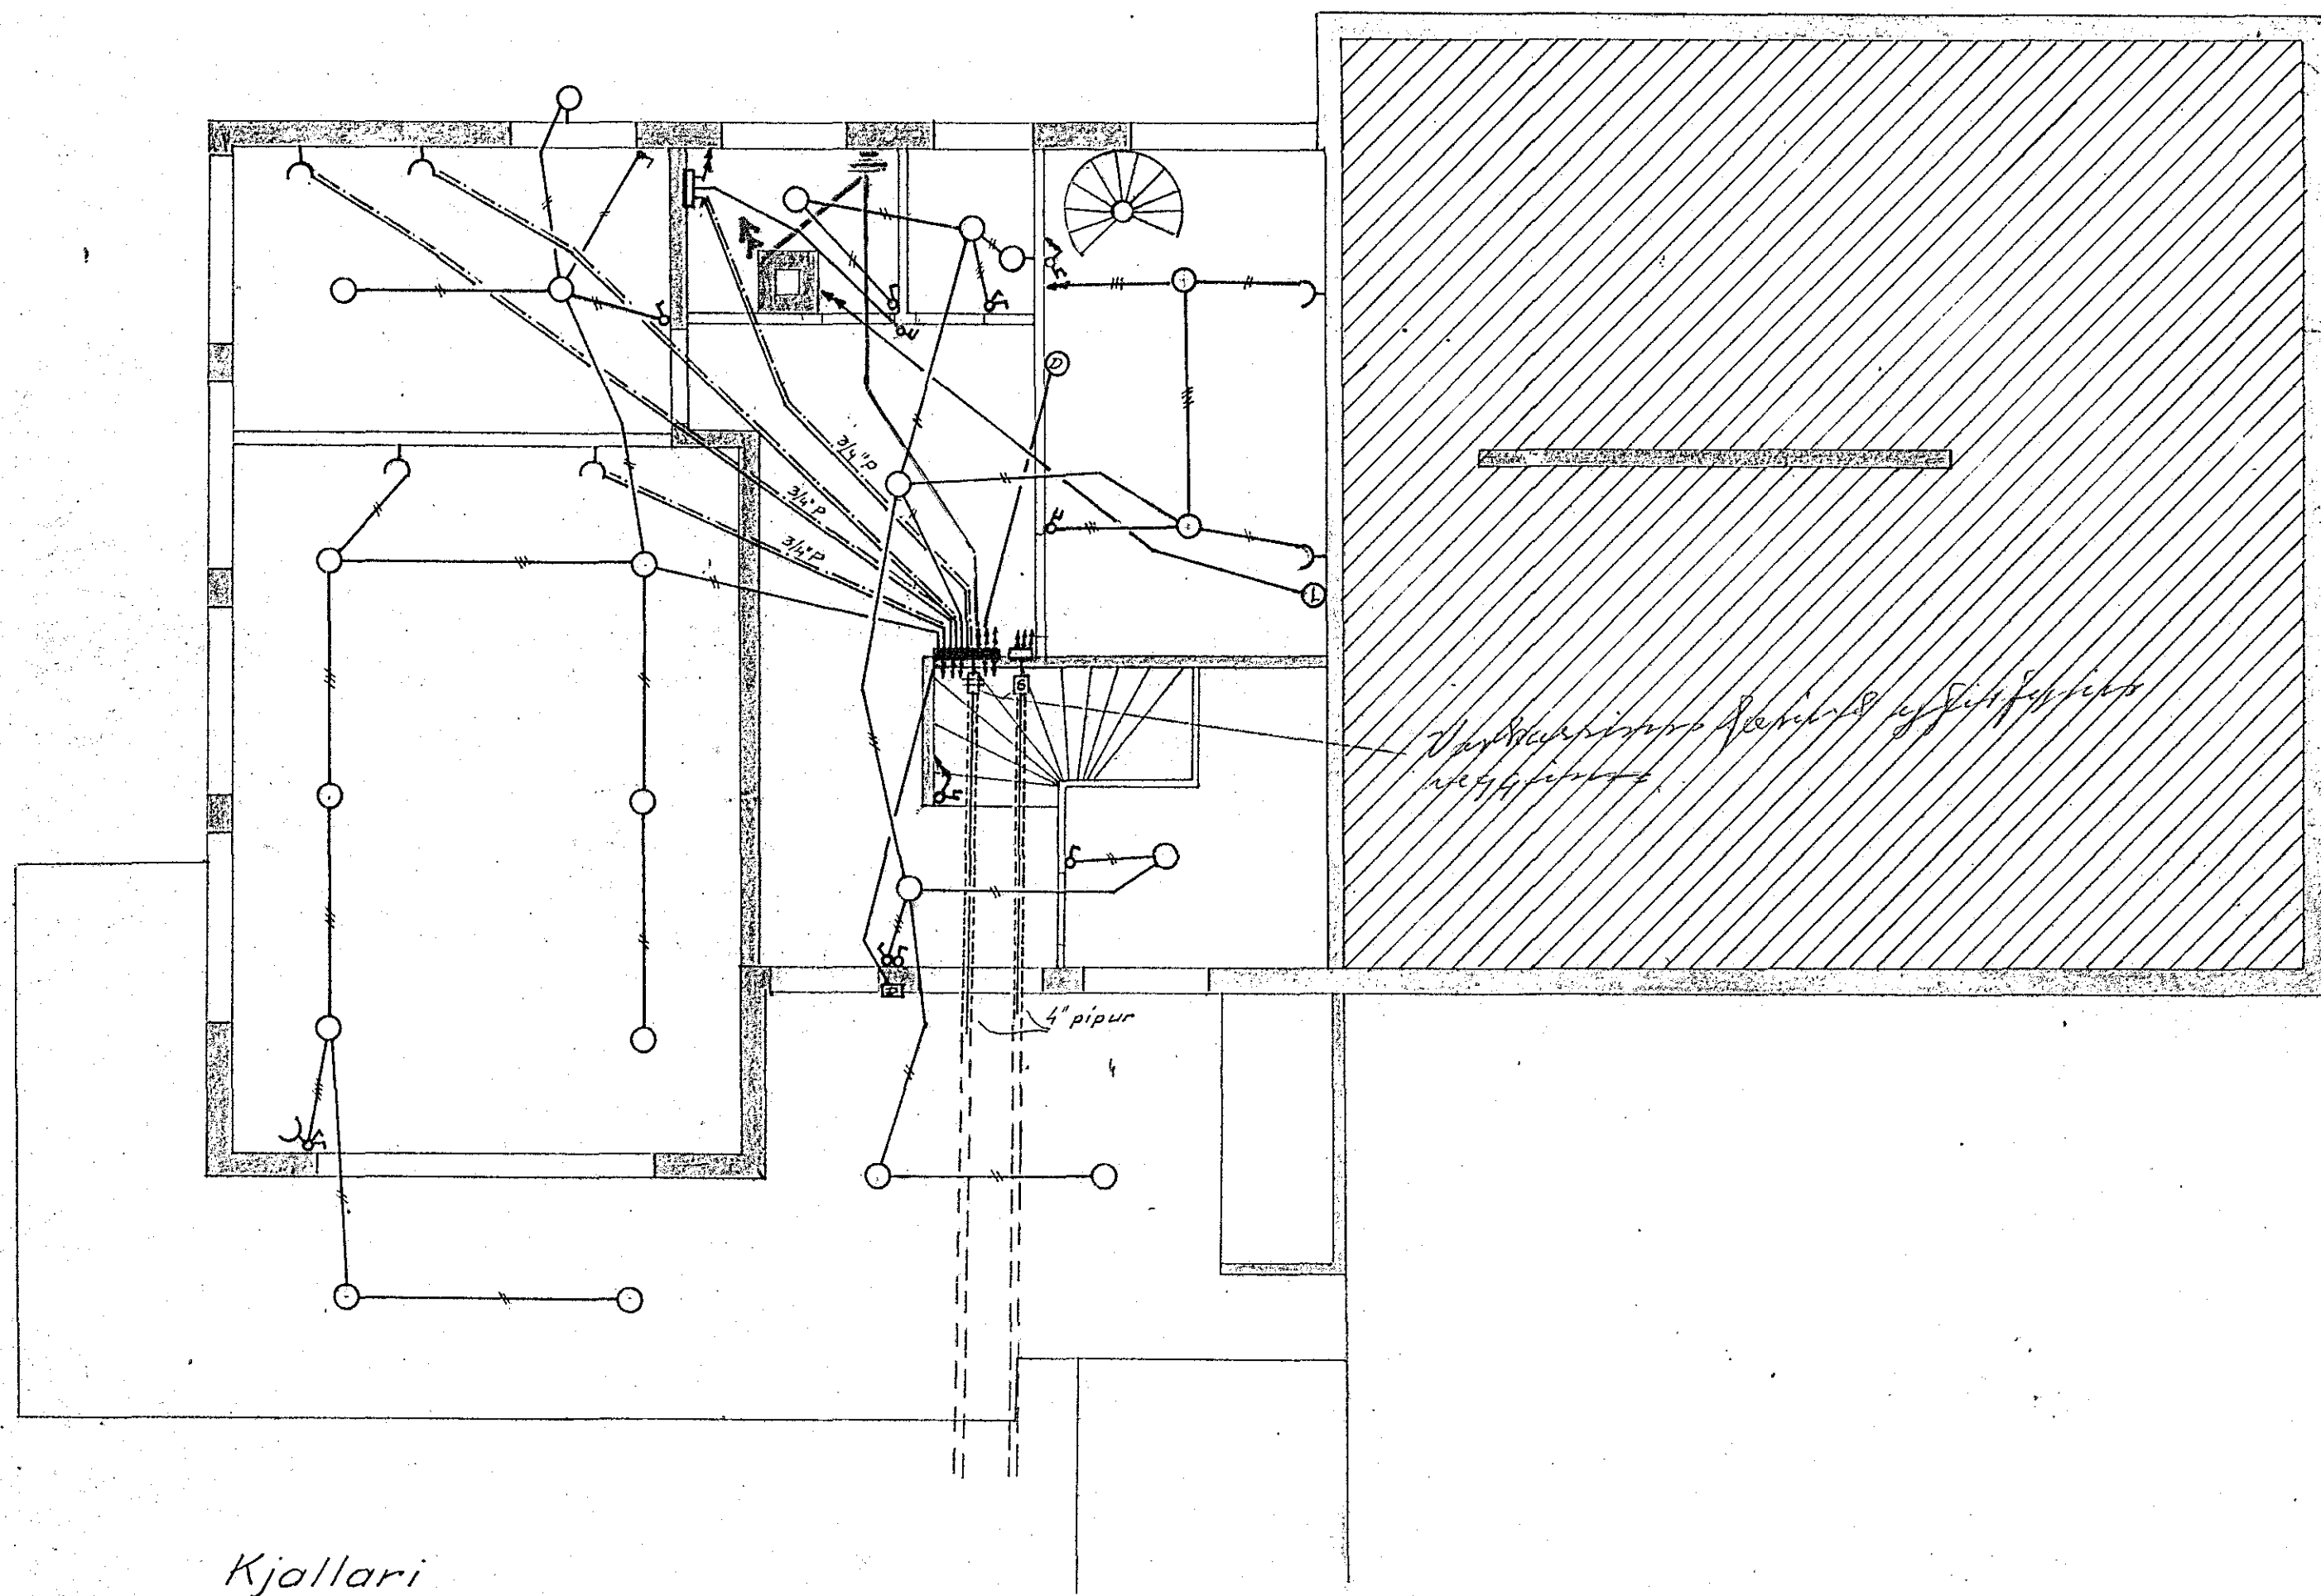

Hæð rofa 110 cm frá gólfi
Hæð tengla 15 cm frá gólfi nema
annað standi við
Hæð veggjása 165 cm frá gólfi
nema annað standi við
Öll rör 3/4\"/>

Kjallari

1018-

júli 1965
Kæfi Þorsteinsson